
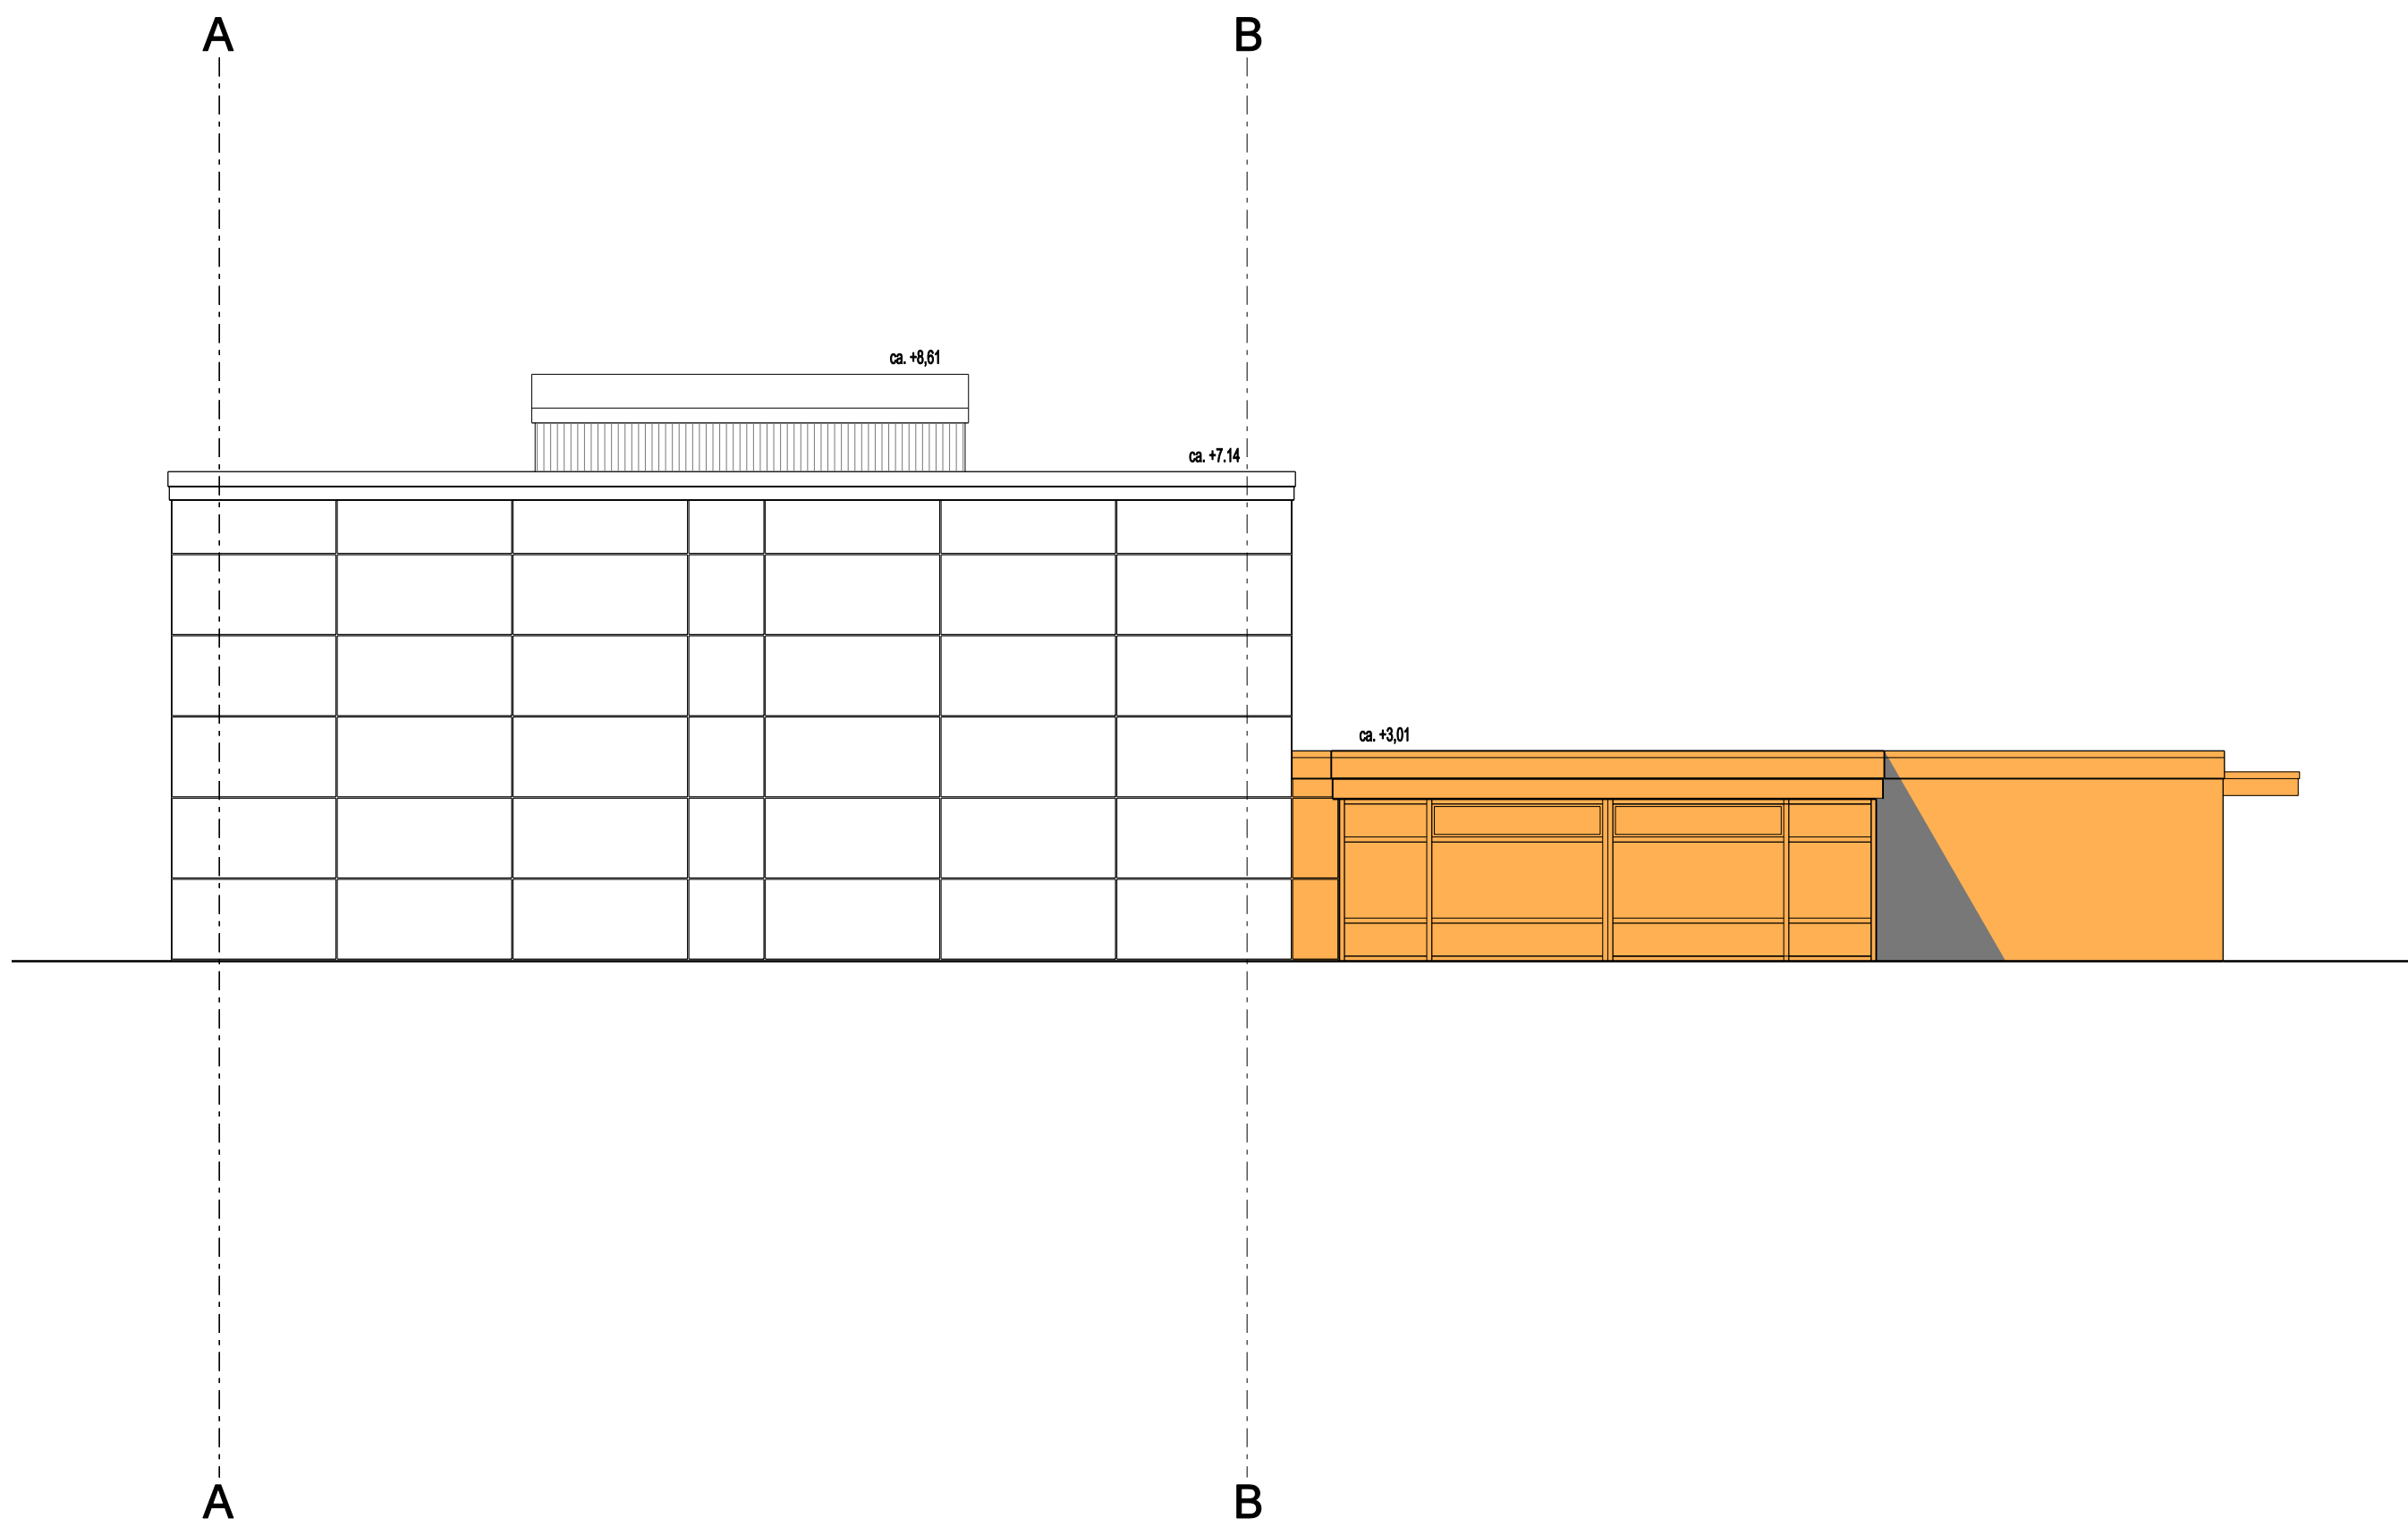


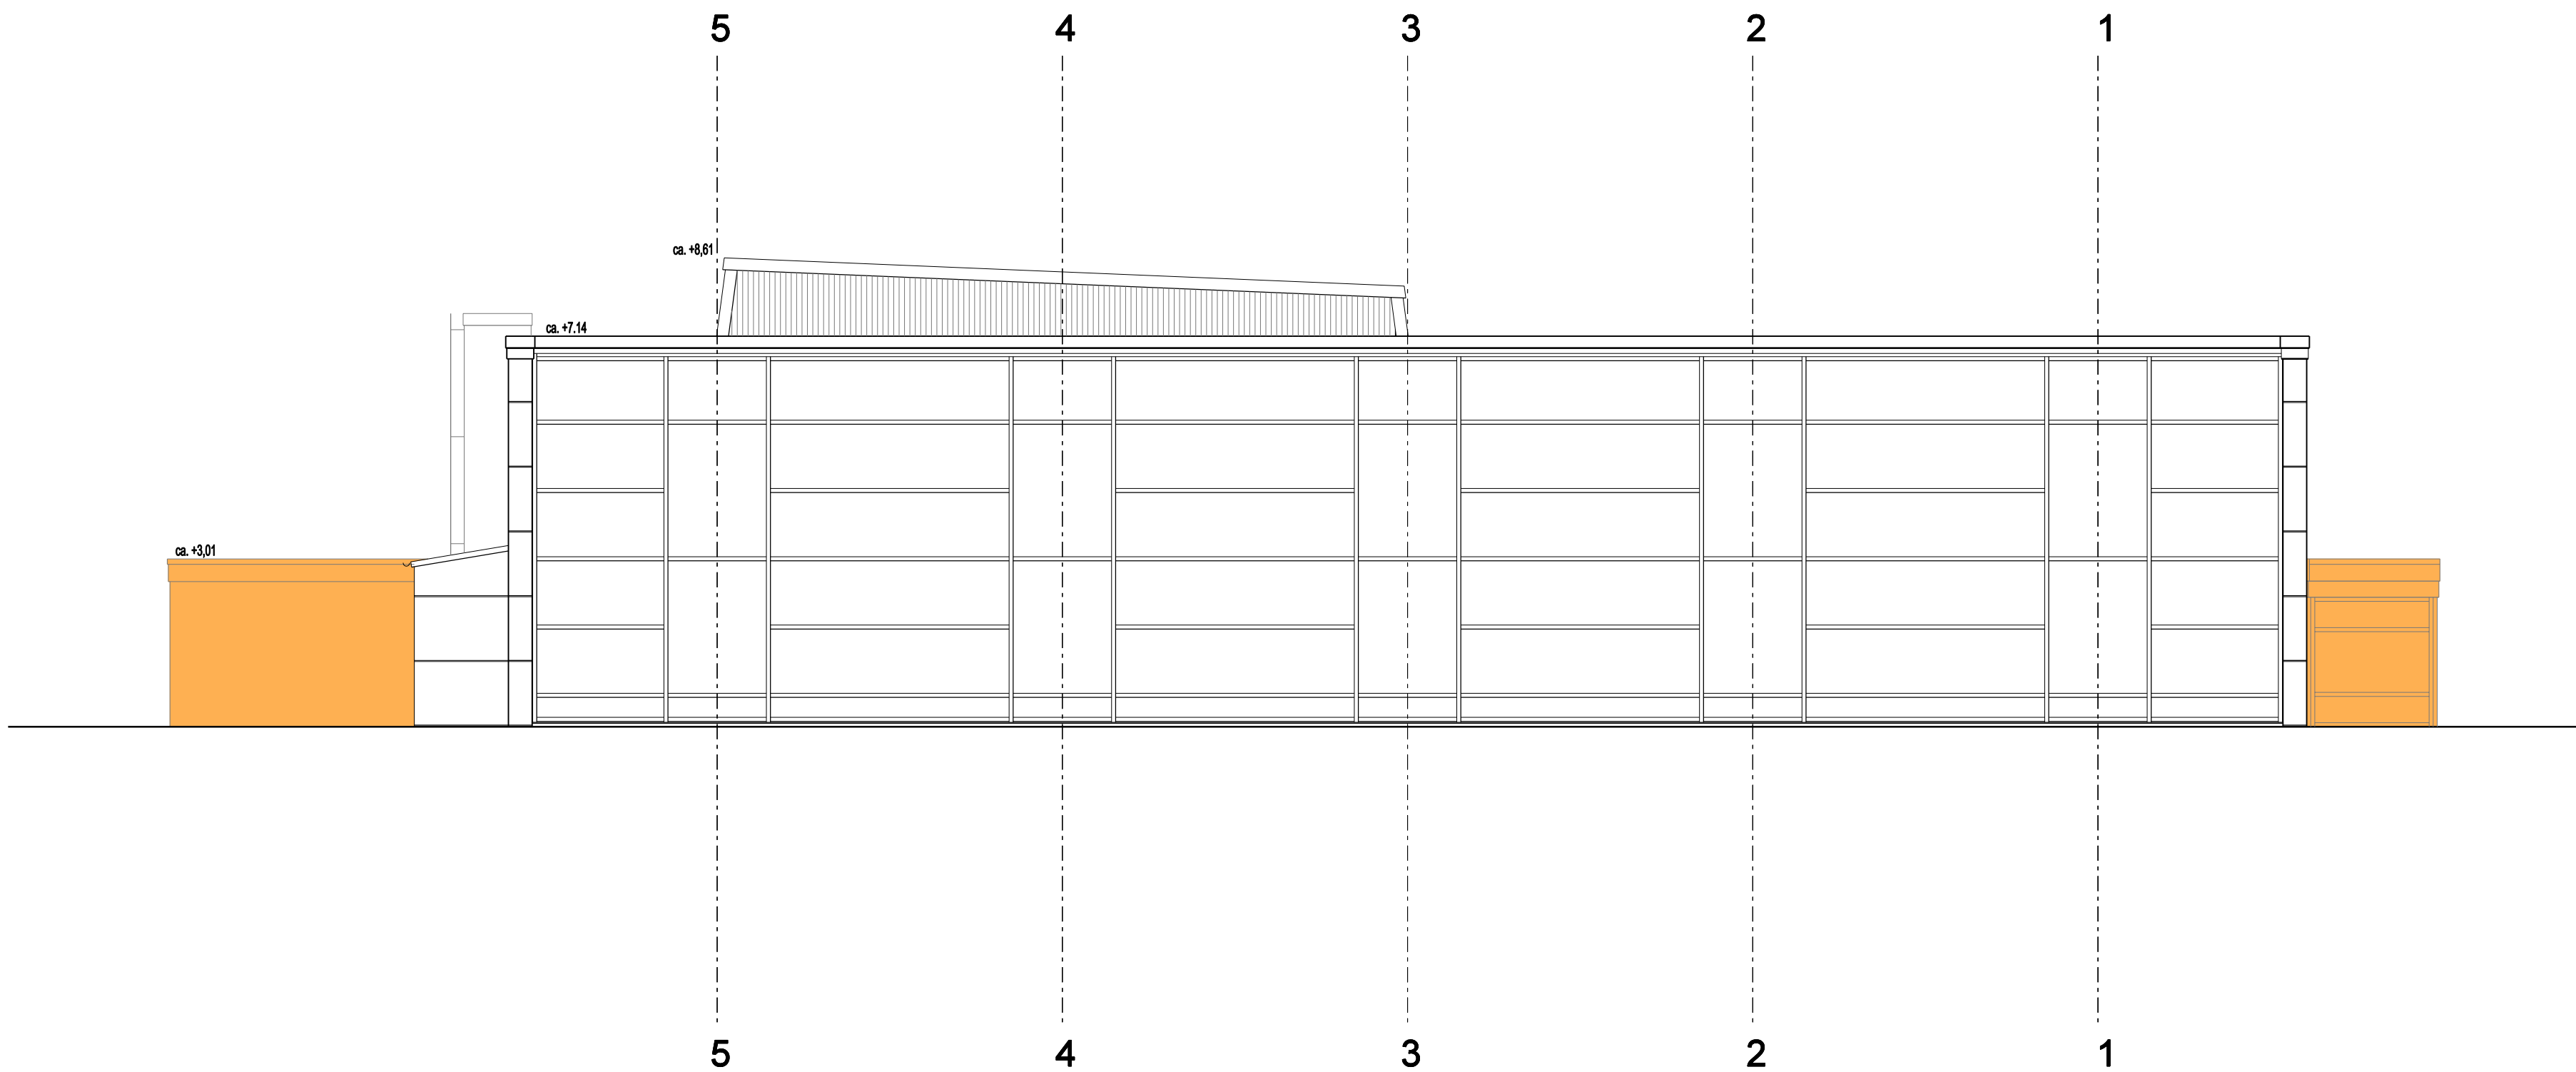

 Bereiche der Fassadensanierung

BL 04		BESTANDSPLAN		STADT		 MÜNSTER	
		Ansicht Süd + West					
Maßstab 1:100		Plan-Datum: 21.03.07		Plot-Datum:		AMT FÜR GEBÄUDEMANAGEMENT	
Zeichner/in: JS		Projektleiter:		Hallenbad Münster-Roxel			
Abteilungsleiter:		Amtsleiter:		Tilbecker Straße 36 48161 Münster			
		Ltd. Städt.					
Abteilung Neu- Um- und Erweiterungsbauten		Amtsleiter:					
		Ltd. Städt.					
Bedarfsamt Sichtvermerk Vorplanung		Bedarfsamt Sichtvermerk Entwurfs- planung		Plan - Digitalisierung			
Datei: Ansichten_S+W_ Hallenbad-MS-Roxel.dgn		UA:		ARCHITEKTURBÜRO			