
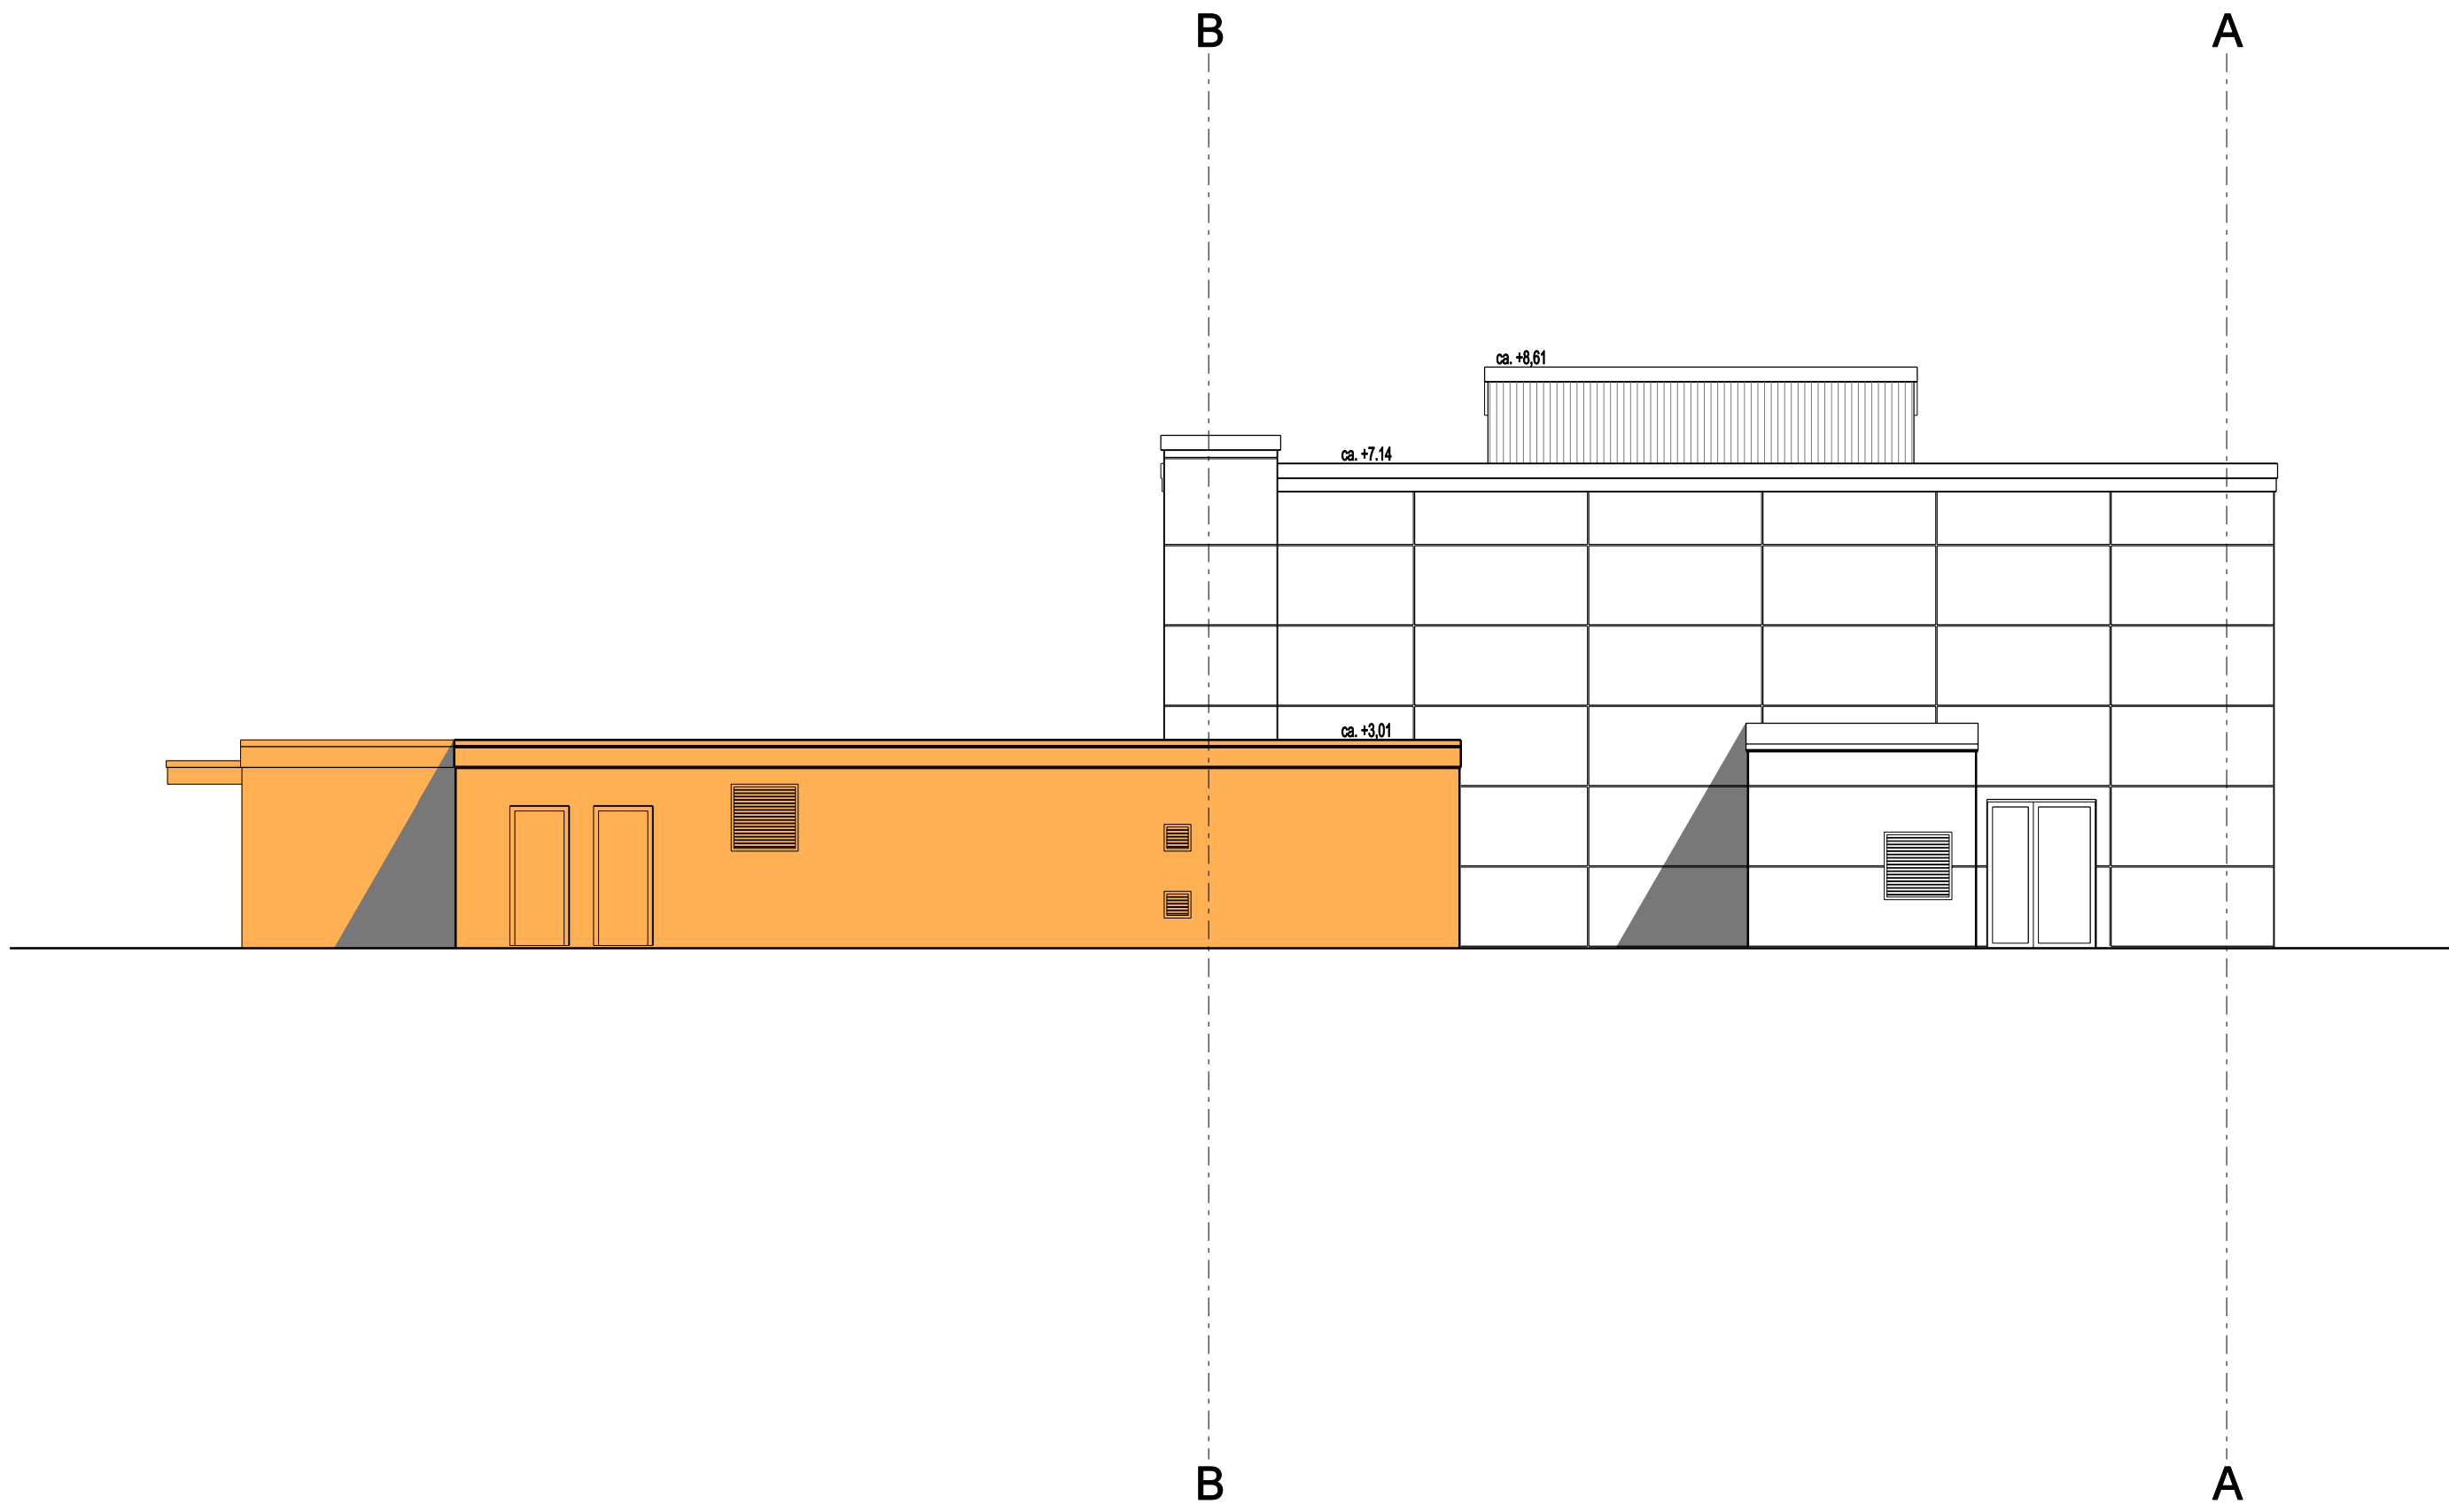


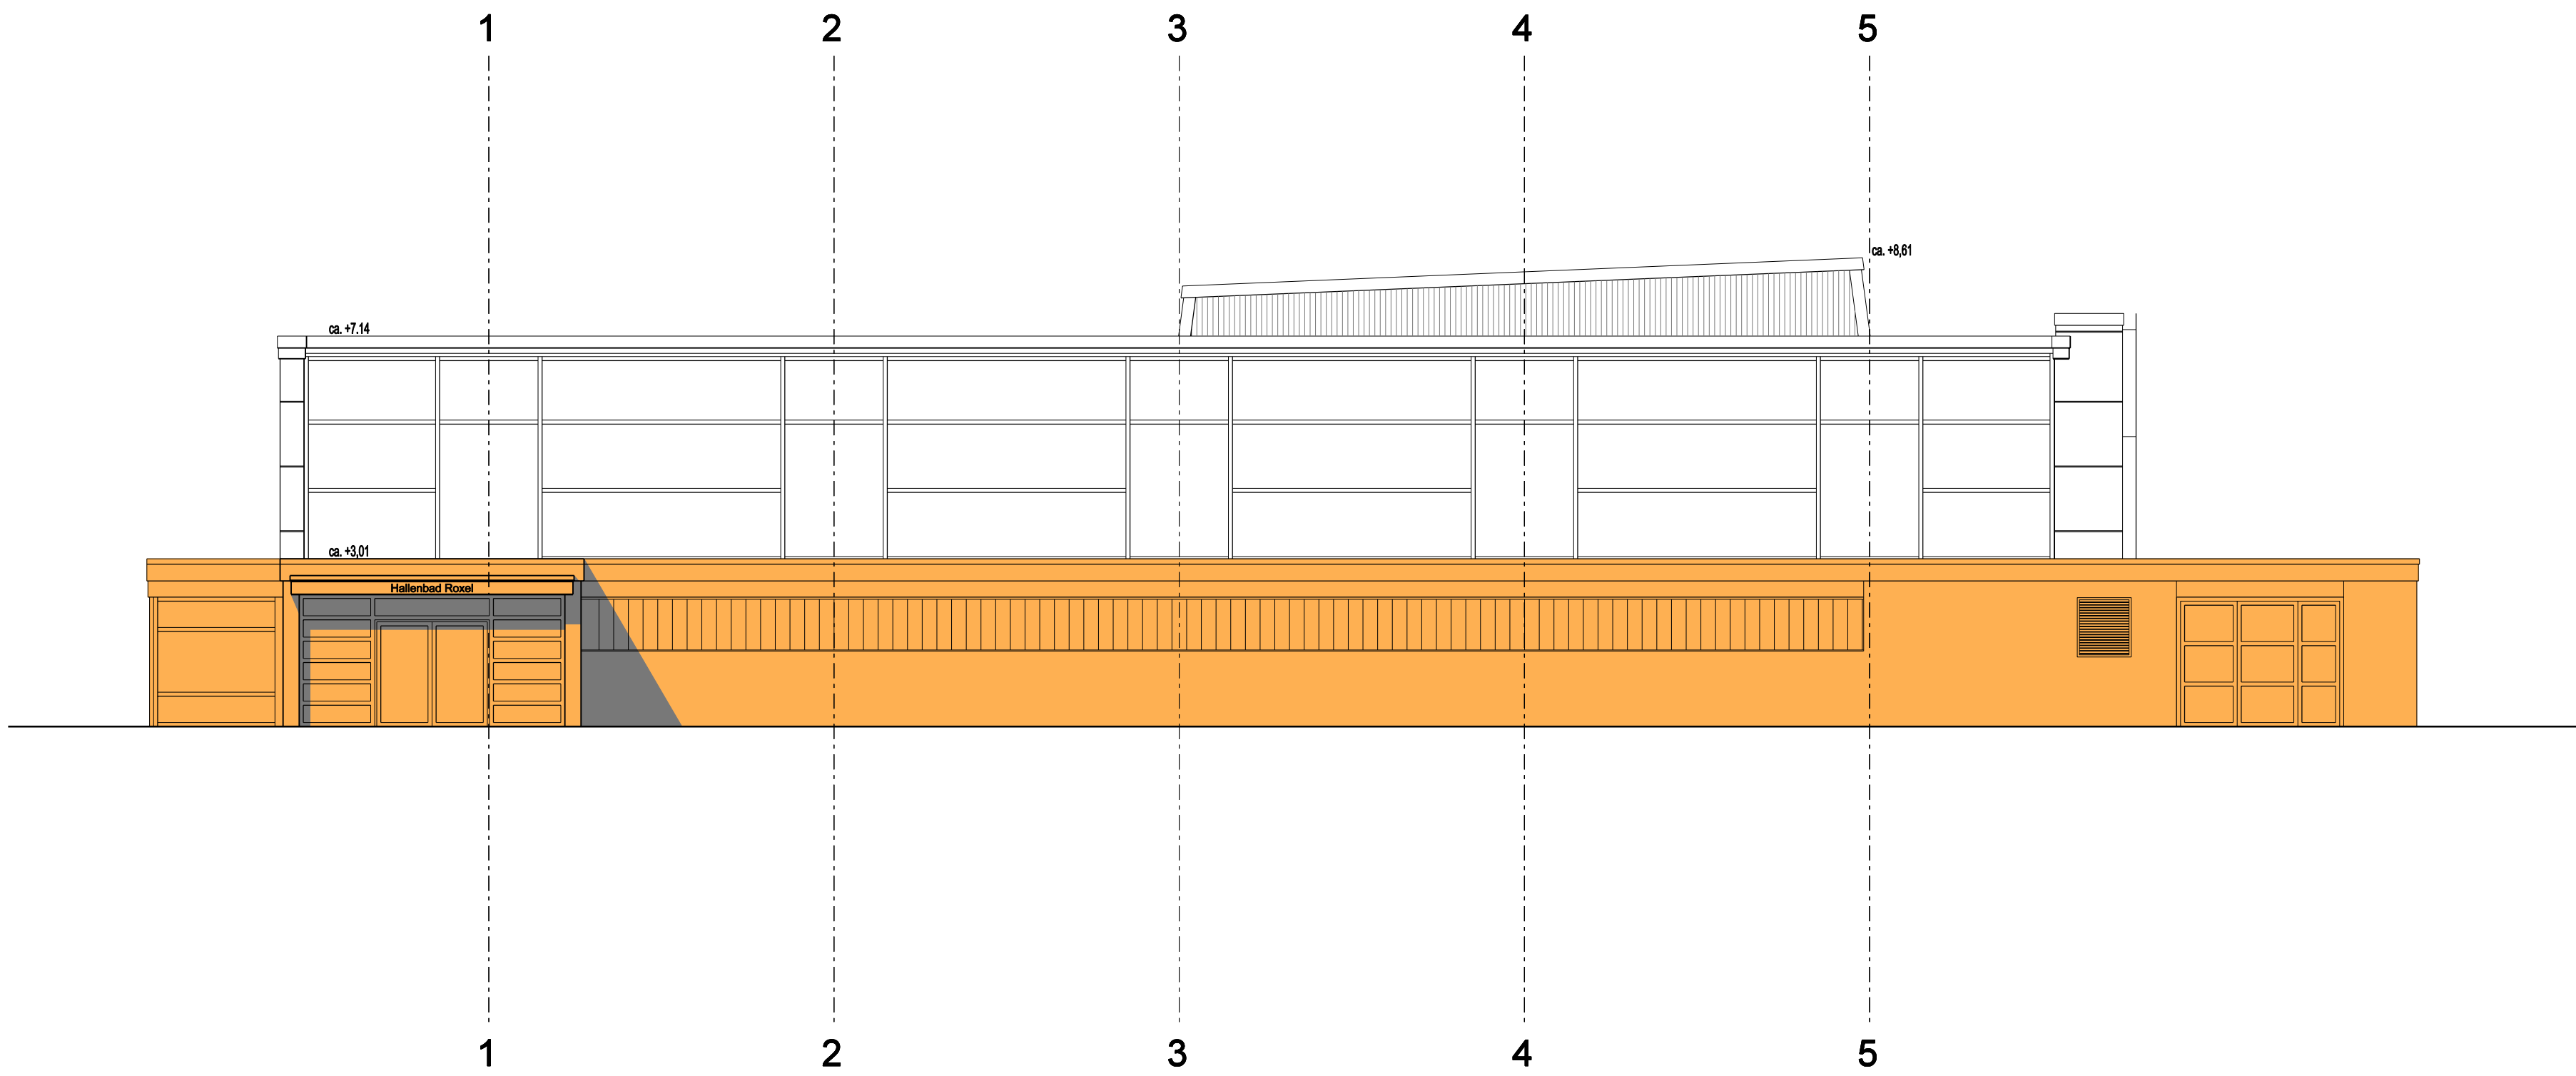

 Bereiche der Fassadensanierung

BL 05		BESTANDSPLAN		STADT			MÜNSTER		
		Ansicht Nord + Ost		AMT FÜR GEBÄUDEMANAGEMENT					
Maßstab 1:100		Plan-Datum: 21.03.07		Plot-Datum:		Hallenbad Münster-Roxel			
Zeichner/in: JS			Projektleiter:					Tilbecker Straße 36 48161 Münster	
Abteilungsleiter:			Amtsleiter:					Plan - Digitalisierung	
			Ltd. Stadt.						
Abteilung Neu- Um- und Erweiterungsbauten			Amtsleiter:					ARCHITEKTURBÜRO HAFENWEG 15 TEL.: 0251/6743491	
			Ltd. Stadt.					JÖRG SAHLE 48155 MÜNSTER FAX.: 0251/6743447	
Bedarfsamt Sichtvermerk Vorplanung			Bedarfsamt Sichtvermerk Entwurfs- planung						
Datei: Ansichten_N+O_ Hallenbad-MS-Roxel.dgn			UA:						