


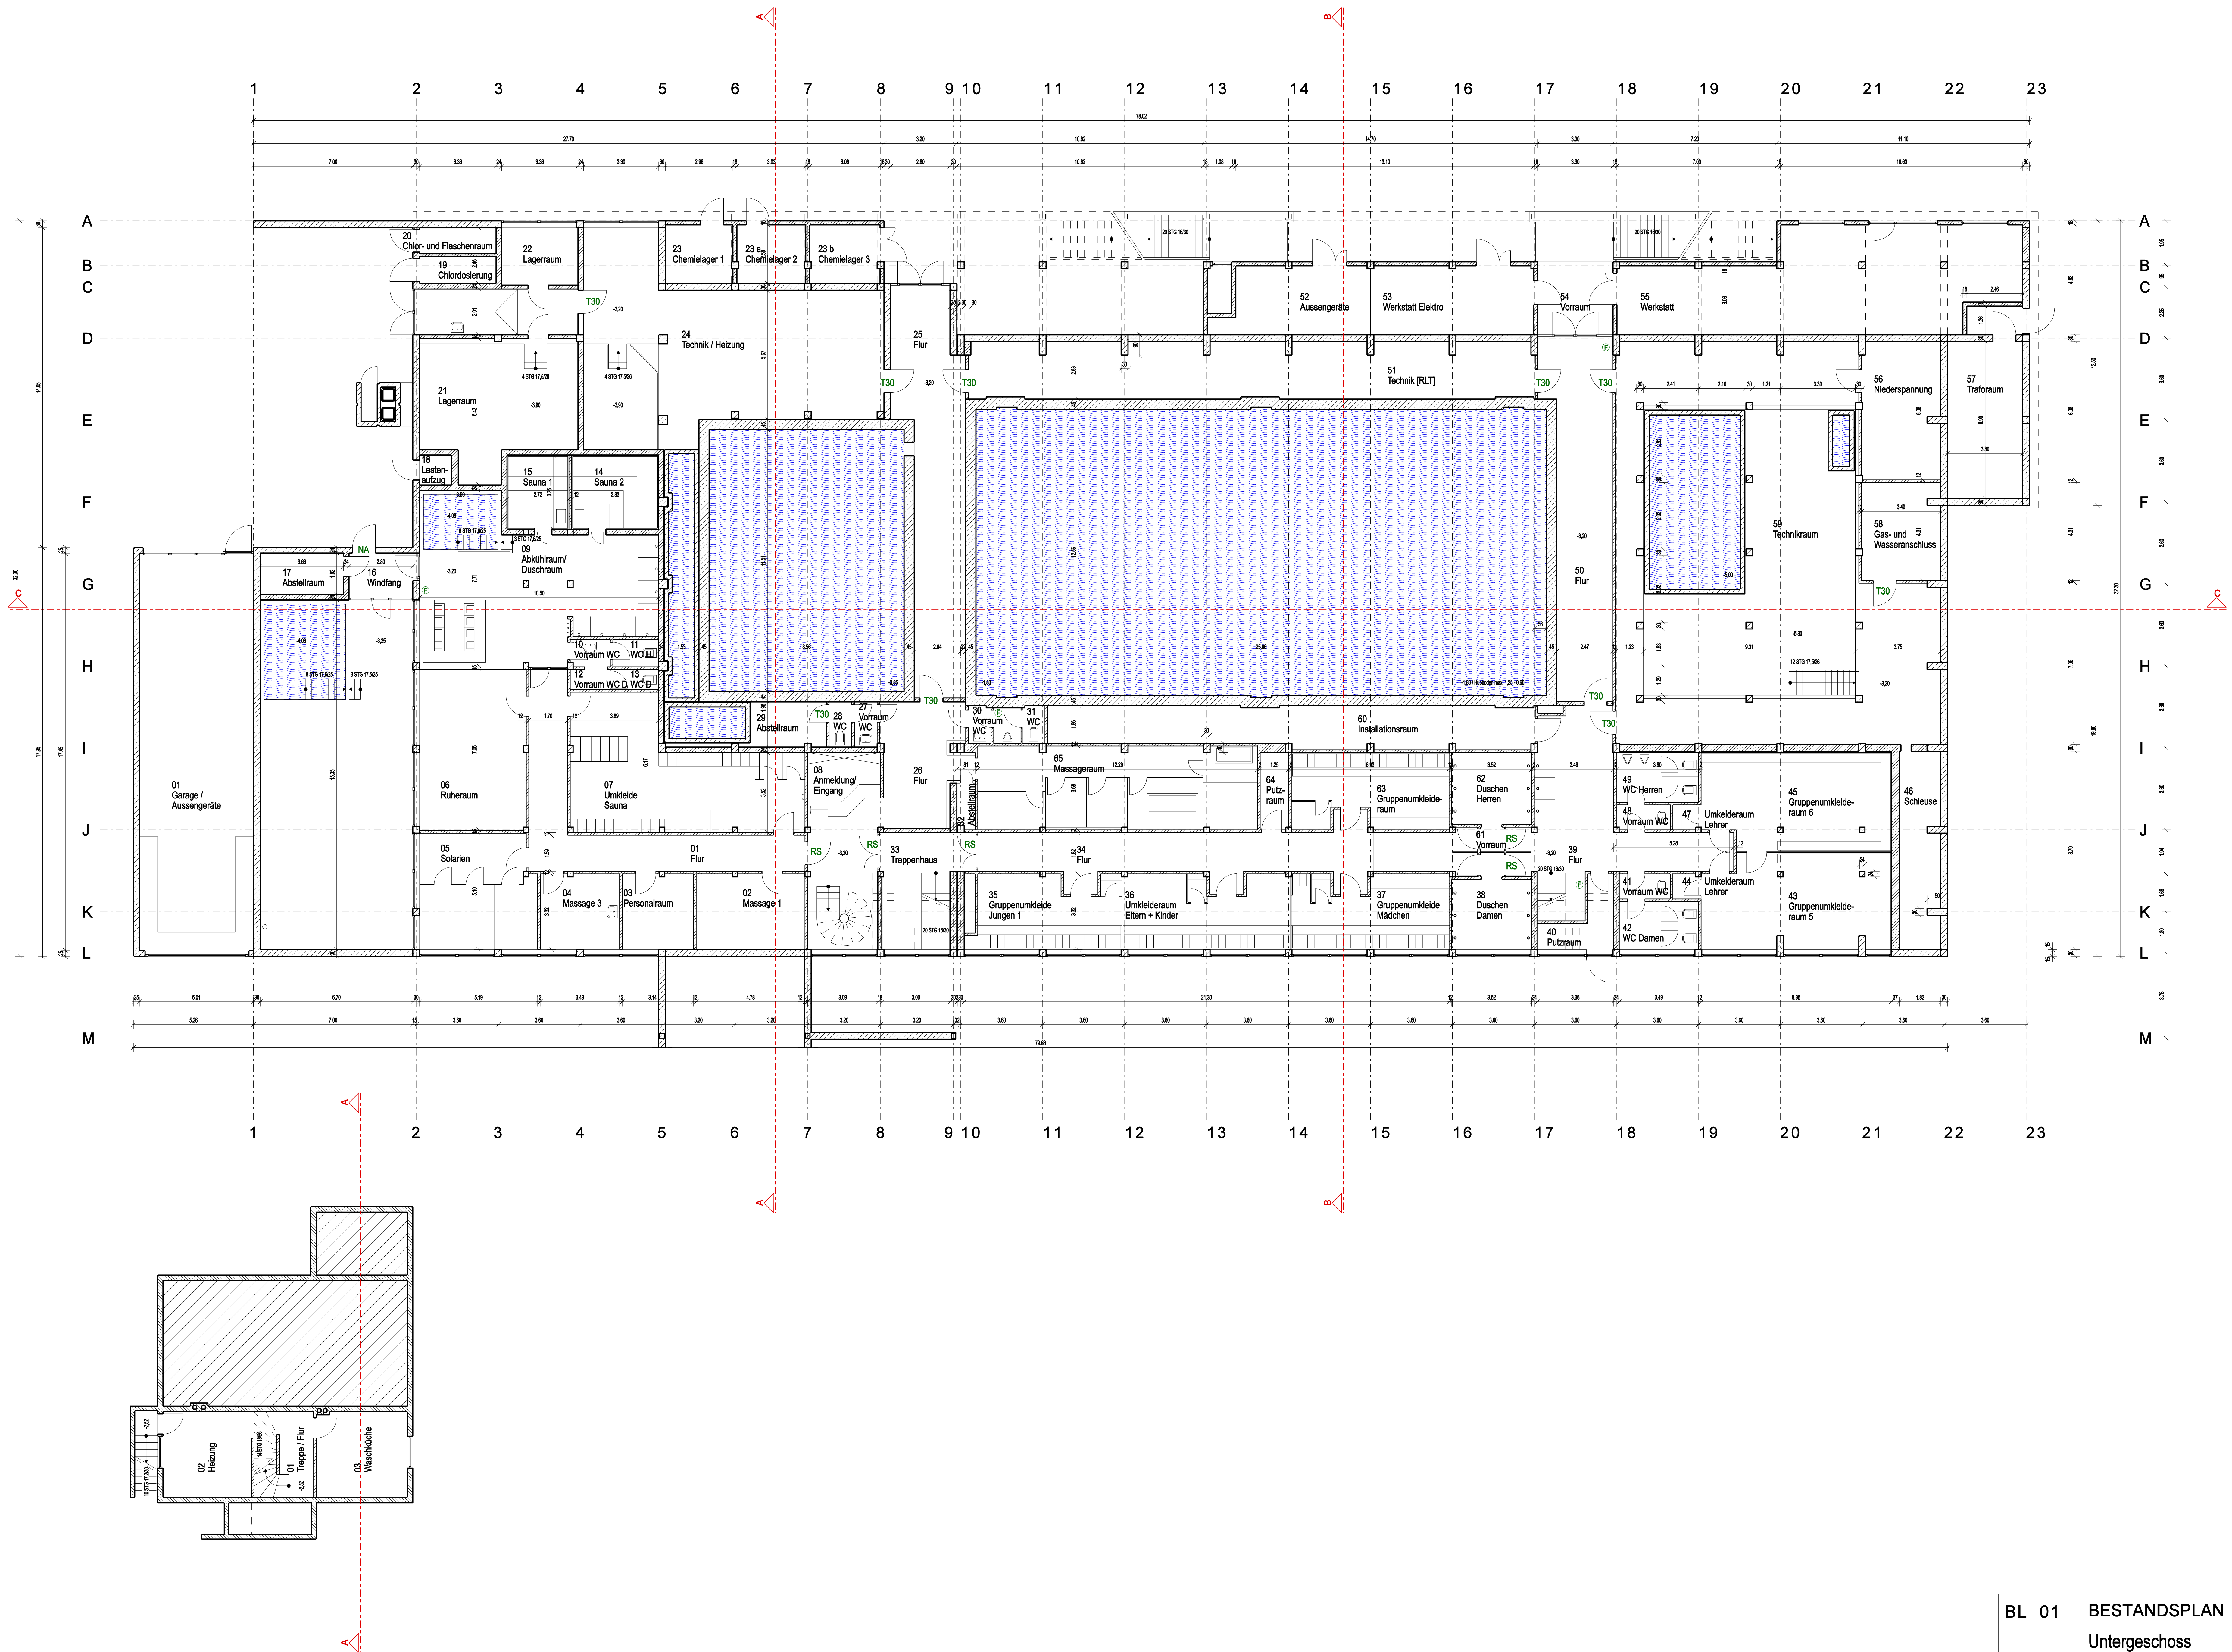

BL 01	BESTANDSPLAN	STADT	MÜNSTER
	Untergeschoss	AMT FÜR GEBÄUDEMANAGEMENT	
Maßstab 1:100	Plan-Datum: 18.04.07	Projektleiter:	Hallenbad Ost
Zeichner/in: JS	Abteilungsleiter:	Amtsleiter:	Mauritz-Lindenweg 101 48145 Münster
Abteilung Neu- Um- und Erweiterungsbauten	Amtsleiter:	Ltd. Stadt:	Plan - Digitalisierung
Bedarfsamt Sichtvermerk Vorplanung	Bedarfsamt Sichtvermerk Entwurfs- planung	Ltd. Stadt:	
Datei: KG_Hallenbad- Ost.dgn	UA:		
		ARCHITEXTURBORDO	JORG SAHLE
		HAFENWEG 15	48155 MÜNSTER
		TEL.: 0251/6743461	FAX.: 0251/6743447