


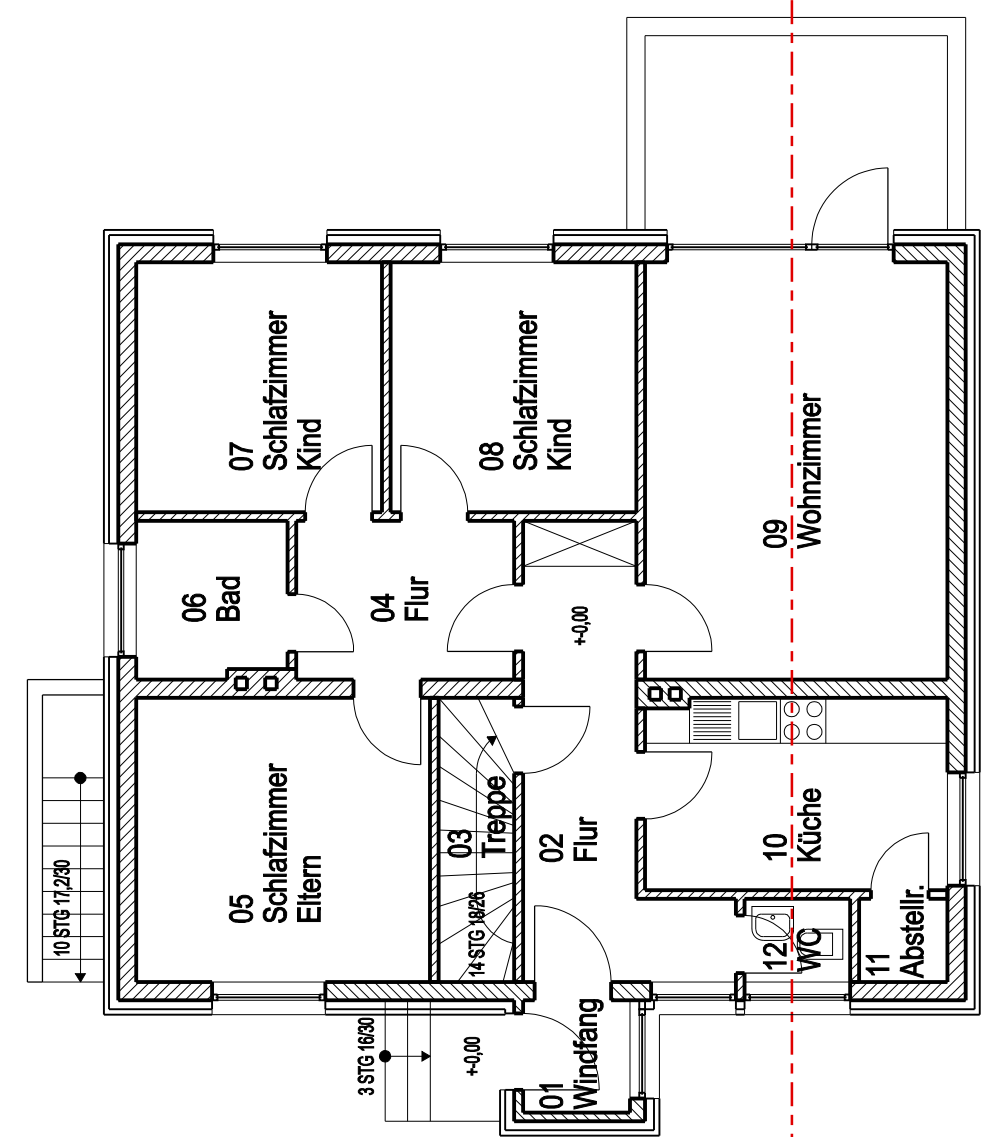

BL 02	BESTANDSPLAN		 MÜNSTER
	Erdgeschoss		
Maßstab 1:100	Plan-Datum: 18.04.07	Plot-Datum:	AMT FÜR GEBÄUDEMANAGEMENT
Zeichner/in: JS	Projektleiter:		Hallenbad Ost
Abteilungsleiter:	Amtsleiter:		Mauritz-Lindenweg 101 48145 Münster
Abteilung Neu- Um- und Erweiterungsbauten	Ltd. Städt.	Amtsleiter:	
	Ltd. Städt.		
Bedarfsamt Sichtvermerk Vorplanung Datei: EG_Hallenbad- Ost.dgn	Bedarfsamt Sichtvermerk Entwurfs- planung Datei: UG_Hallenbad- Ost.dgn		Plan - Digitalisierung
		ARCHITEXTURBÜRO HAFENWEG 15 TEL. 0251/16743491	JÖRG SANLE 48155 MÜNSTER FAX. 0251/16743447