

STADT

MÜNSTER



- 1

Spielkorb
Kompan 3104

2

Hängutsche

3

kleiner Sandbagger

4

Sandwerk

5

Refenschaukel

6

Drehscheibe

7

Korbschaukel

8

Streeballanlage

9

Tischtennisplatten

10

Federgeräte

11

Bänke (Art 67)

12

Abrollreier

Neu

1


Spielkombination
Firma Kompan 812 P

2

Zweisüßen-Peak
Firma Doehring & Henning Art.-Nr.: 030171

3

Balancierbalken, Firma FHS Elche auf Stahlrosten
- Bestandsplan: unaußtächlich

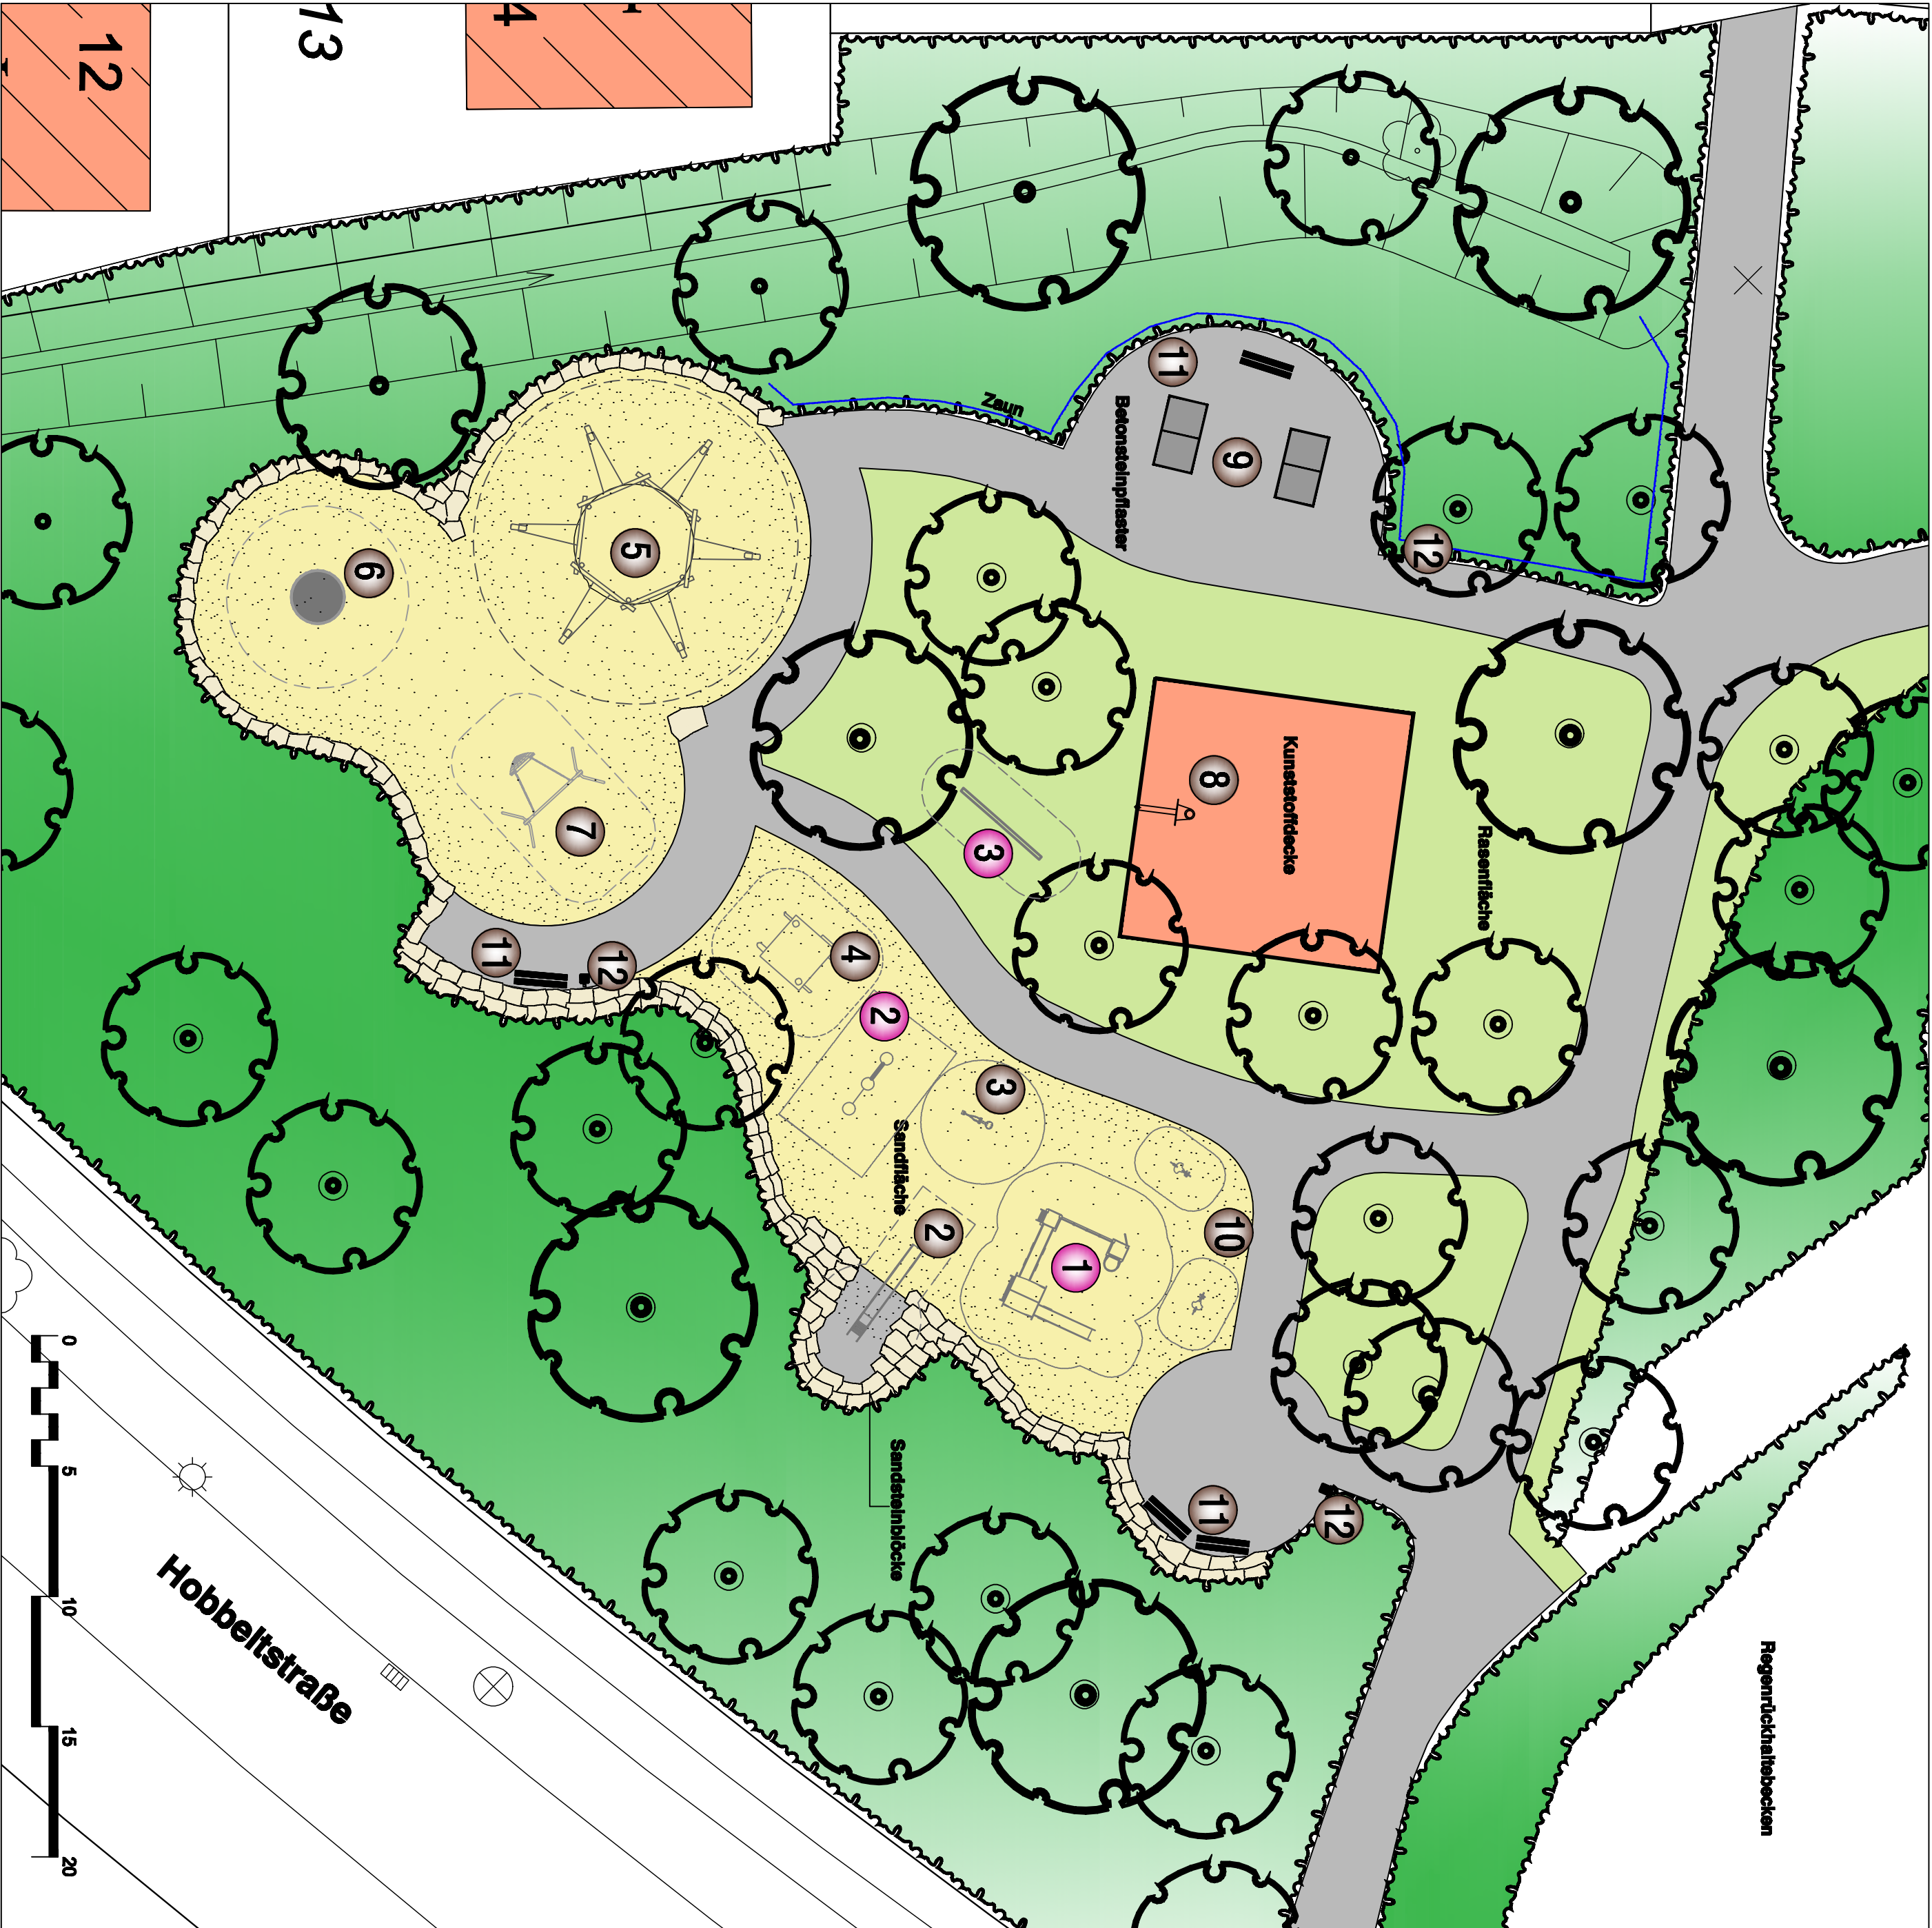

Projektnummer: 11/2244		SP Nr. 27708	
Plan Nr.: K 525/1		Datum: 21.03.2011	
Plan Nr.: Q 178/4			
Anstalter:		Bearbeiter:	
Gez. Bruns		Gez. Rahmuth	
Abteilungsleiter:		Gezeichnet:	
Gez. Stöck		W. Elert	
Feststellungsleiter:			
Gez. Kohnen		Maßstab: 1:200	
Gezeichnet:		Datum:	
Mitarbeiter:		Sanierung 2011	
		Entwurf	

Ami für
Grünflächen und
Umweltschutz

Spielplatz
Tomkotten