

Widerlager West A

Überbau längs, beschränkt vorgespannt, System Leoba AK124, St 1420/1570

Längsschnitt in Achse 1

M. 1 : 100

Dehnwege:


Verlängerung = + 6,7 mm
Verkürzung = - 19,3 mm

Widerlager Ost B

an jedem Widerlager


Rückansicht, westl. Widerlager

M. 1 : 100

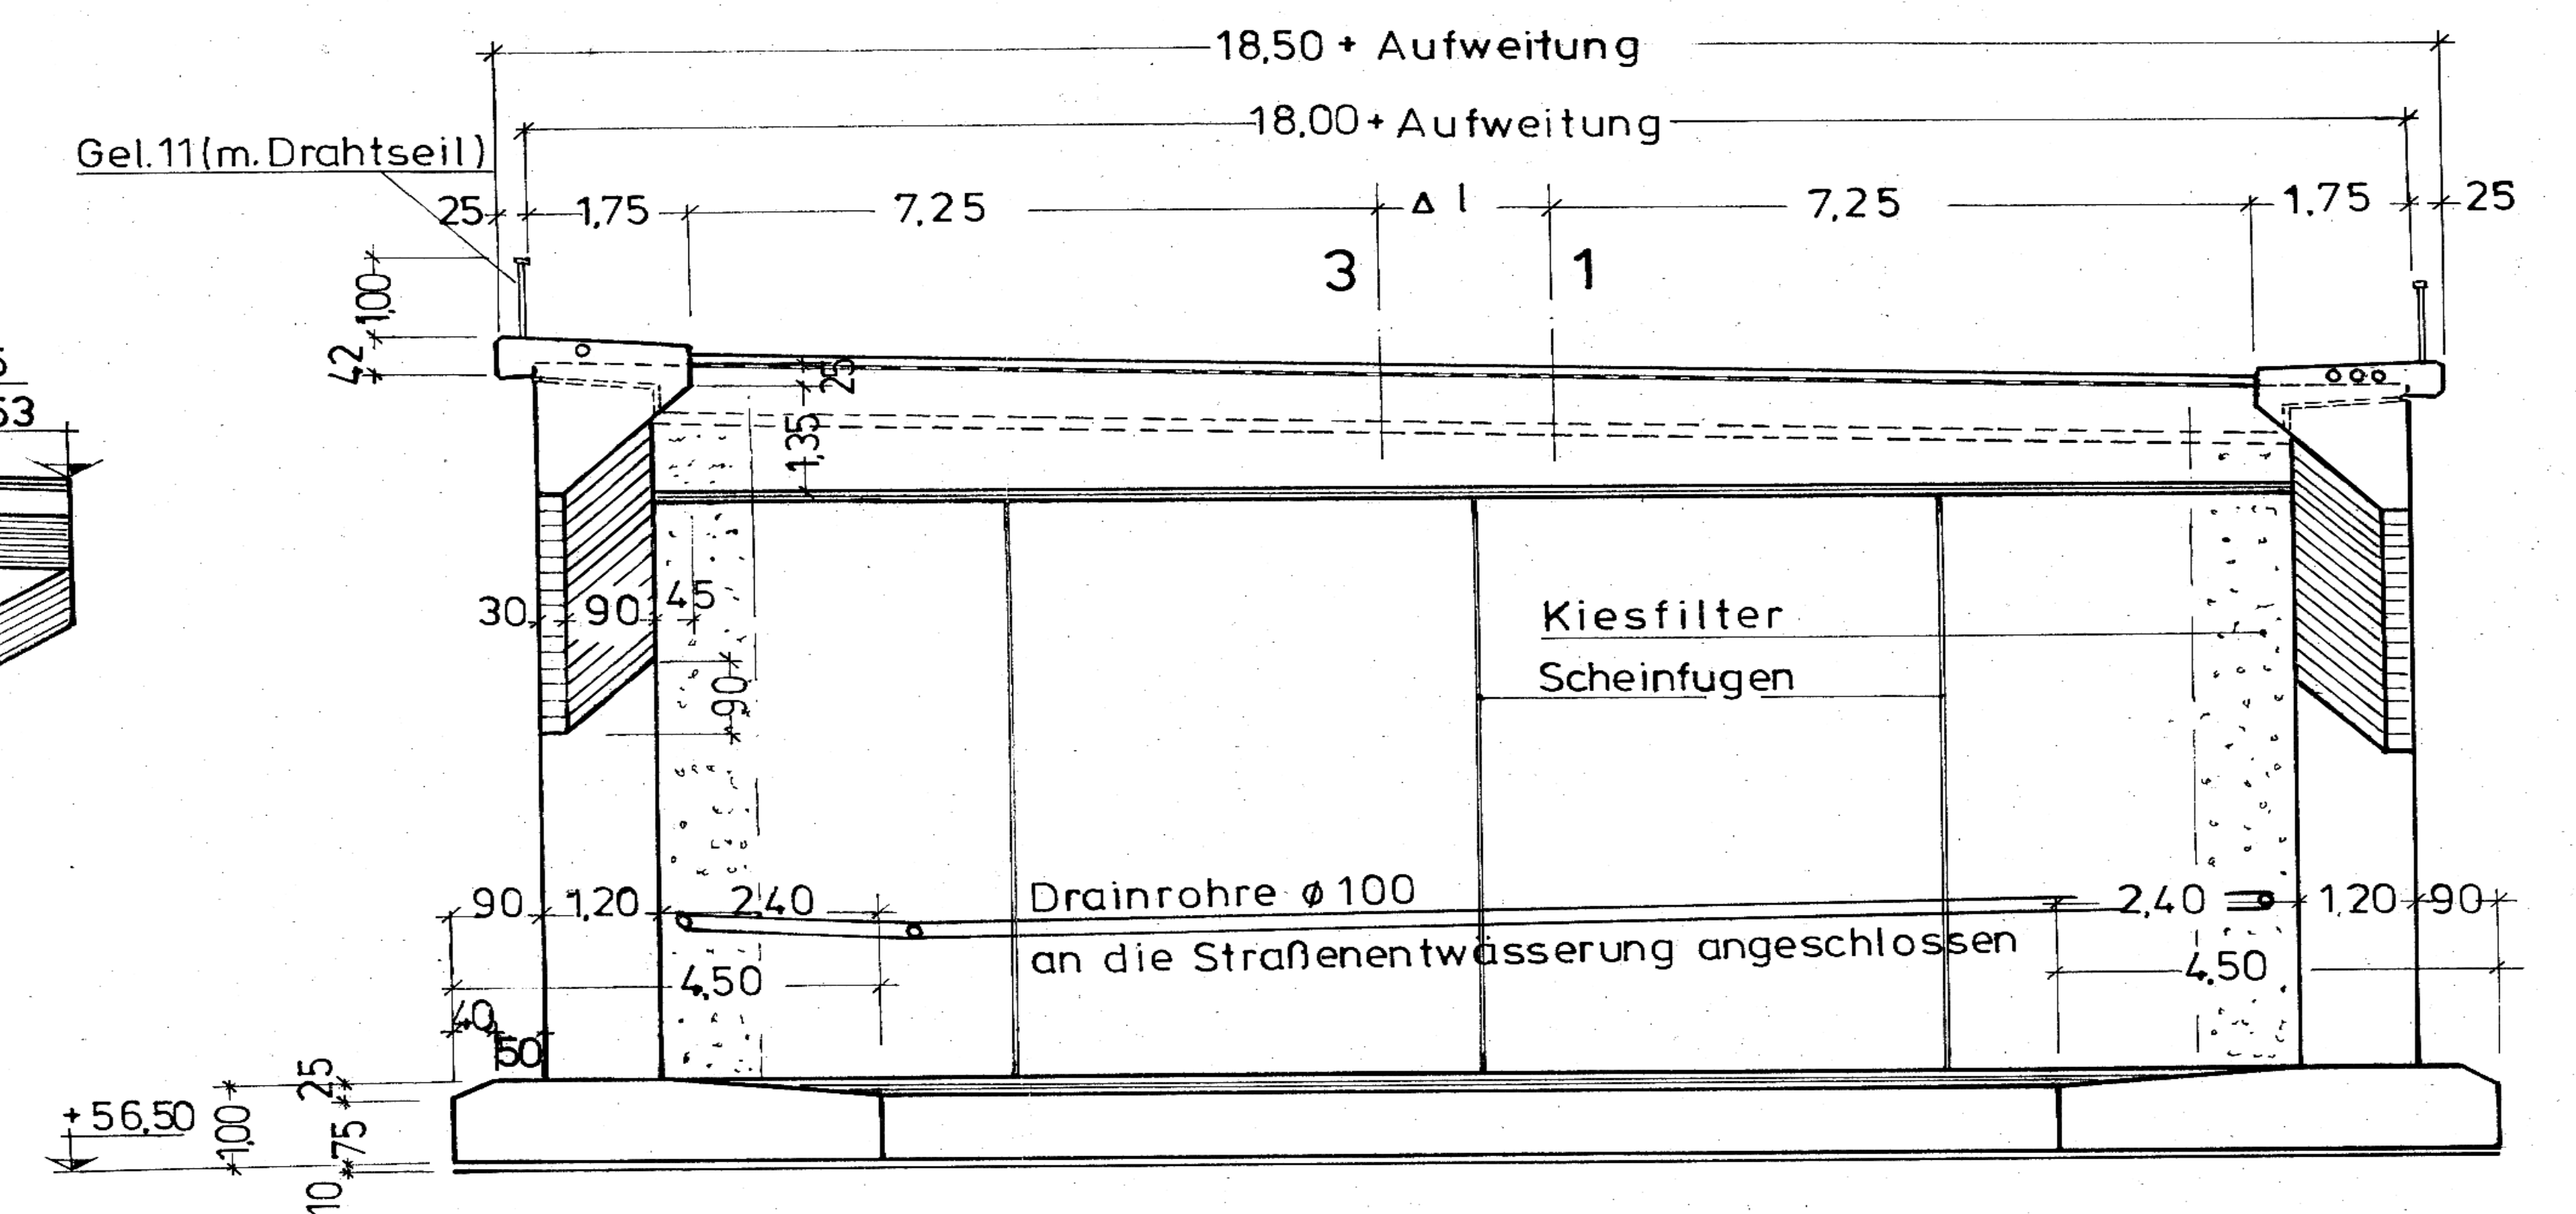


Ansicht östl. Widerl. mit Querschnitt

M. 1 : 100

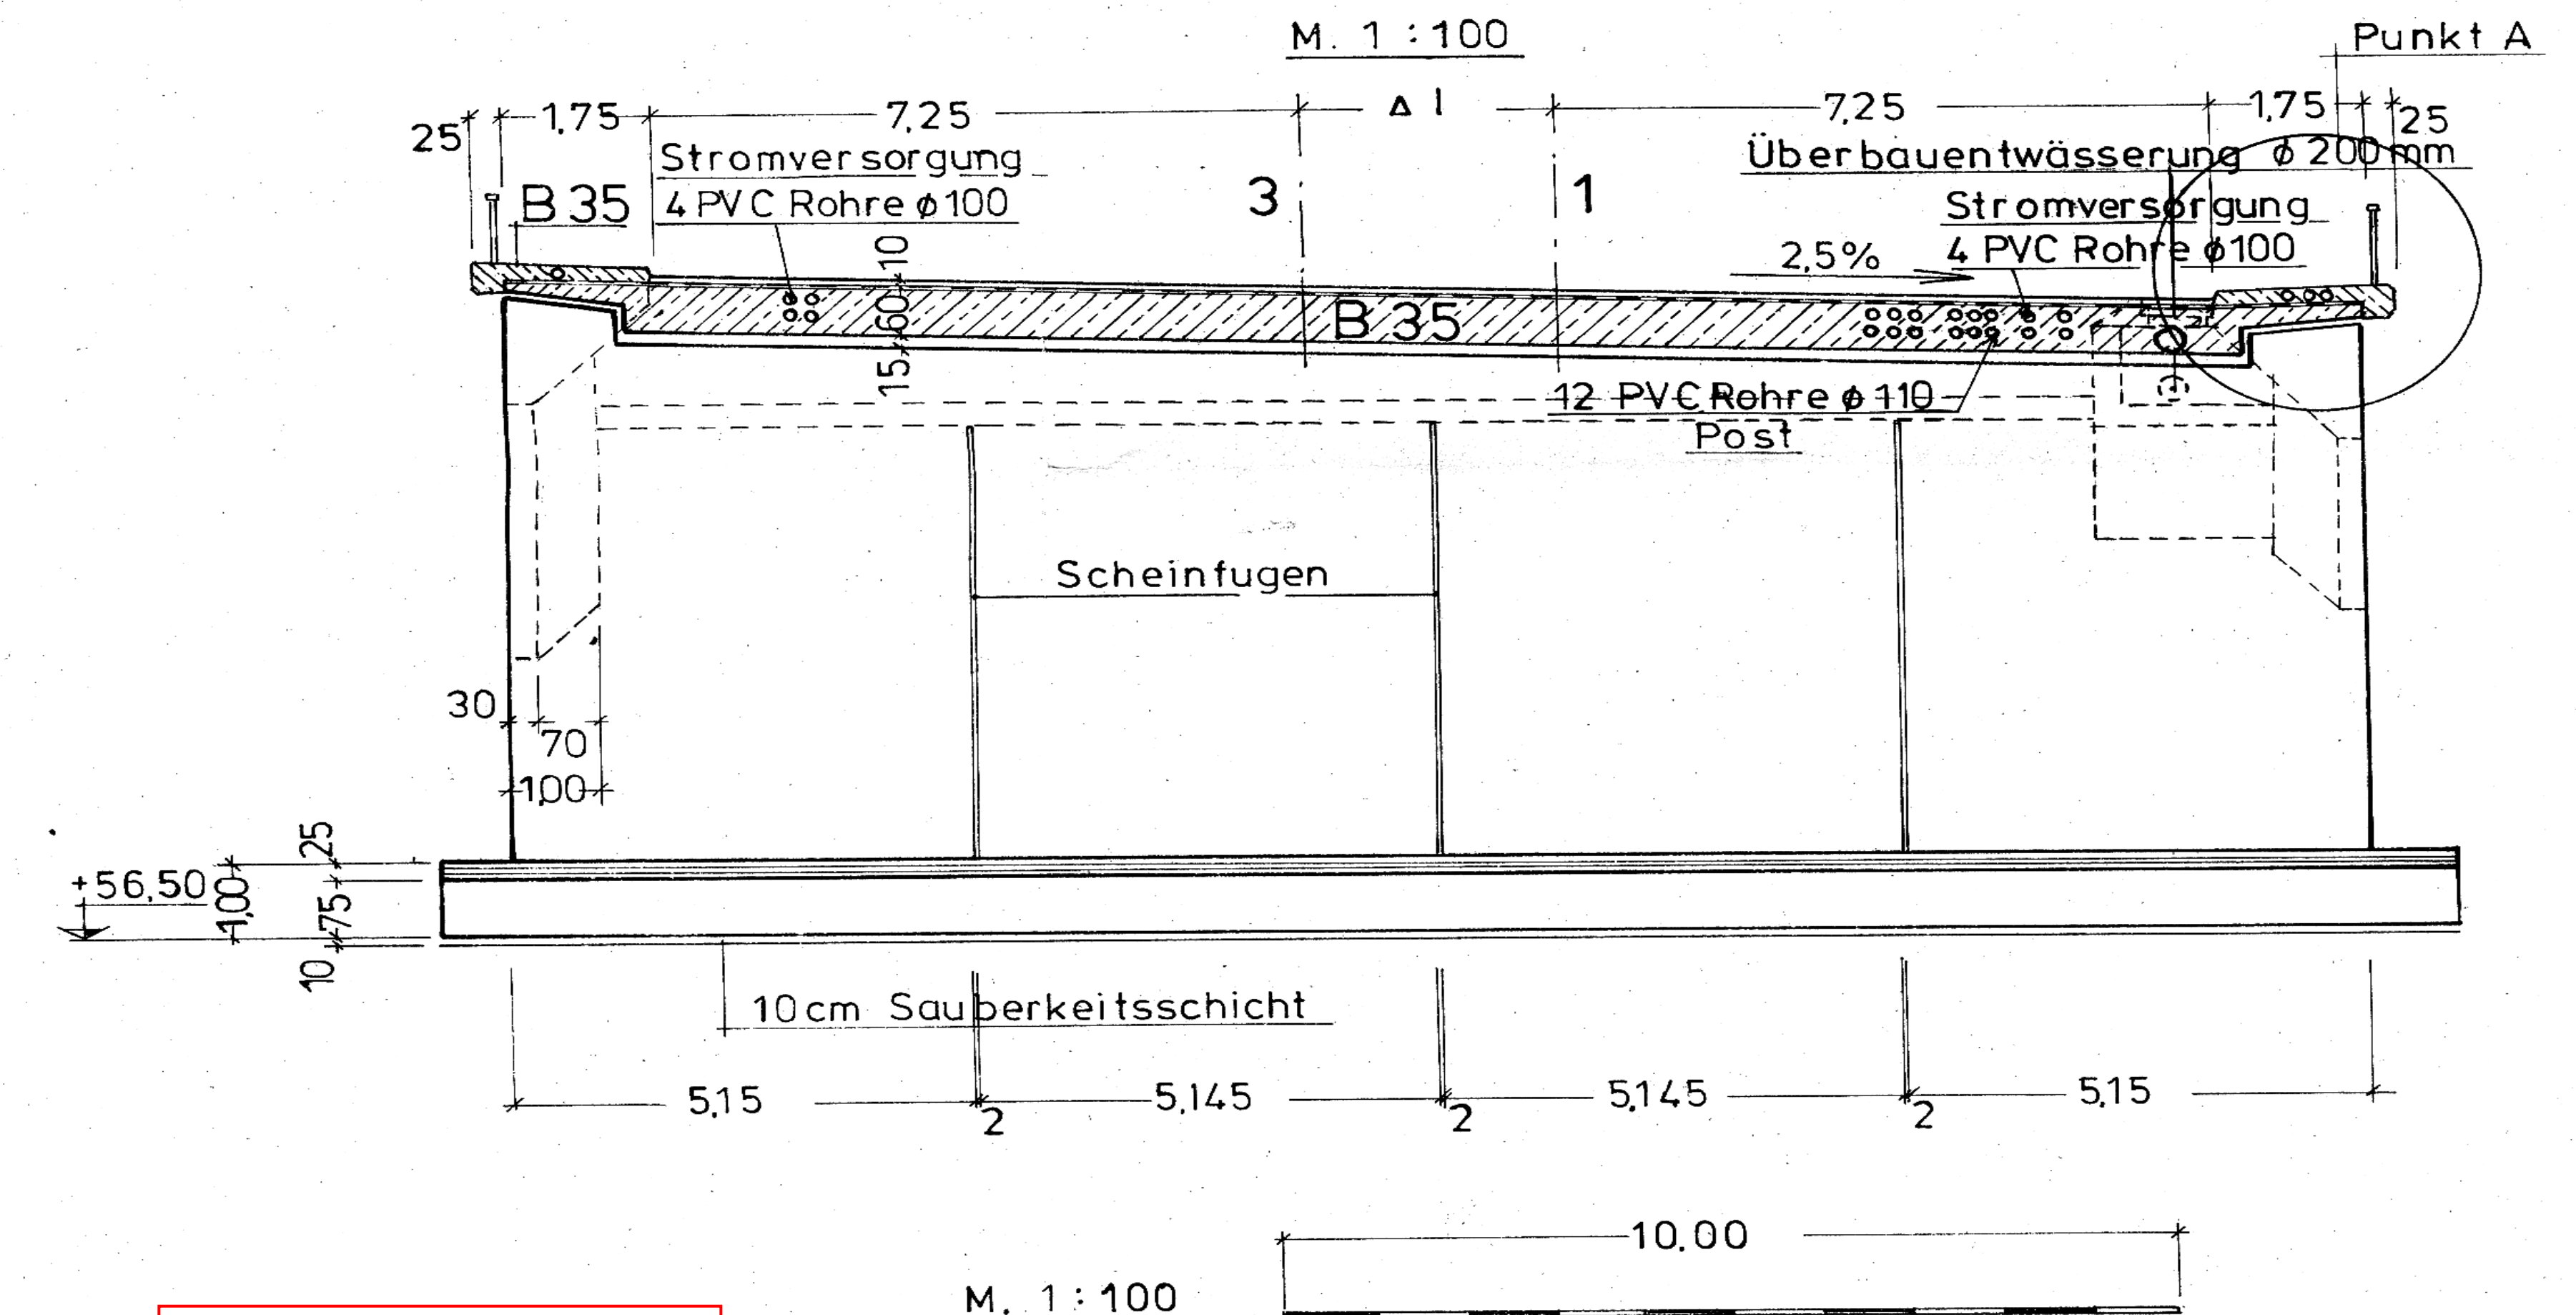

Auflageraust


M. 1 : 25

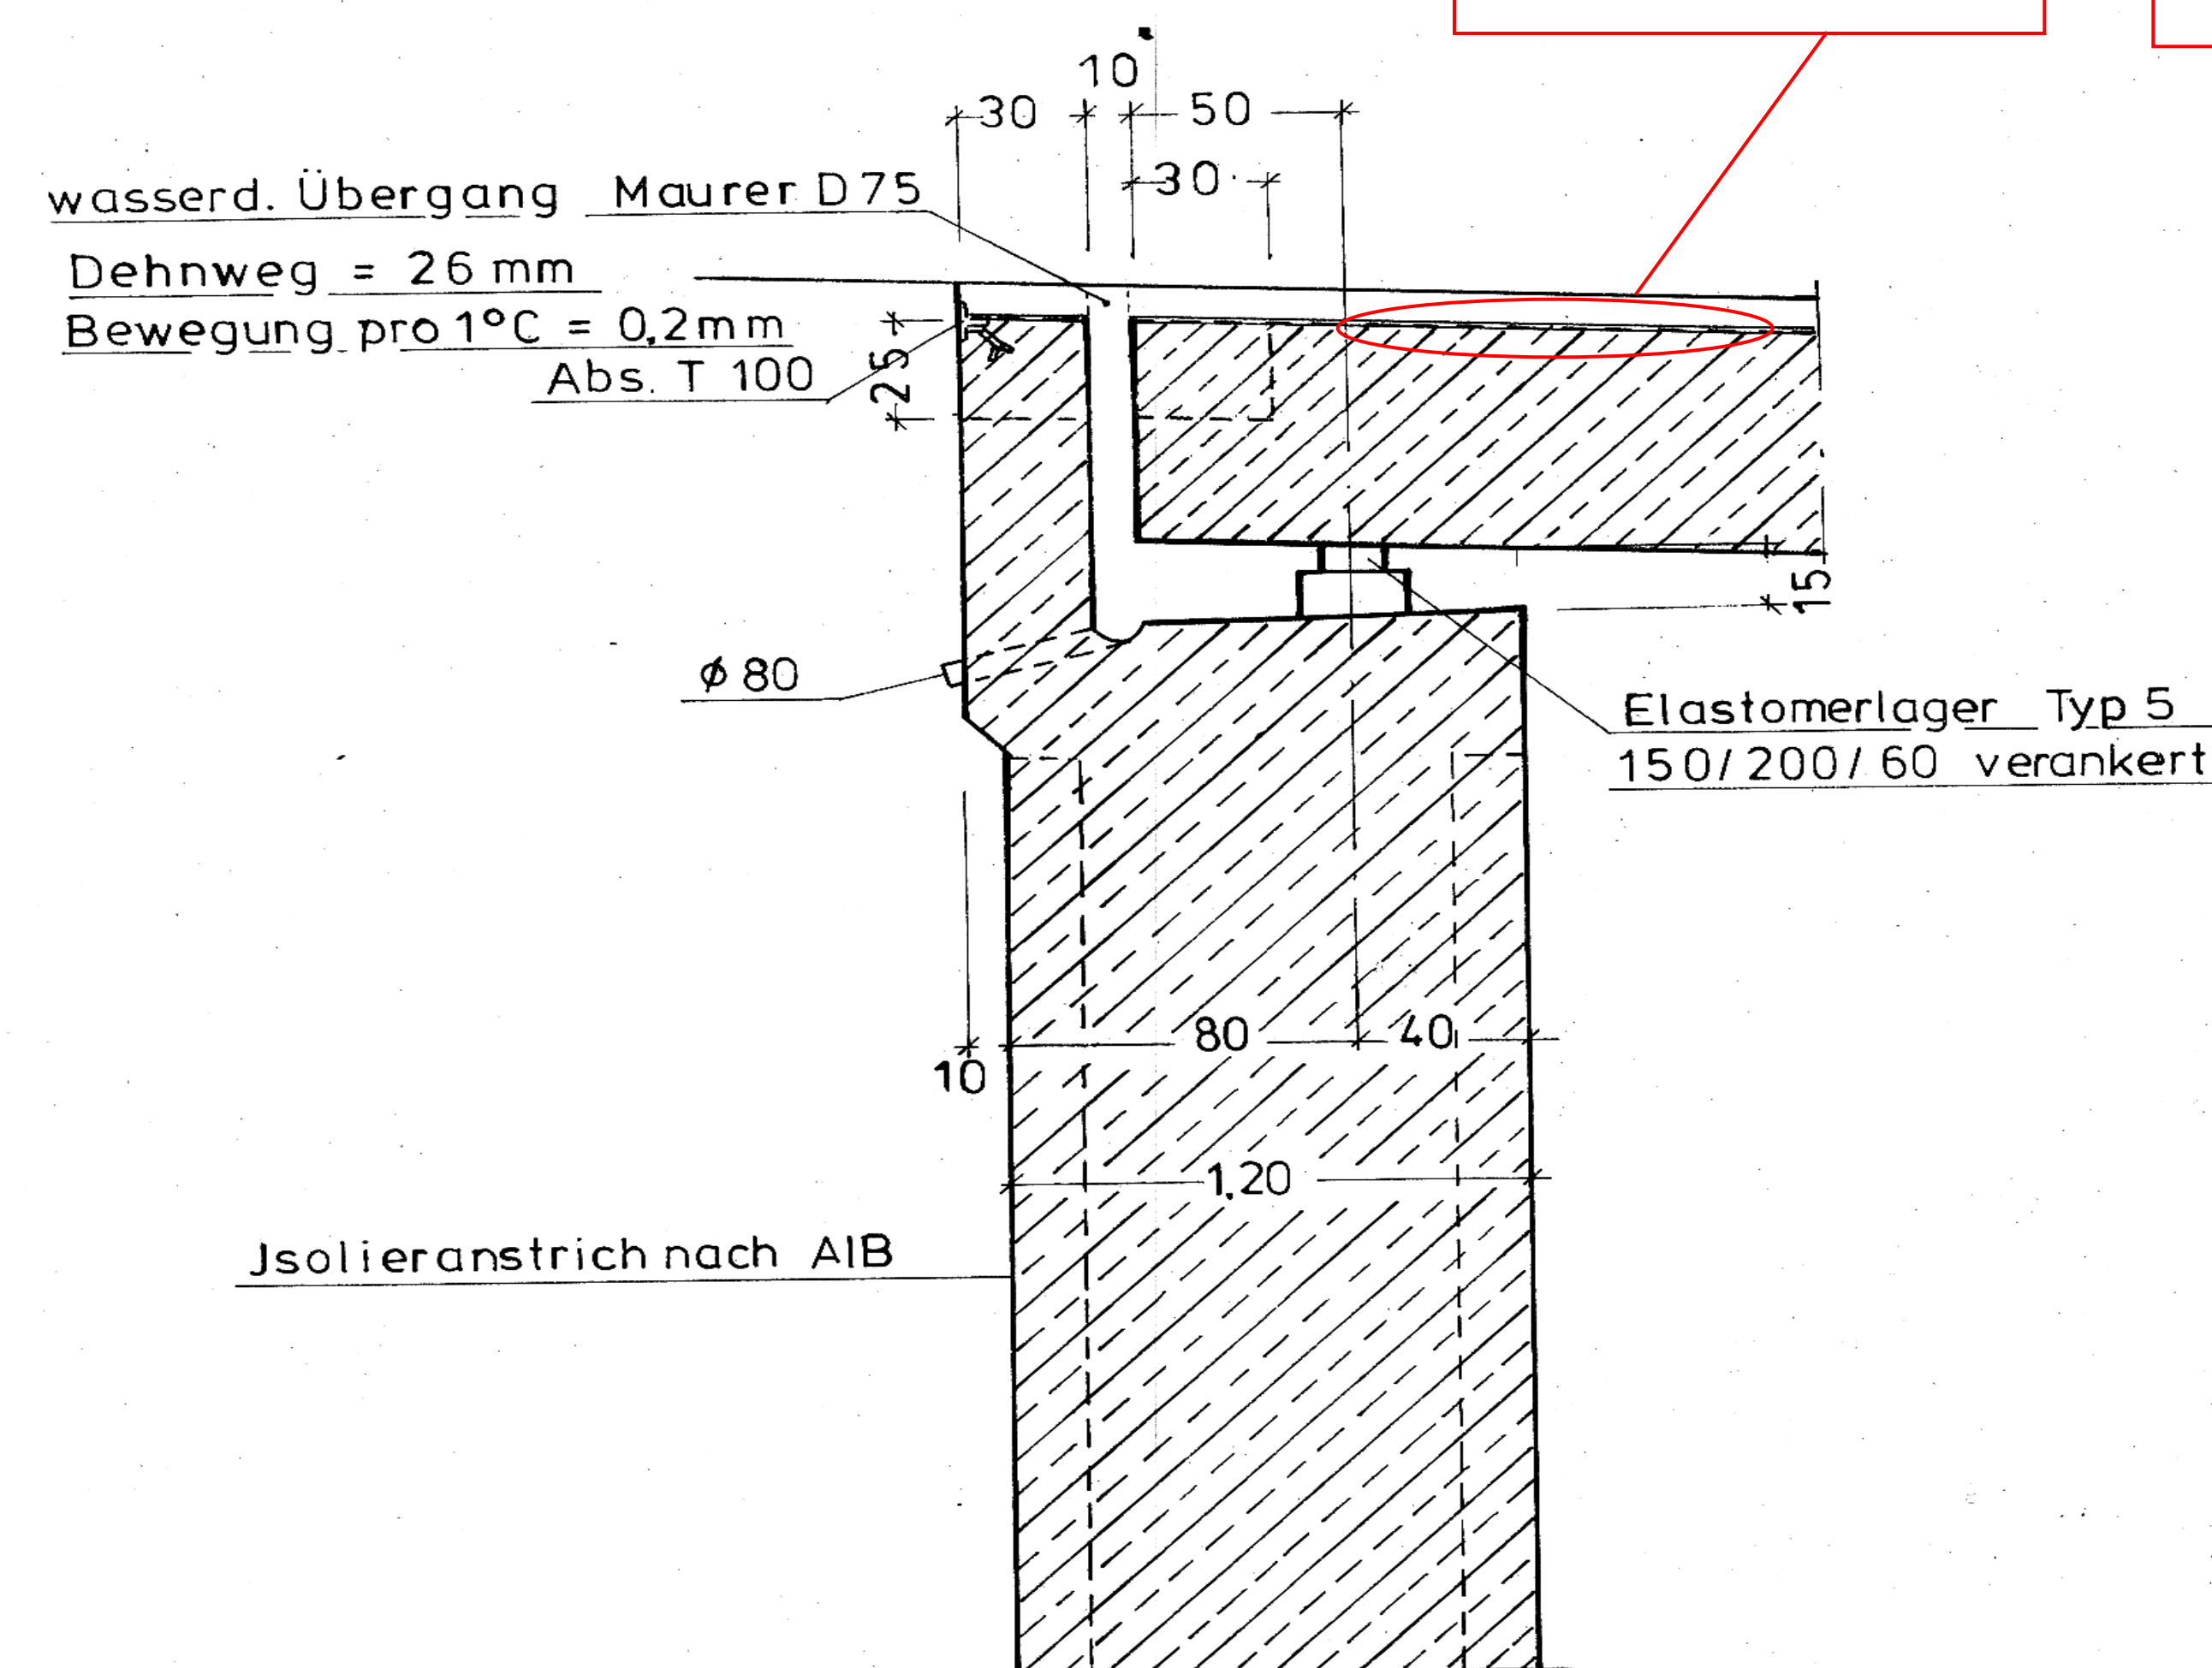

Widerlager: A

Schnitt am östl. Widerlager


M. 1 : 25

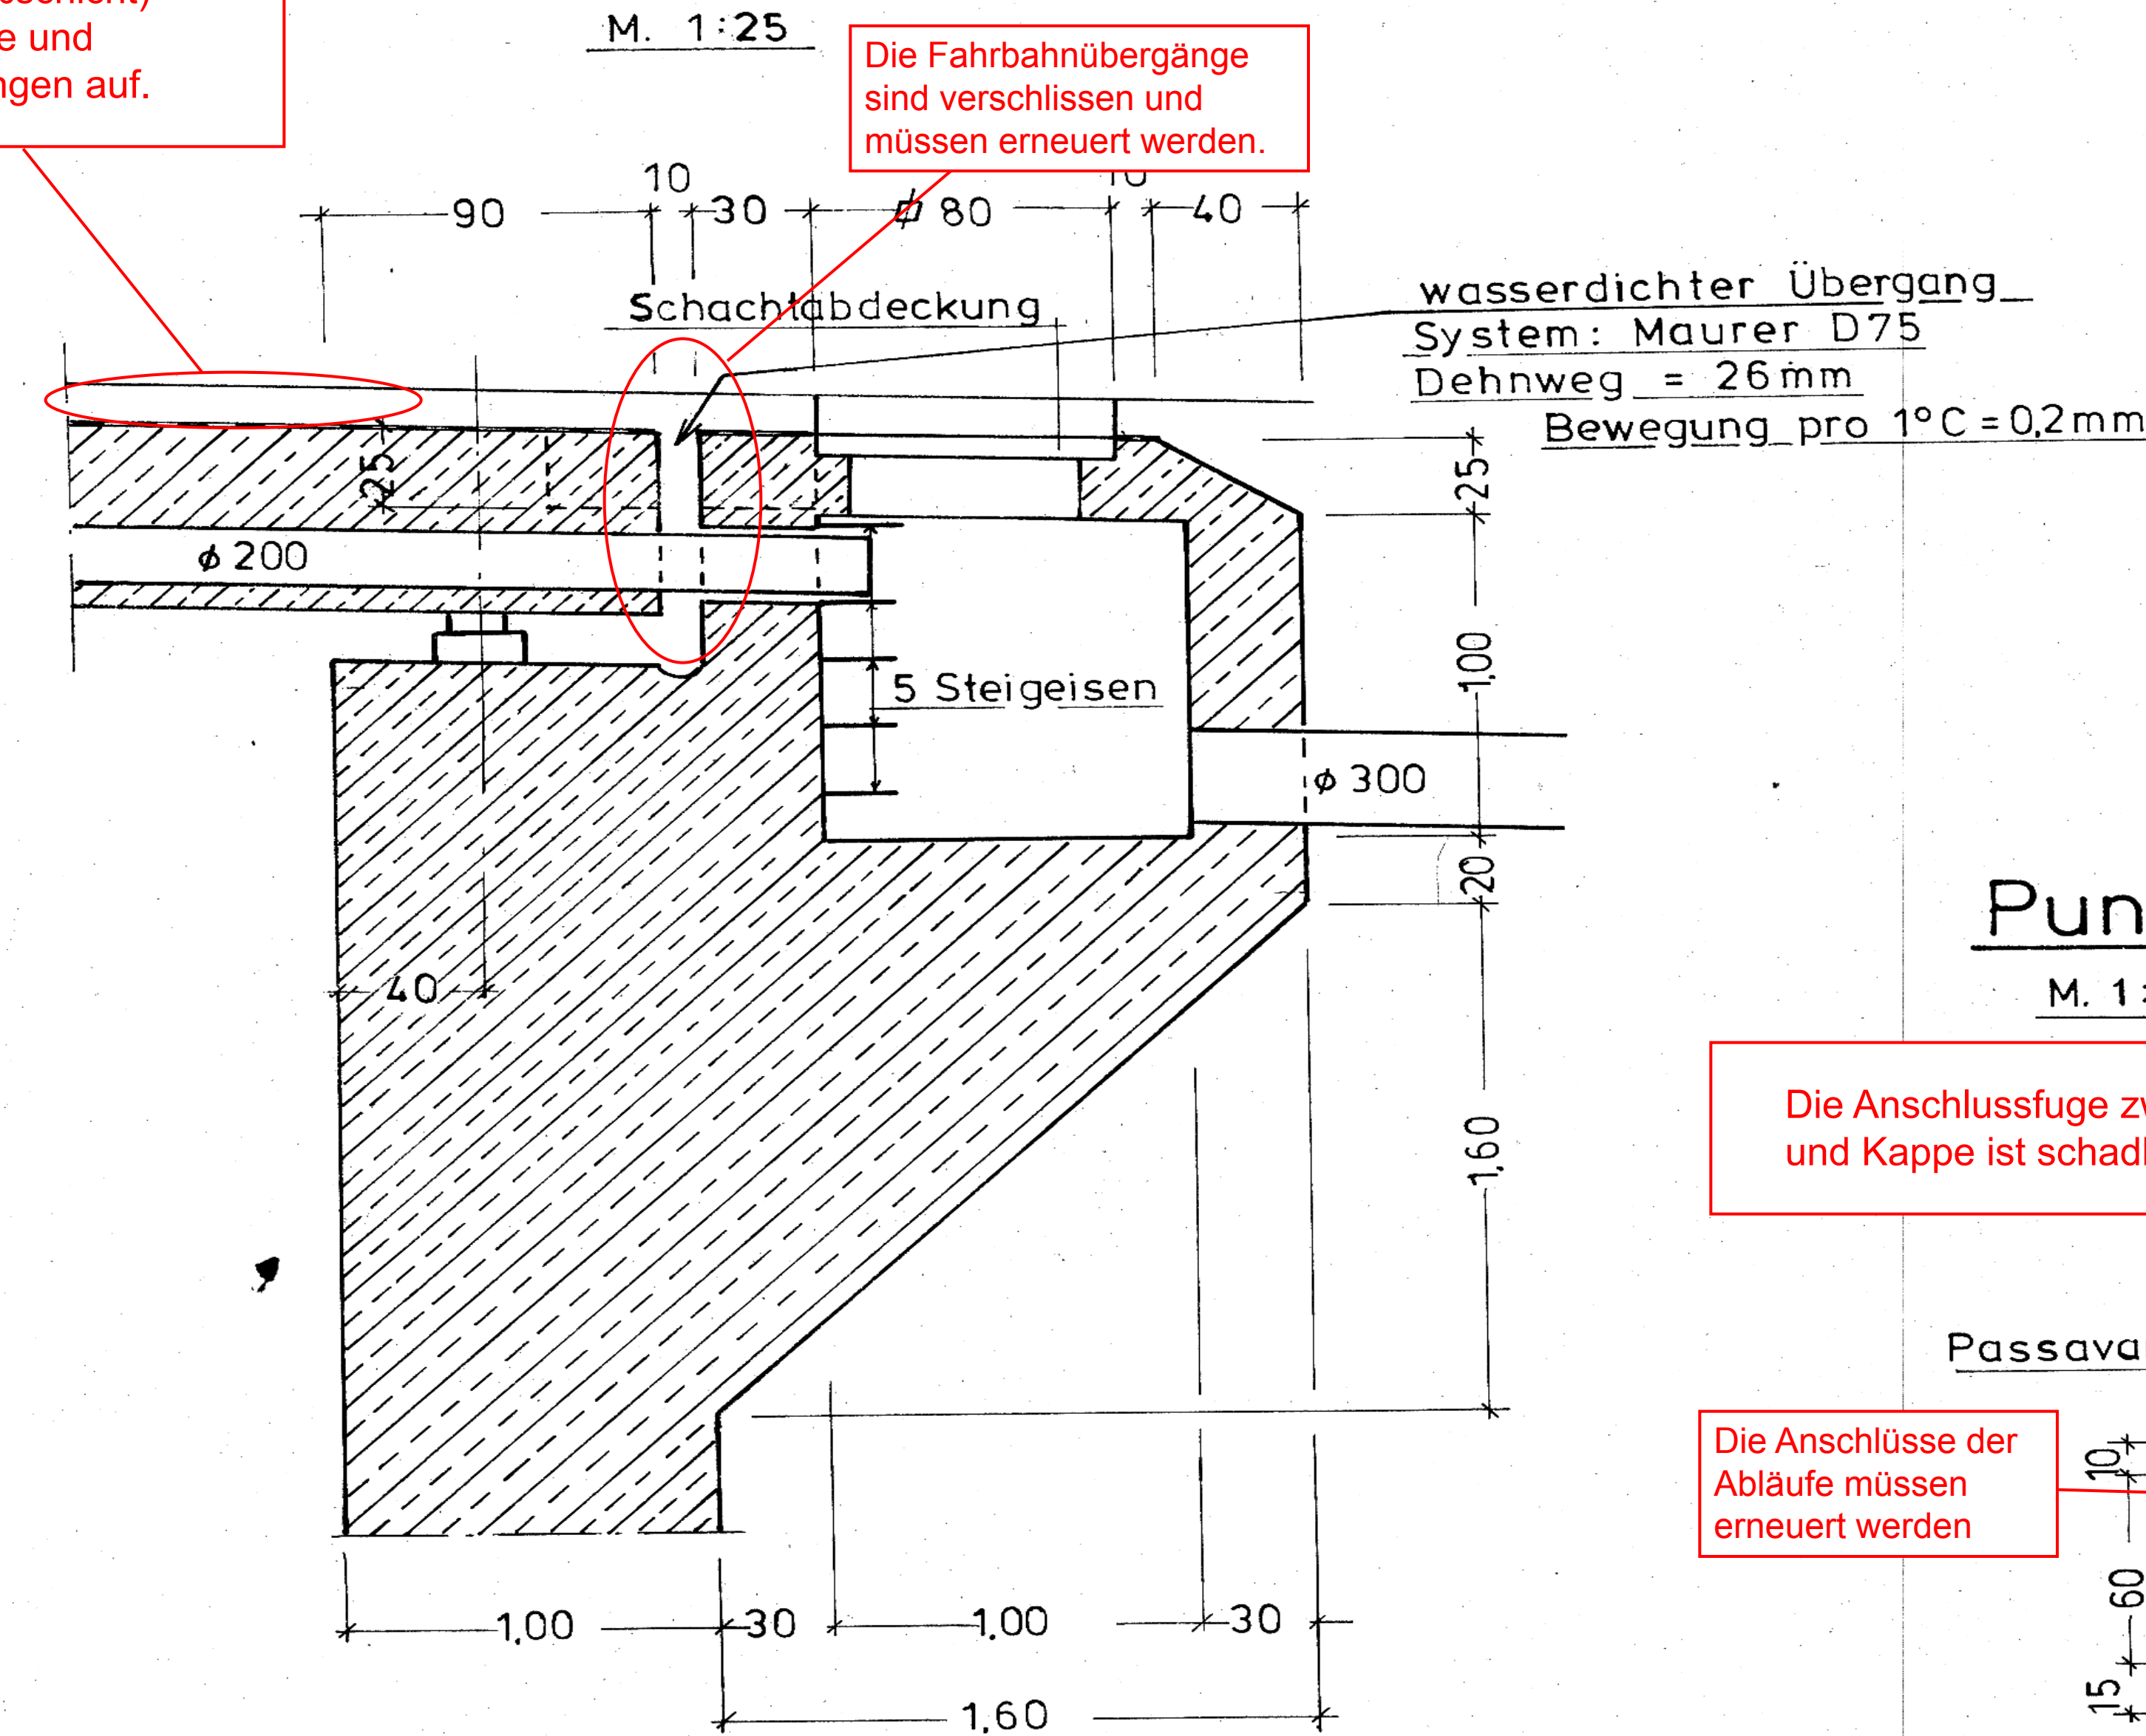

Widerlager: B

Punkt A

M. 1 : 25

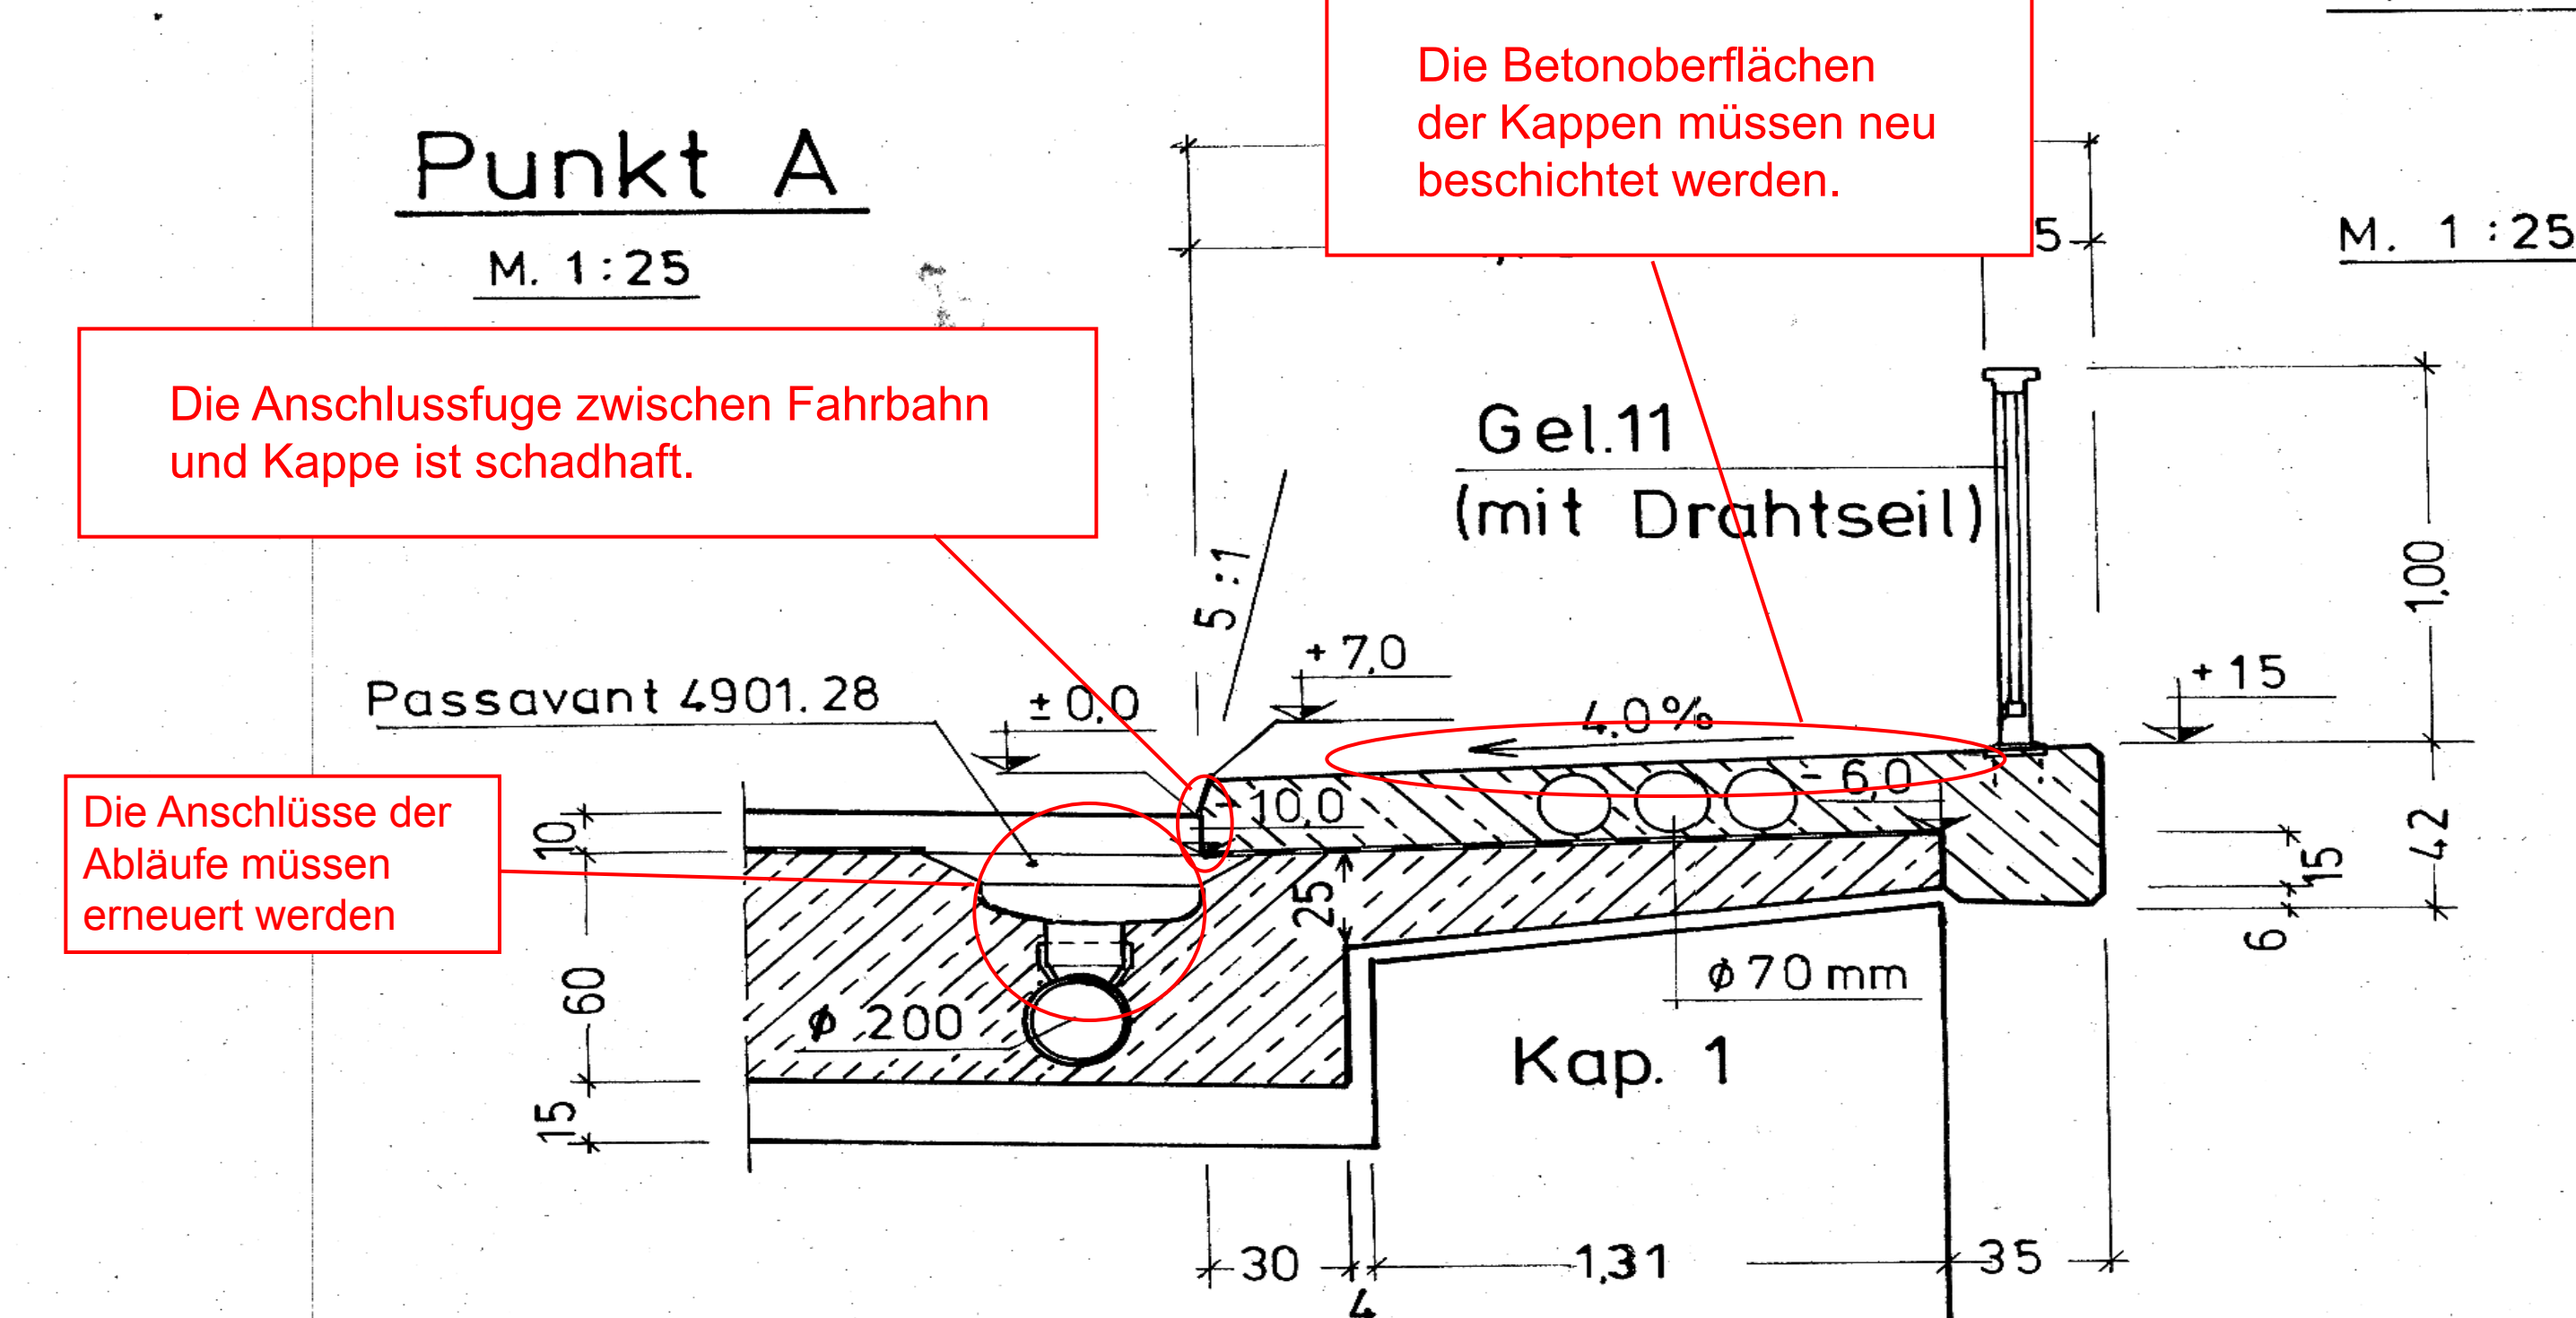

Stadtverwaltung Münster (Westf.) - Tiefbauamt Brückenbau -		Anlage: Blatt Nr.: 2
Überführung der L 885 u. der Zufahrt zum Hiltruper See in Münster-Hiltrup		Reg. Nr.:
Bestandszeichnung		Datum
Genehmigt: Münster, den 19.....		Zeichen
Aufgestellt: Osnabrück, den 23.6.1980		
Bauunternehmen Hein GmbH (Baufirma)		