



Bestandsplan M 1:250

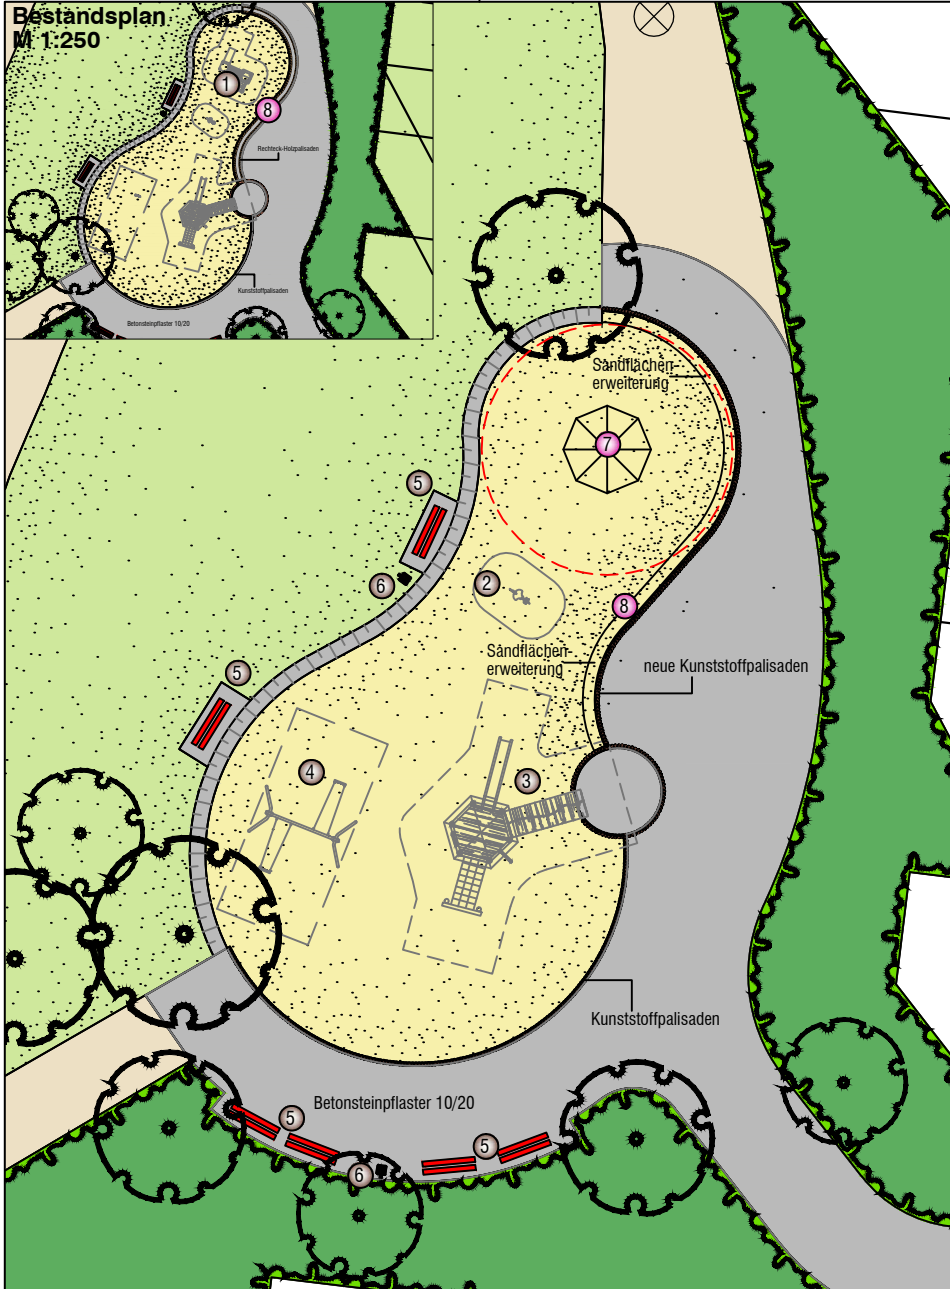

STADT MÜNSTER

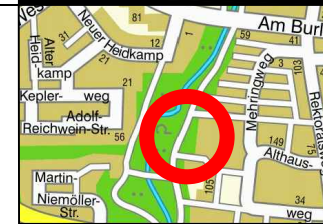

Legende

Bestand

- ① Spielkombination "Jessica" (abgängig)
Fa. Sauerland
- ② Federgerät (Kleinkinder)
- ③ Spielkombination "Bamberg"
Fa. FHS Nr. 944150
- ④ Doppelschaukel (Stahl)
Fa. Kinderland
- ⑤ Bank (Amt 67)
- ⑥ Abfalleimer

Neu 2012

- ⑦ Große Kletterpyramide als Ersatz für ①
vom Spielplatz Coedesteege aufnehmen
und einbauen
- ⑧ Alte doppelreihige Holzpalisaden aufnehmen
und durch einreihige Kunststoffrecyclingpalisaden ersetzen.



Projektnummer: 2331 SP Nr. 26204
Plan Nr.: K 816/2 Datum: 06.02.2012
alte Nr.: G 153/6

Amtsleiter: Bearbeiter:
gez. Bruns Reinmuth
Abteilungsleiter: Gezeichnet:
gez. Stoldt W. Ellert
Fachstellenleiter:
gez. Koolwaay Maßstab: 1:100

Geändert:	Datum	Bearbeiter
Index	Inhalt	

STADT MÜNSTER



Spielplatz Althausweg

Sanierung 2012