
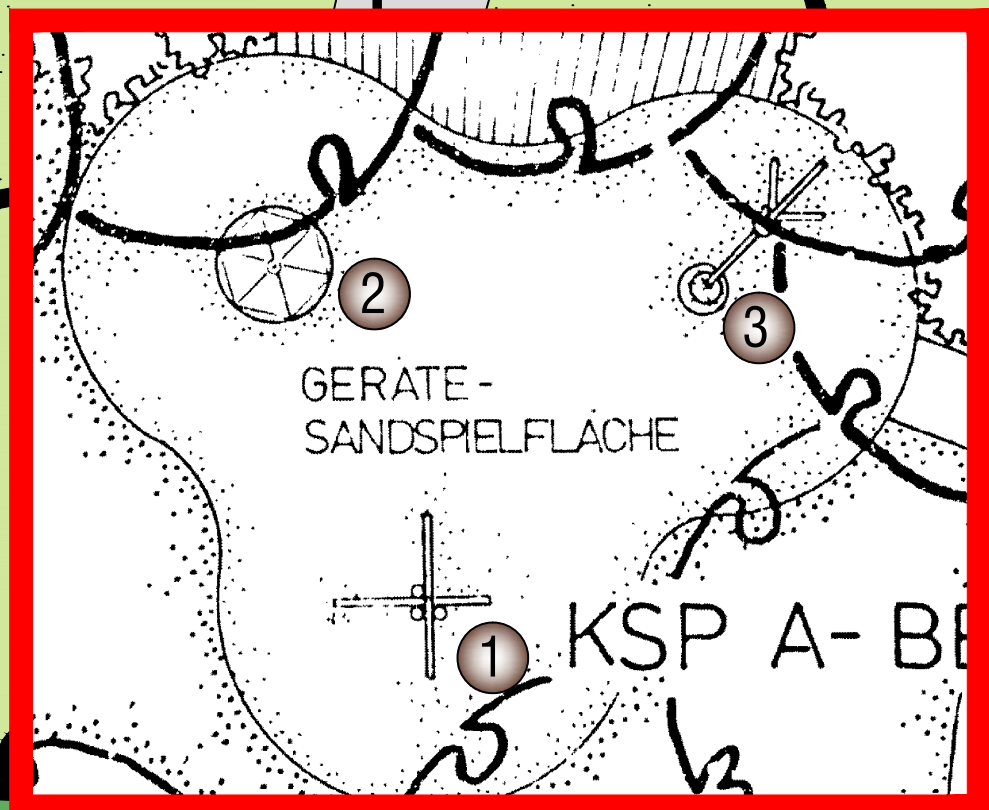


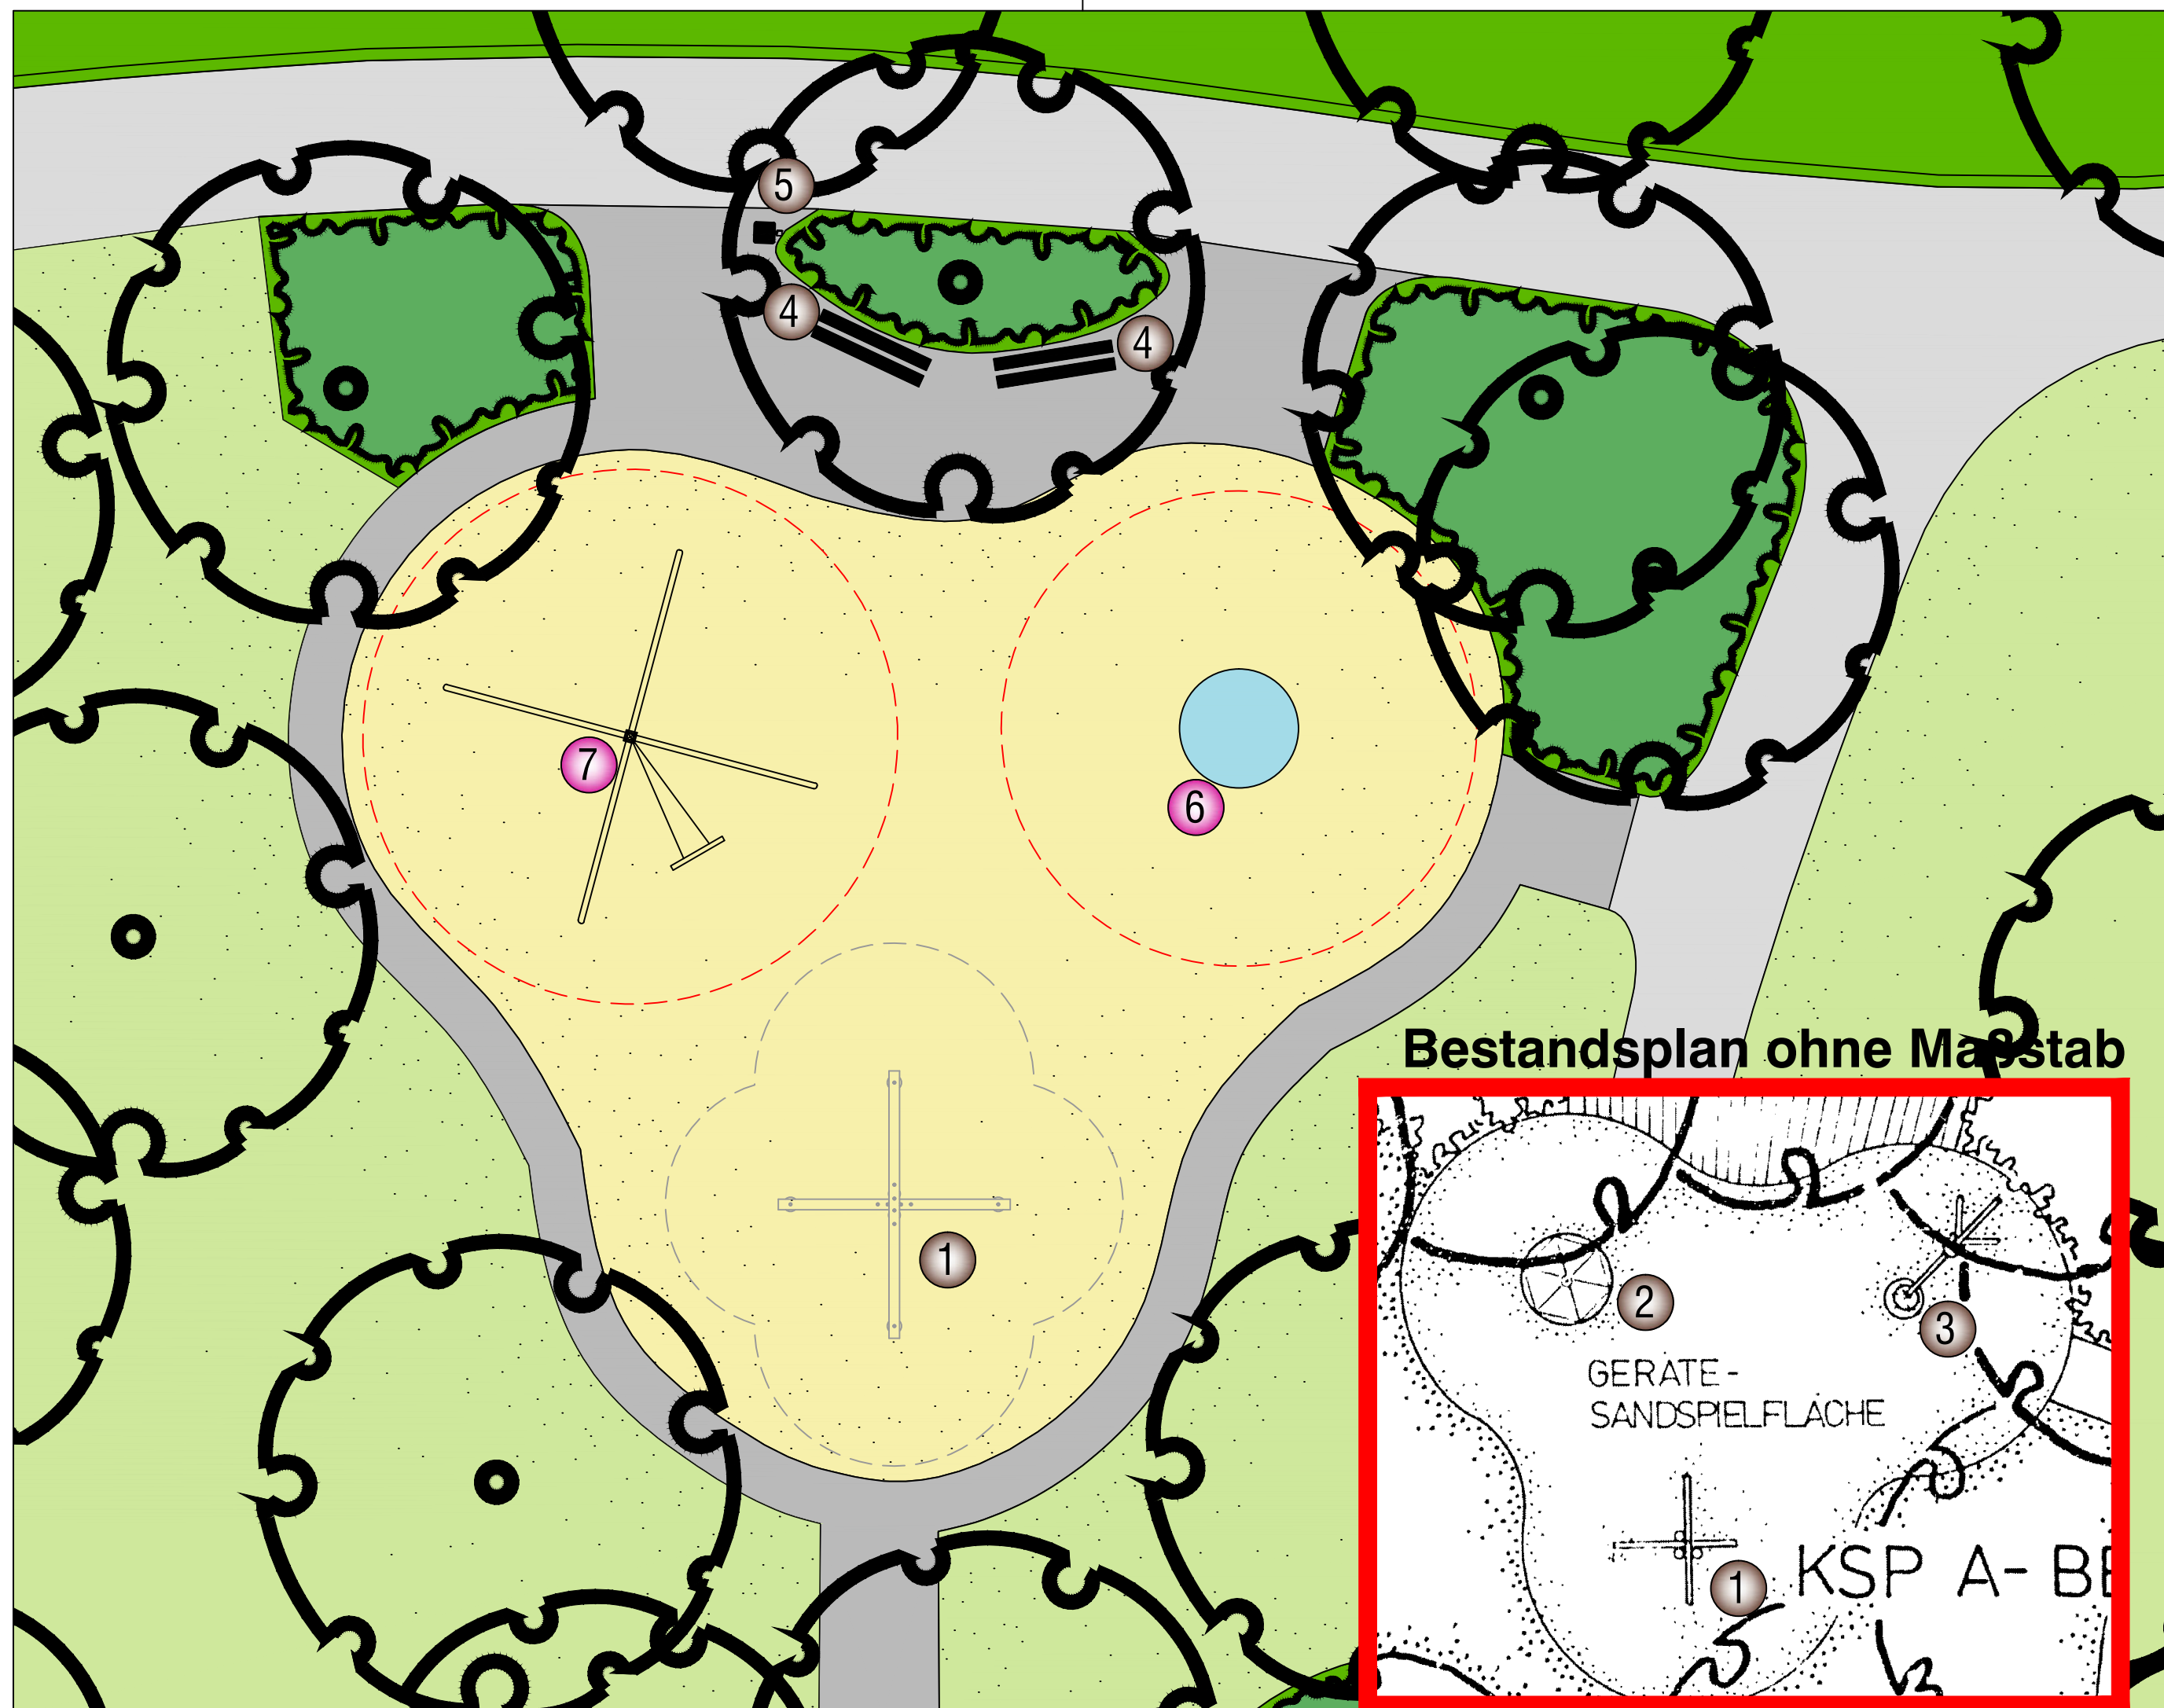

Legende

Bestand

- 1 Kreuzwaage
- 2 Drehscheibe (abgängig)
- 3 Einpunktschwinger (abgängig)
- 4 Bank (Amt 67)
- 5 Abfalleimer

Neu 2012

- 6 Die Schale als Ersatz für
Fa. Conlastic
- 7 Pendelschwinger als Ersatz für
Fa. Kaiser & Kühne

- 3
- 2



Bestandsplan ohne Maßstab

Projektnummer: SP Nr. 22710

Plan Nr.: K 274/3
alte Nr.: G 170

Datum: 13.09.2012

Amtsleiter:

Bearbeitet:

Bruns

Hoffmann

Abteilungsleiter:

Gezeichnet:

Stoldt

W. Eilert

Fachstellenleiter:

Maßstab: 1:100

Koolwaay

Geändert:

Index	Inhalt	Datum	Bearbeiter
...	...	...	...
...	...	...	...
...	...	...	...

STADT MÜNSTER



Amt für
Grünflächen und
Umweltschutz

**Spielplatz im
Martin-Niemöller-Park**

Spielgeräteaustausche