

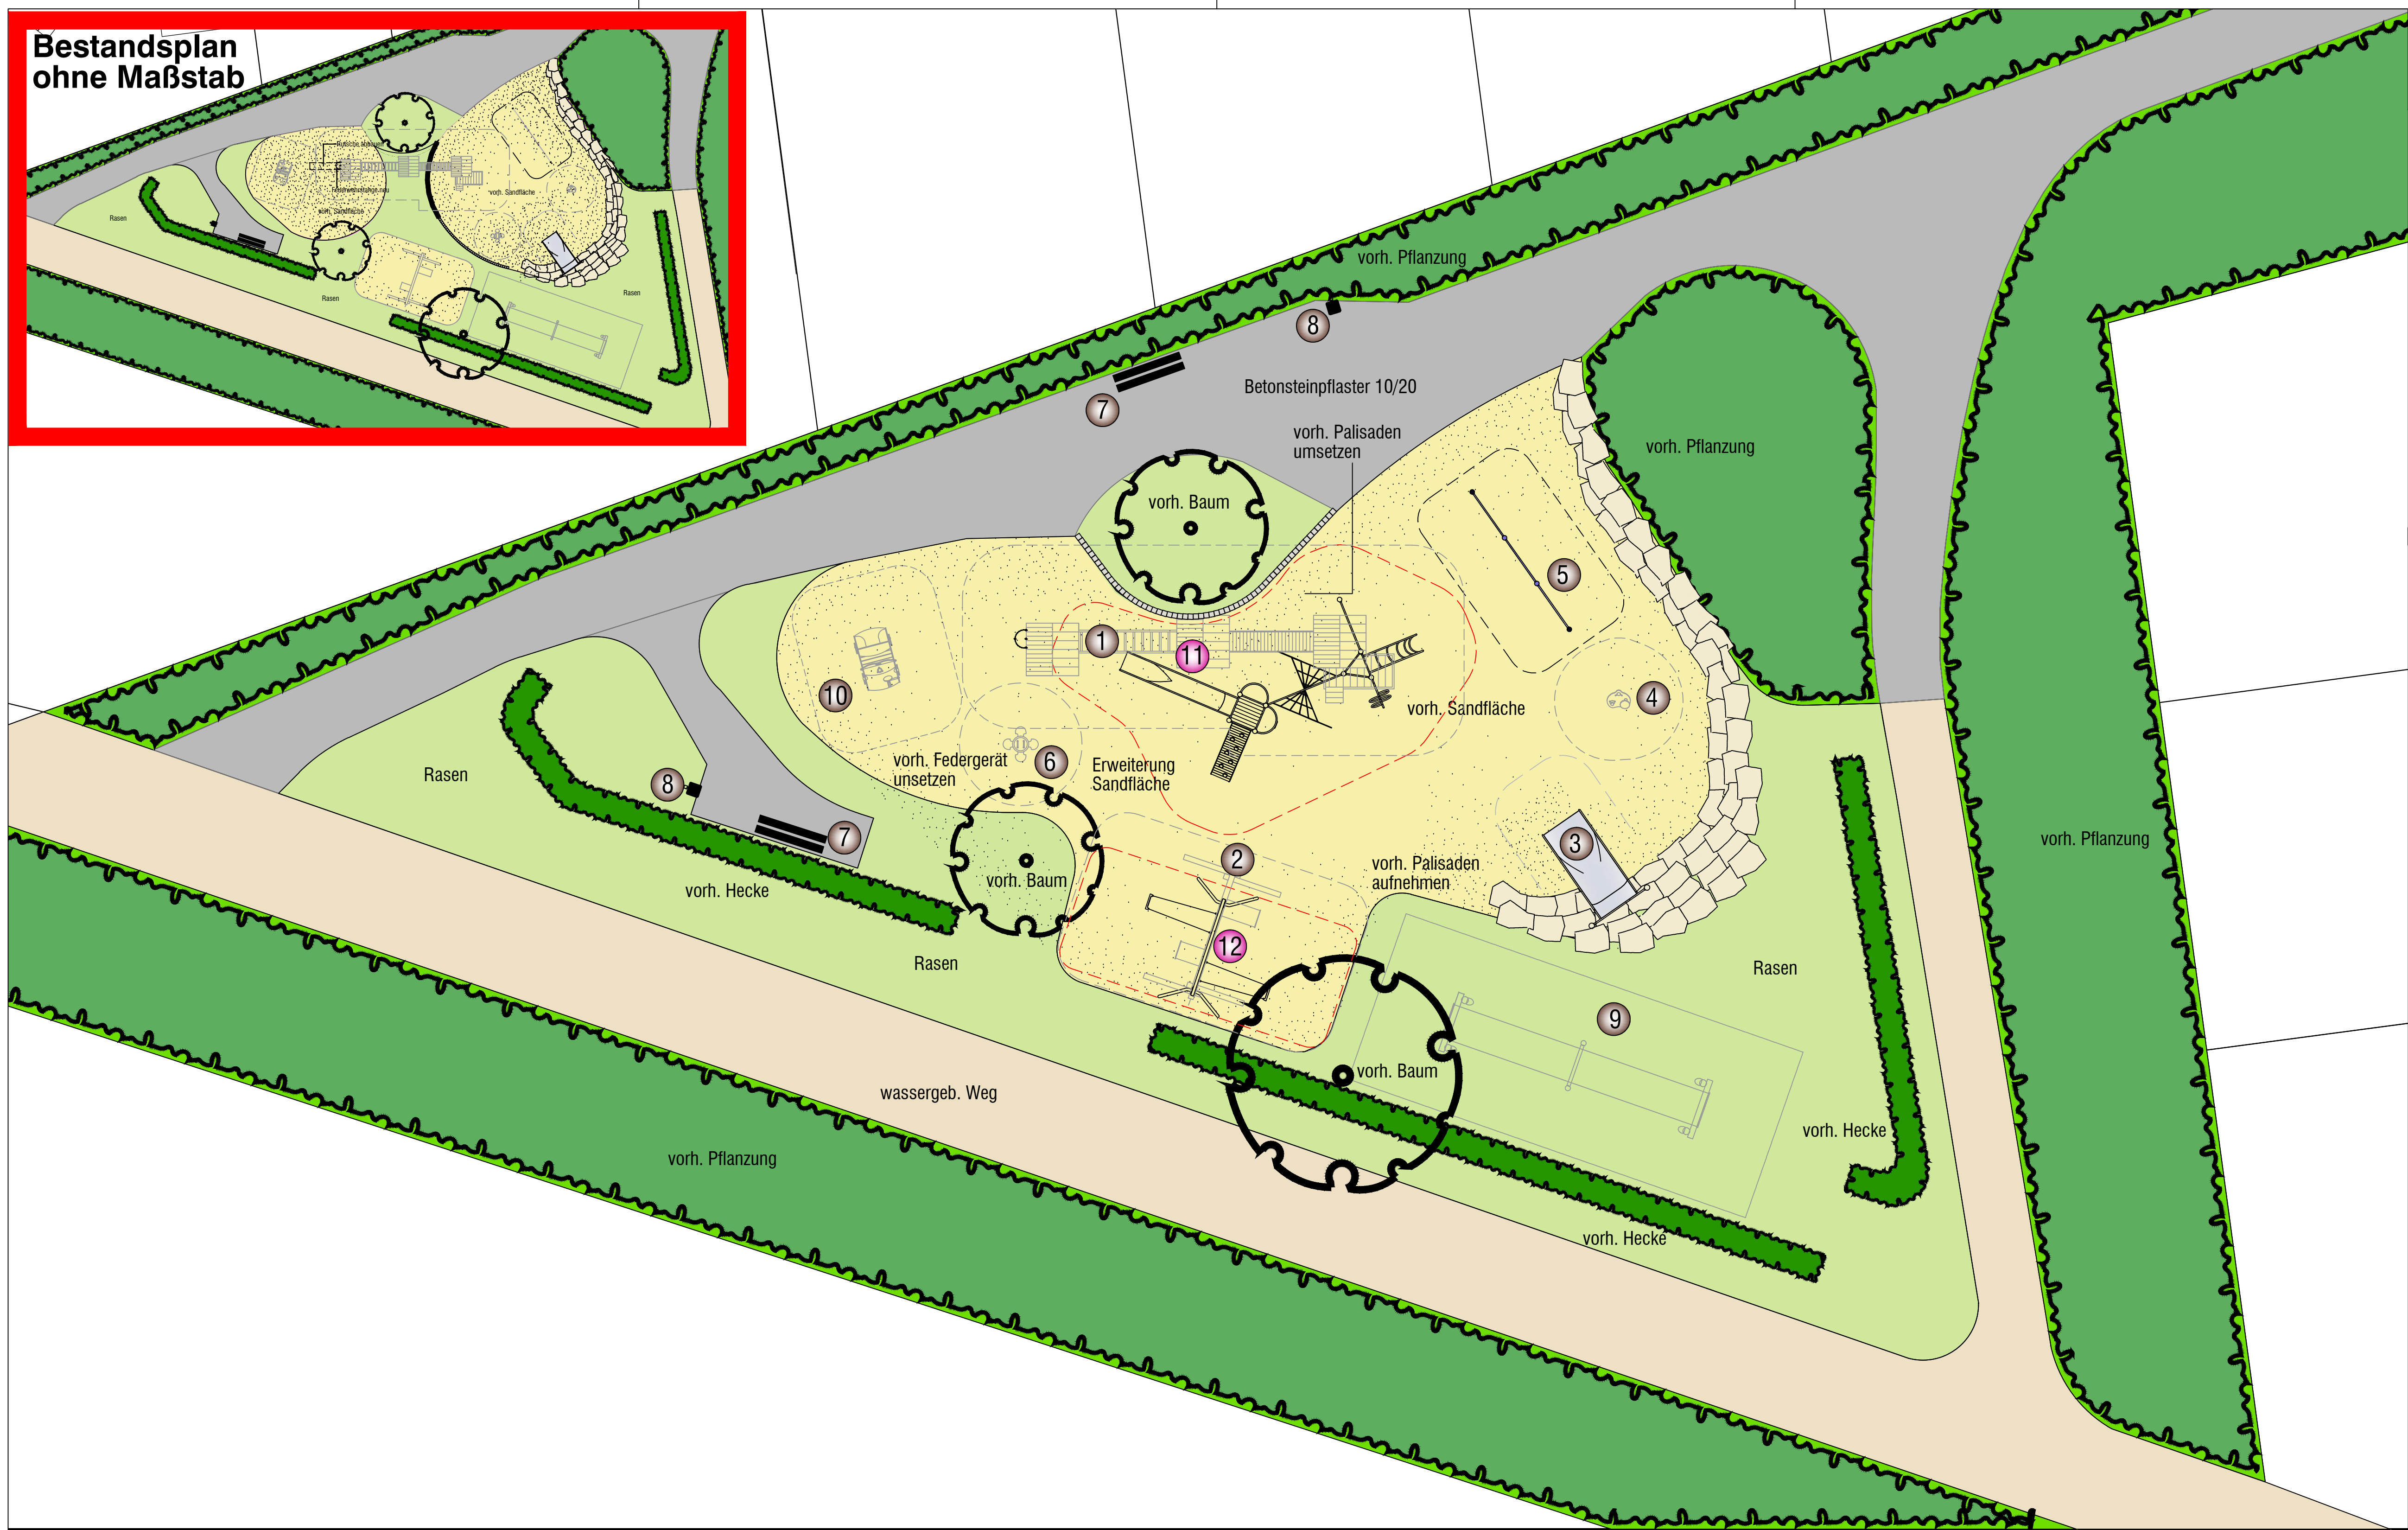


Bestandsplan
ohne Maßstab

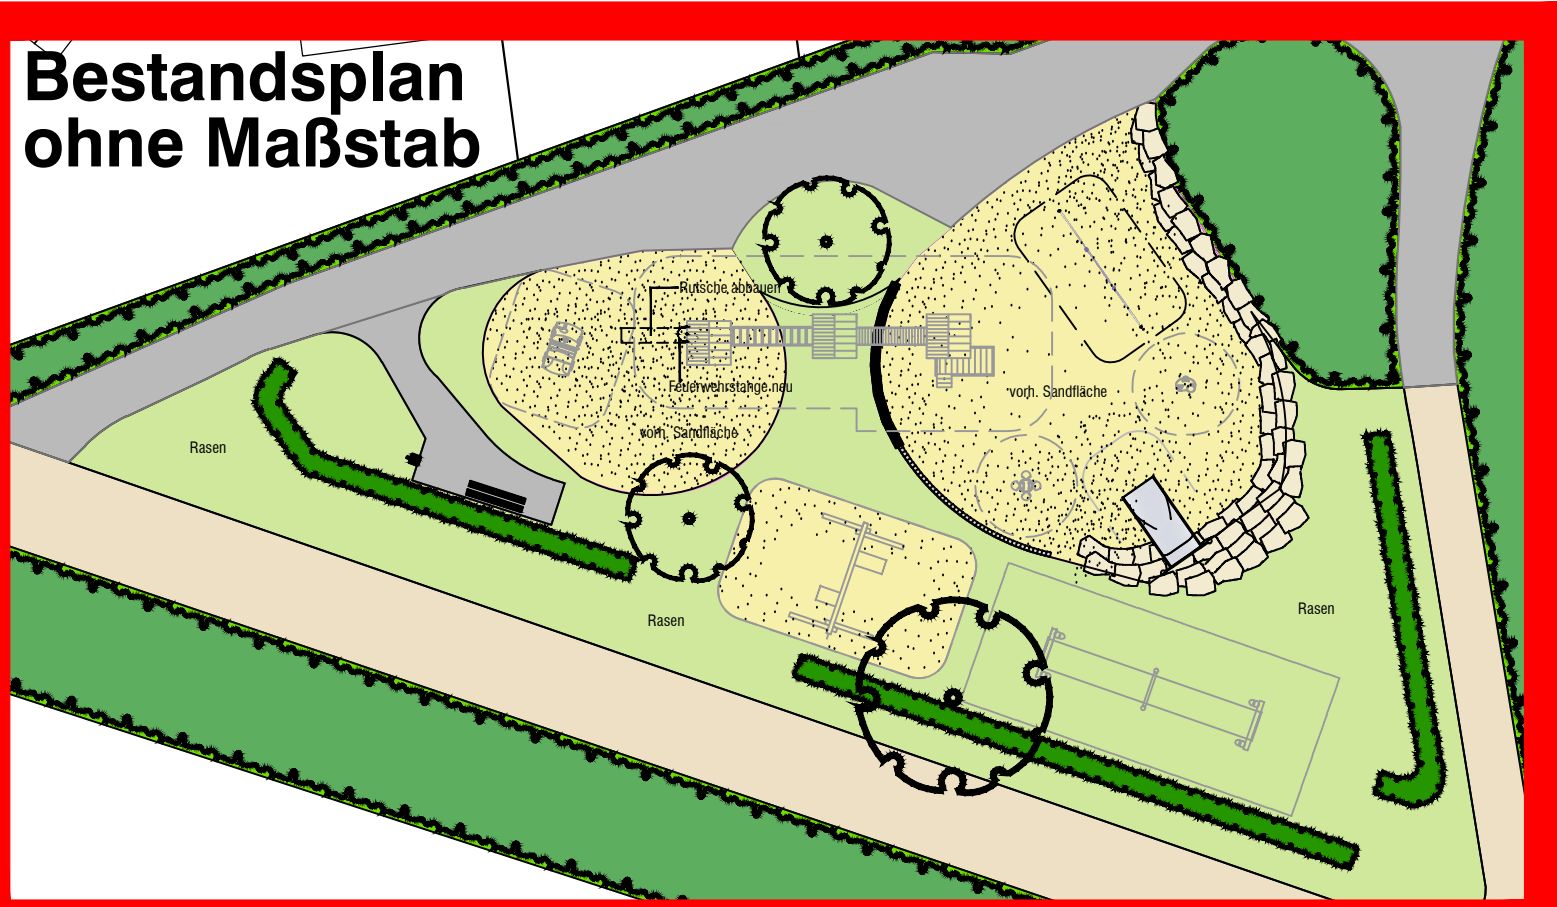

STADT MÜNSTER

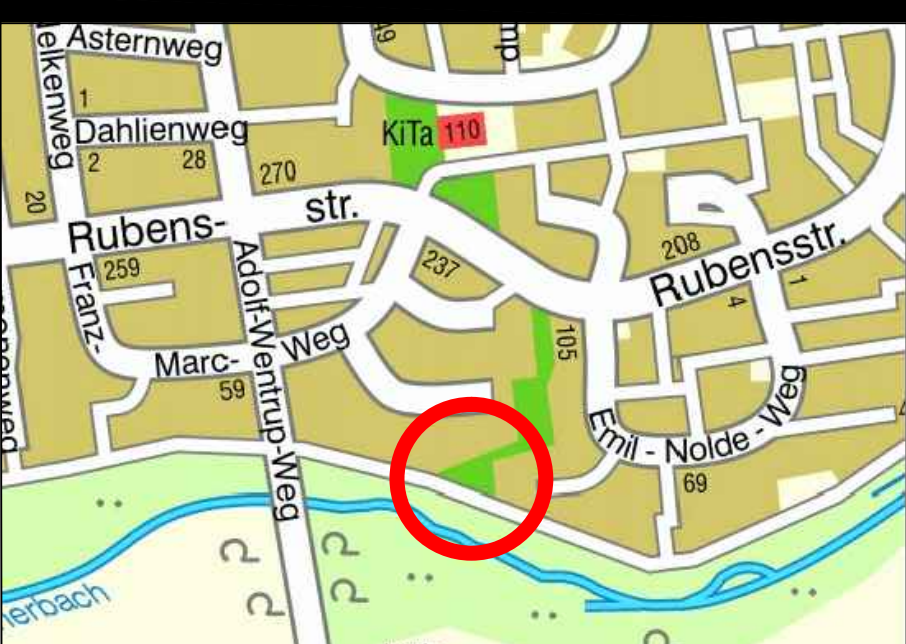

Legende

Bestand

- 1 Kletterkombination (abgängig)
- 2 Doppelschaukel (abgängig)
- 3 Hangrutsche
- 4 Tik-Tak (Kleinkinder)
- 5 Dreifach-Reck
- 6 Kleeblatt Federgerät
- 7 Bank
- 8 Abfalleimer
- 9 Gurtsteg
Fa. FHS Nr. 906111200 S
- 10 Spielauto Taxi plus
Kompan Nr. MSC 5414P

Neu: 2013

- 11 Kletterkombination als Ersatz für 1
Fa. Kaiser & Kühne Nr. 0-55485-702
- 12 Doppelschaukel als Ersatz für 2
Fa. Kaiser & Kühne Nr. 0-40342-000
Stahl, Standhöhe 2,50 m



Projektnummer:	SP Nr. 29507
Plan Nr.: K 804/2	Datum: 06.03.2013
alte Nr.: G 132	
Amtsleiter:	Bearbeitet:
gez. Bruns	Dieckmann
Abteilungsleiter:	Gezeichnet:
gez. Stoldt	W. Eilert
Fachstellenleiter:	Maßstab: 1:100
gez. Koolwaay	
Geändert:	
Index Inhalt	Datum Bearbeiter

STADT MÜNSTER

Amt für
Grünflächen und
Umweltschutz

**Spielplatz
Franz-Marc-Weg**

Sanieung 2013