




Bestandsplan M 1:200

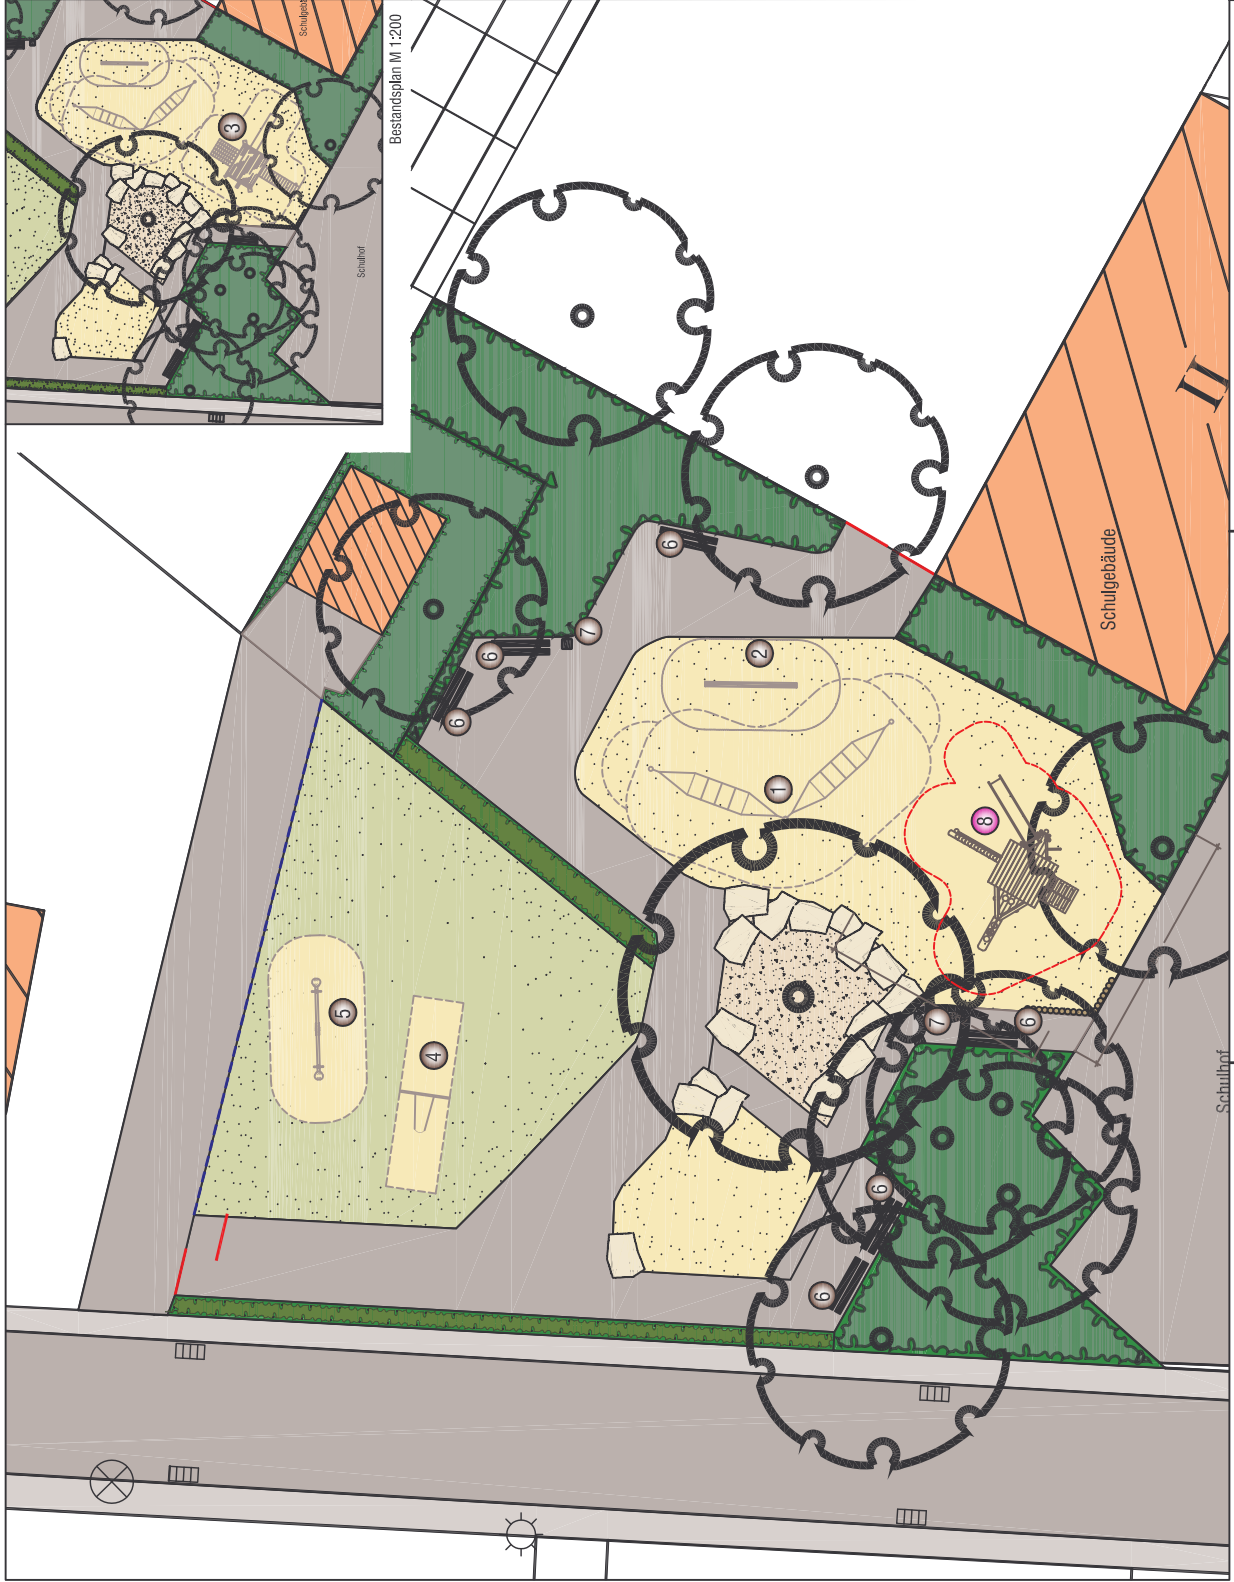

STADT MÜNSTER

Legende

- Bestand**
- 1 Doppelte Hängematte
Fz. Concord Nr. 200
 - 2 Balancierbalken
 - 3 Sandwerk mit Rutsche und Kletternetz
 - 4 Mini-Schaukel
Fz. Kaller & Köhne Nr. 14000-001
 - 5 Wipps
Fz. Kaller & Köhne Nr. 6-4340
 - 6 Bank
 - 7 Abakleimer

Neu 2013

- 8 Spielkombi "Kreuzberg" als Ersatz für 3
Fz. FHS Nr. V01160005



STADT MÜNSTER

Projektnummer: 2464	SP Nr. 26801
Plan Nr.: K 1124	Datum: 28.03.2013
Ansteller: gez. Bruns	Bearbeiter: gez. K. Holz
Abstufung: gez. Bruns	Gezeichnet: gez. K. Holz
Fachstellenleiter: gez. Bruns	gezeichnet: Fz. Eilert, Holz
Gez. Kuchway	Maßstab: 1:100
Gezeichnet: Jutta Kuch	
Datum: 28.03.2013	
Gezeichnet: Jutta Kuch	



**Spielplatz
In der Au**

Sanierung 2013