

Legende

Bestand

- 1 Kombi-Anlage mit Rutsche, Netz und Seilnetzbrücke
- 2 Drehschleife
- 3 Korbchaukel
- 4 Hängematte
- 5 Hüopplattten
- 6 Bank
- 7 Abfallleimer

Neu 2013




STADT MÜNSTER

Projektnummer: 2466 SP Nr. 20108
Plan Nr.: K 889/2 Datum: 16.04.2013


STADT MÜNSTER

Amt für
Grünflächen und
Umweltschutz


**Spielplatz
Am Edelbach**

Sanierung 2013

Anstaltler:	Bauhelfer:	gezeichnet:	gezeichnet:	gezeichnet:	gezeichnet:

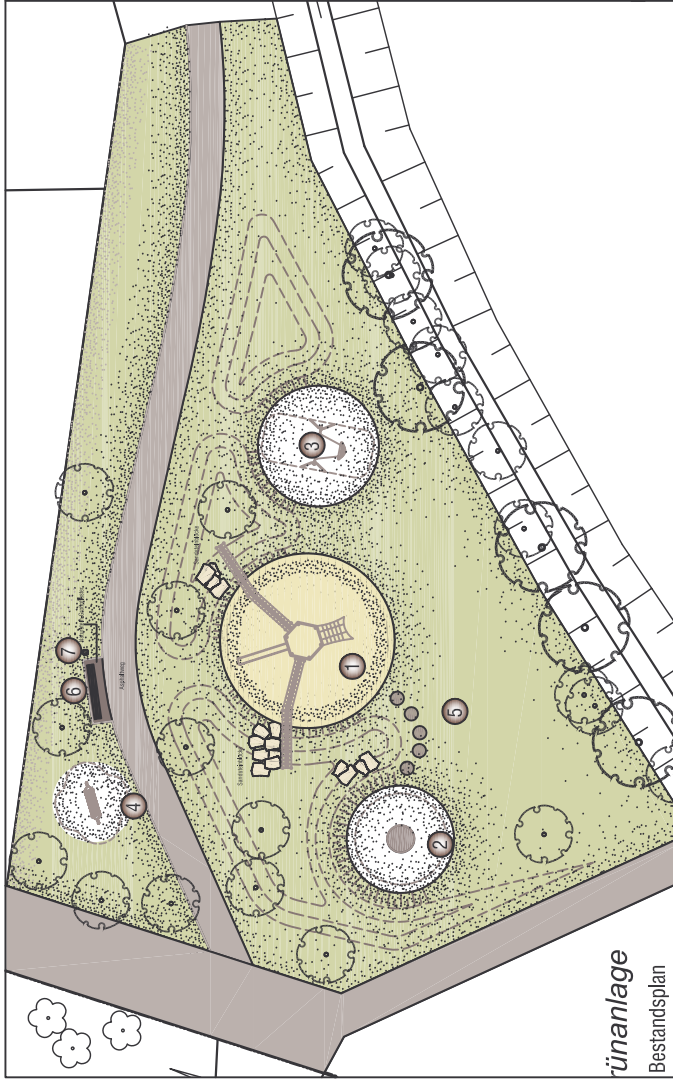

Spielplatzanlage
Bestandsplan

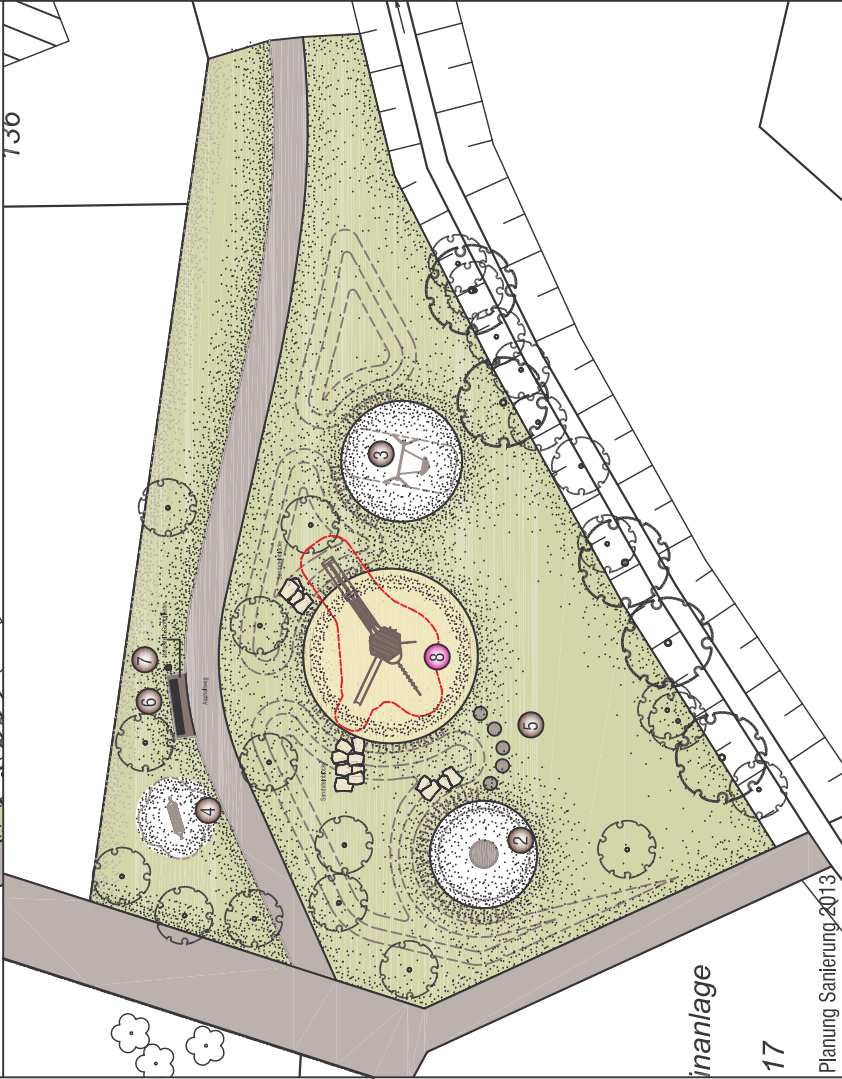

Spielplatzanlage
17
Planung Sanierung 2013