

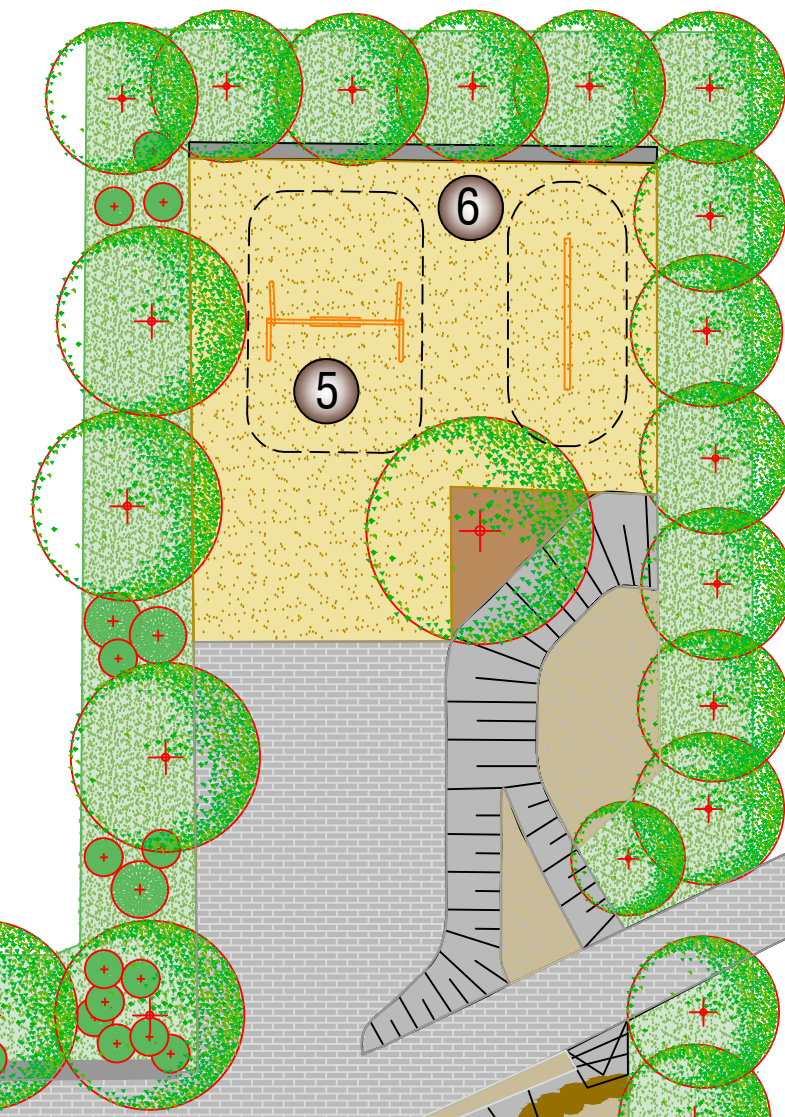
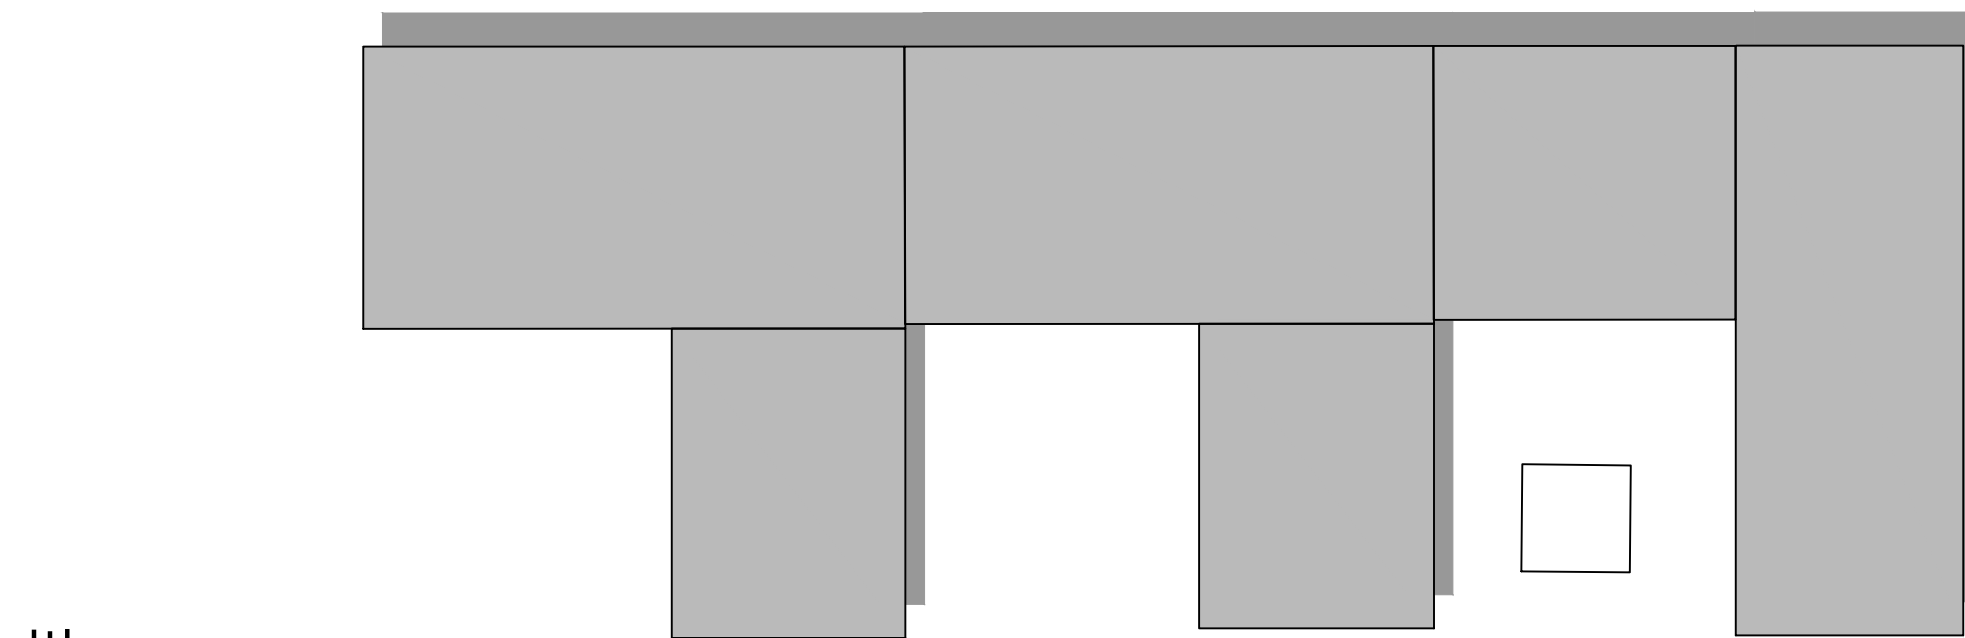
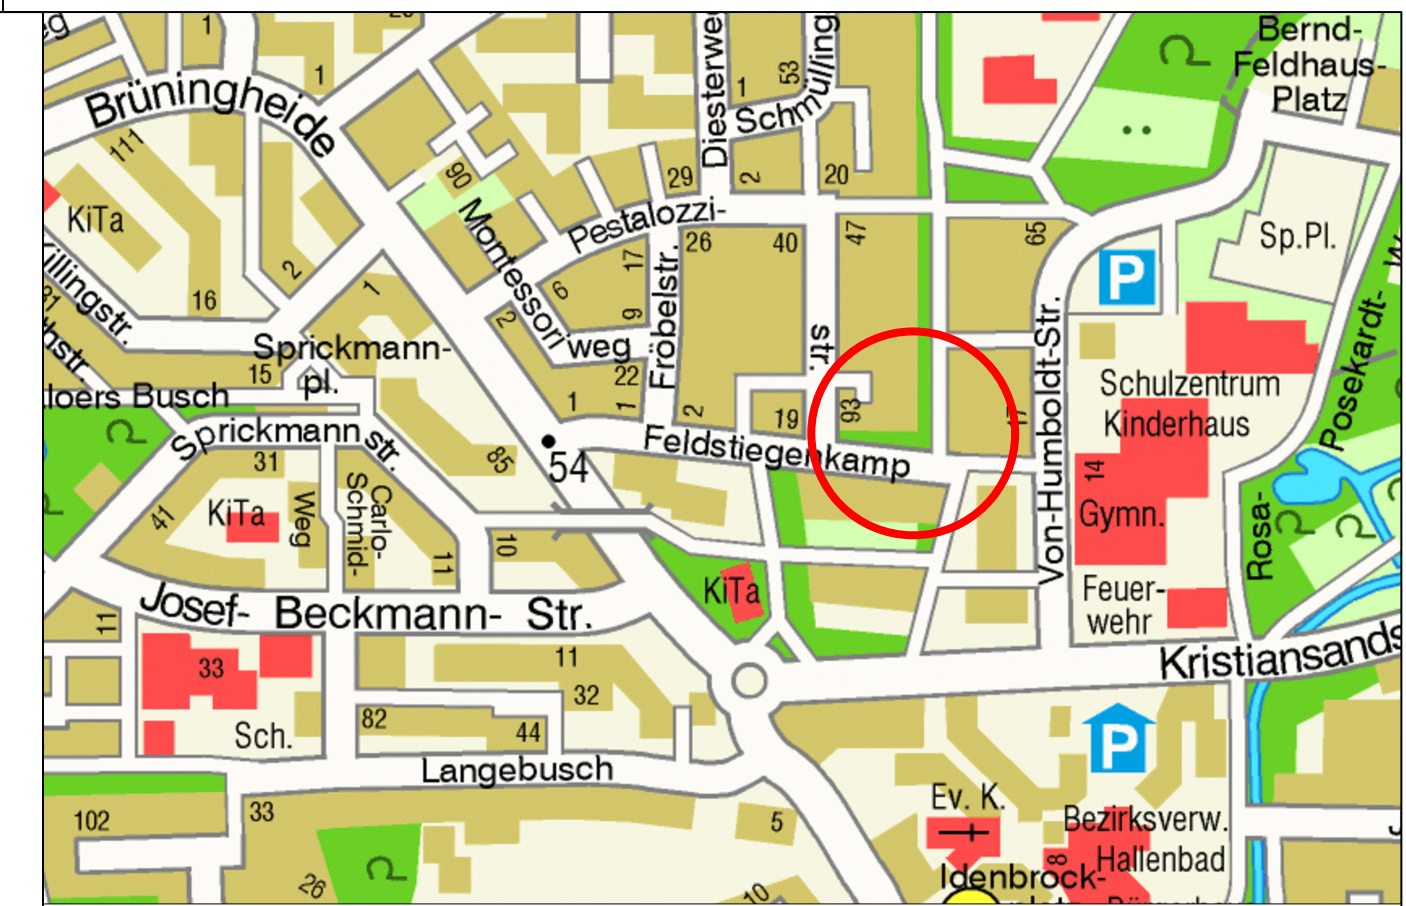
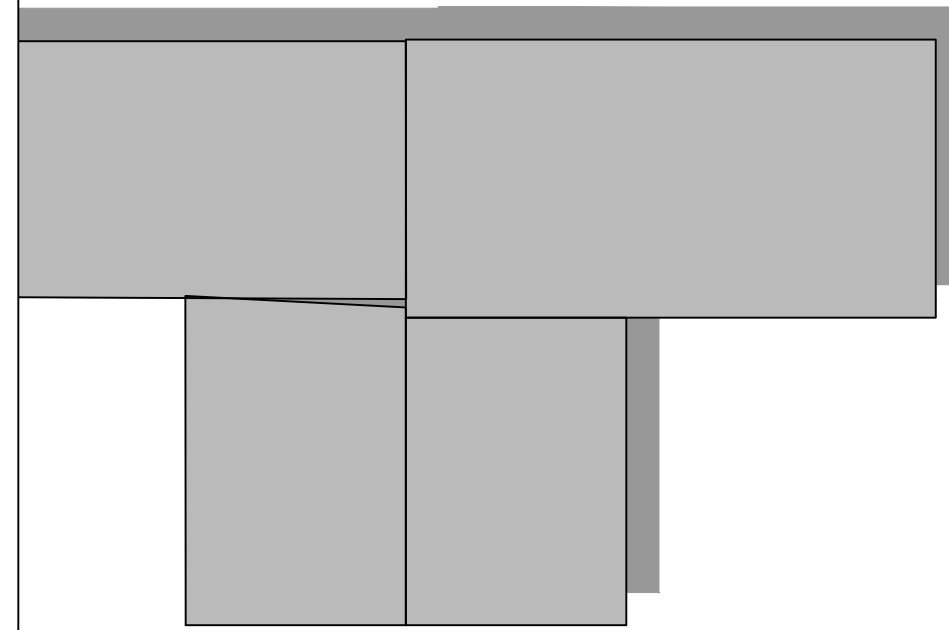


Bestandsplan ohne Maßstab

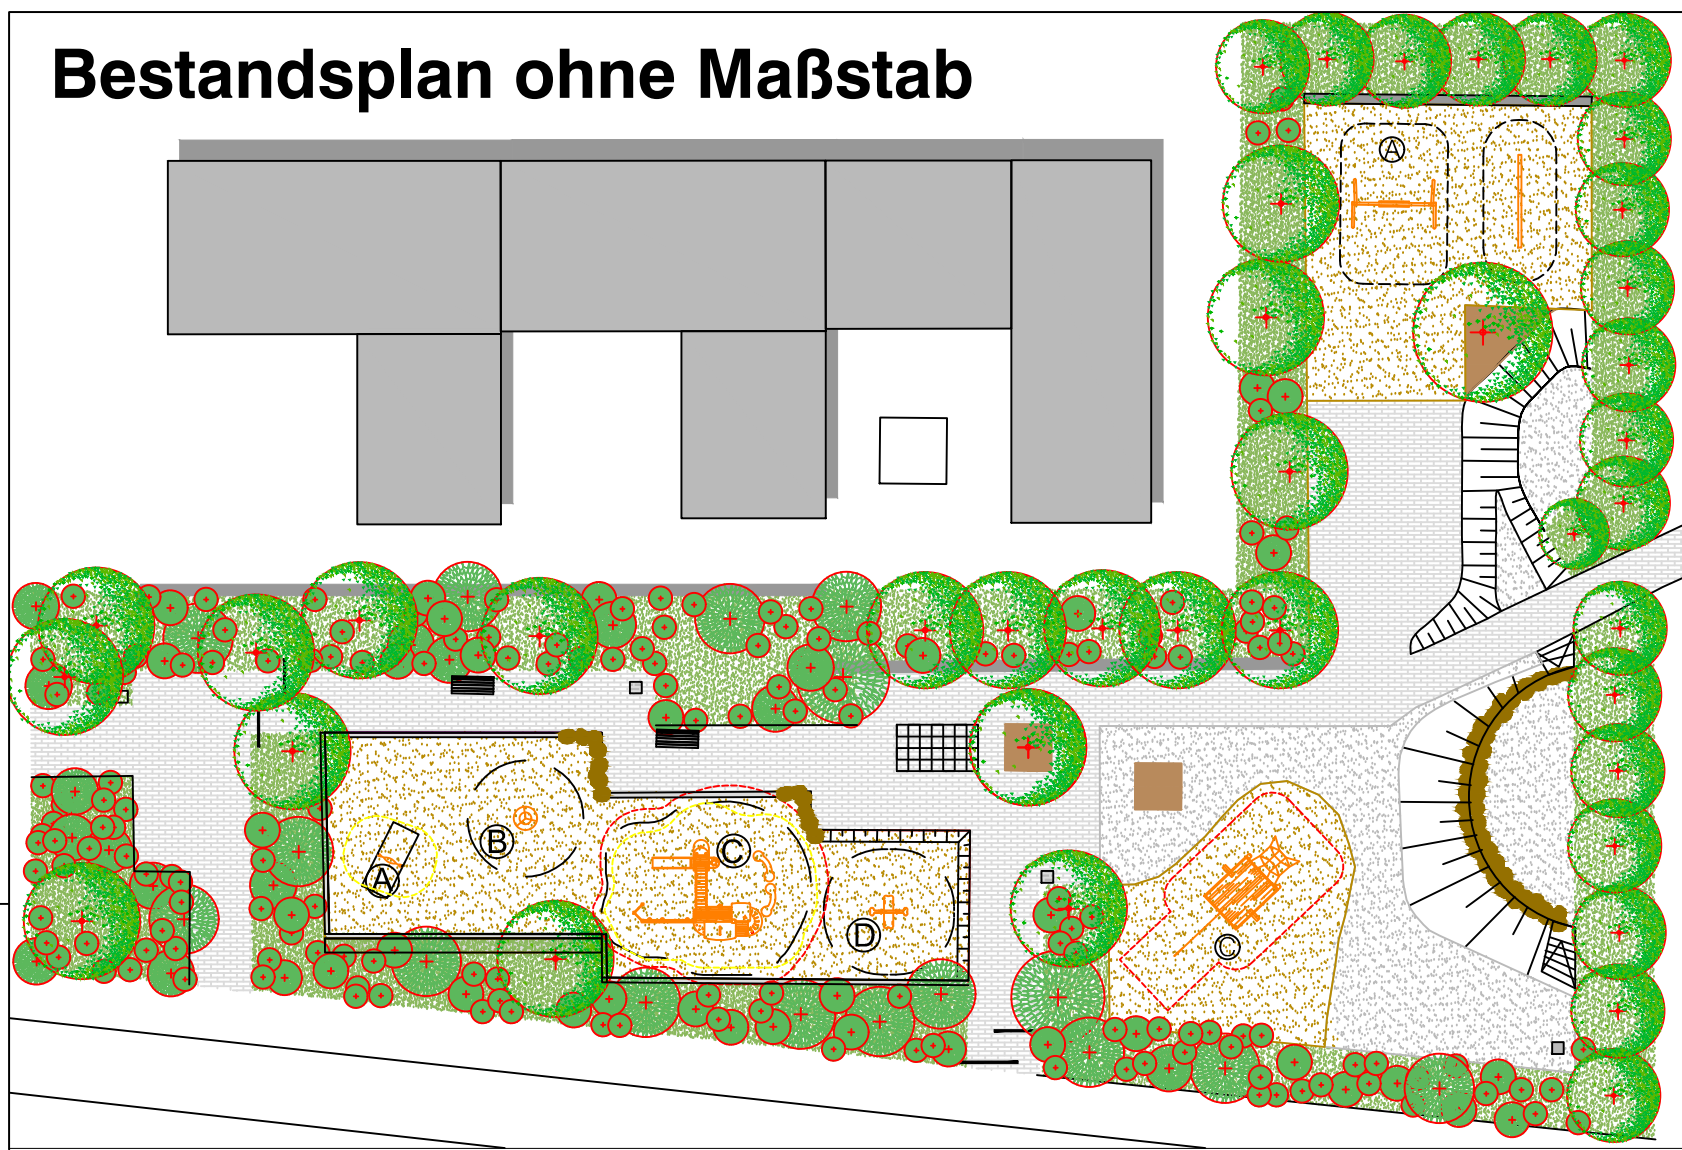

PESTALOZZISTRASSE

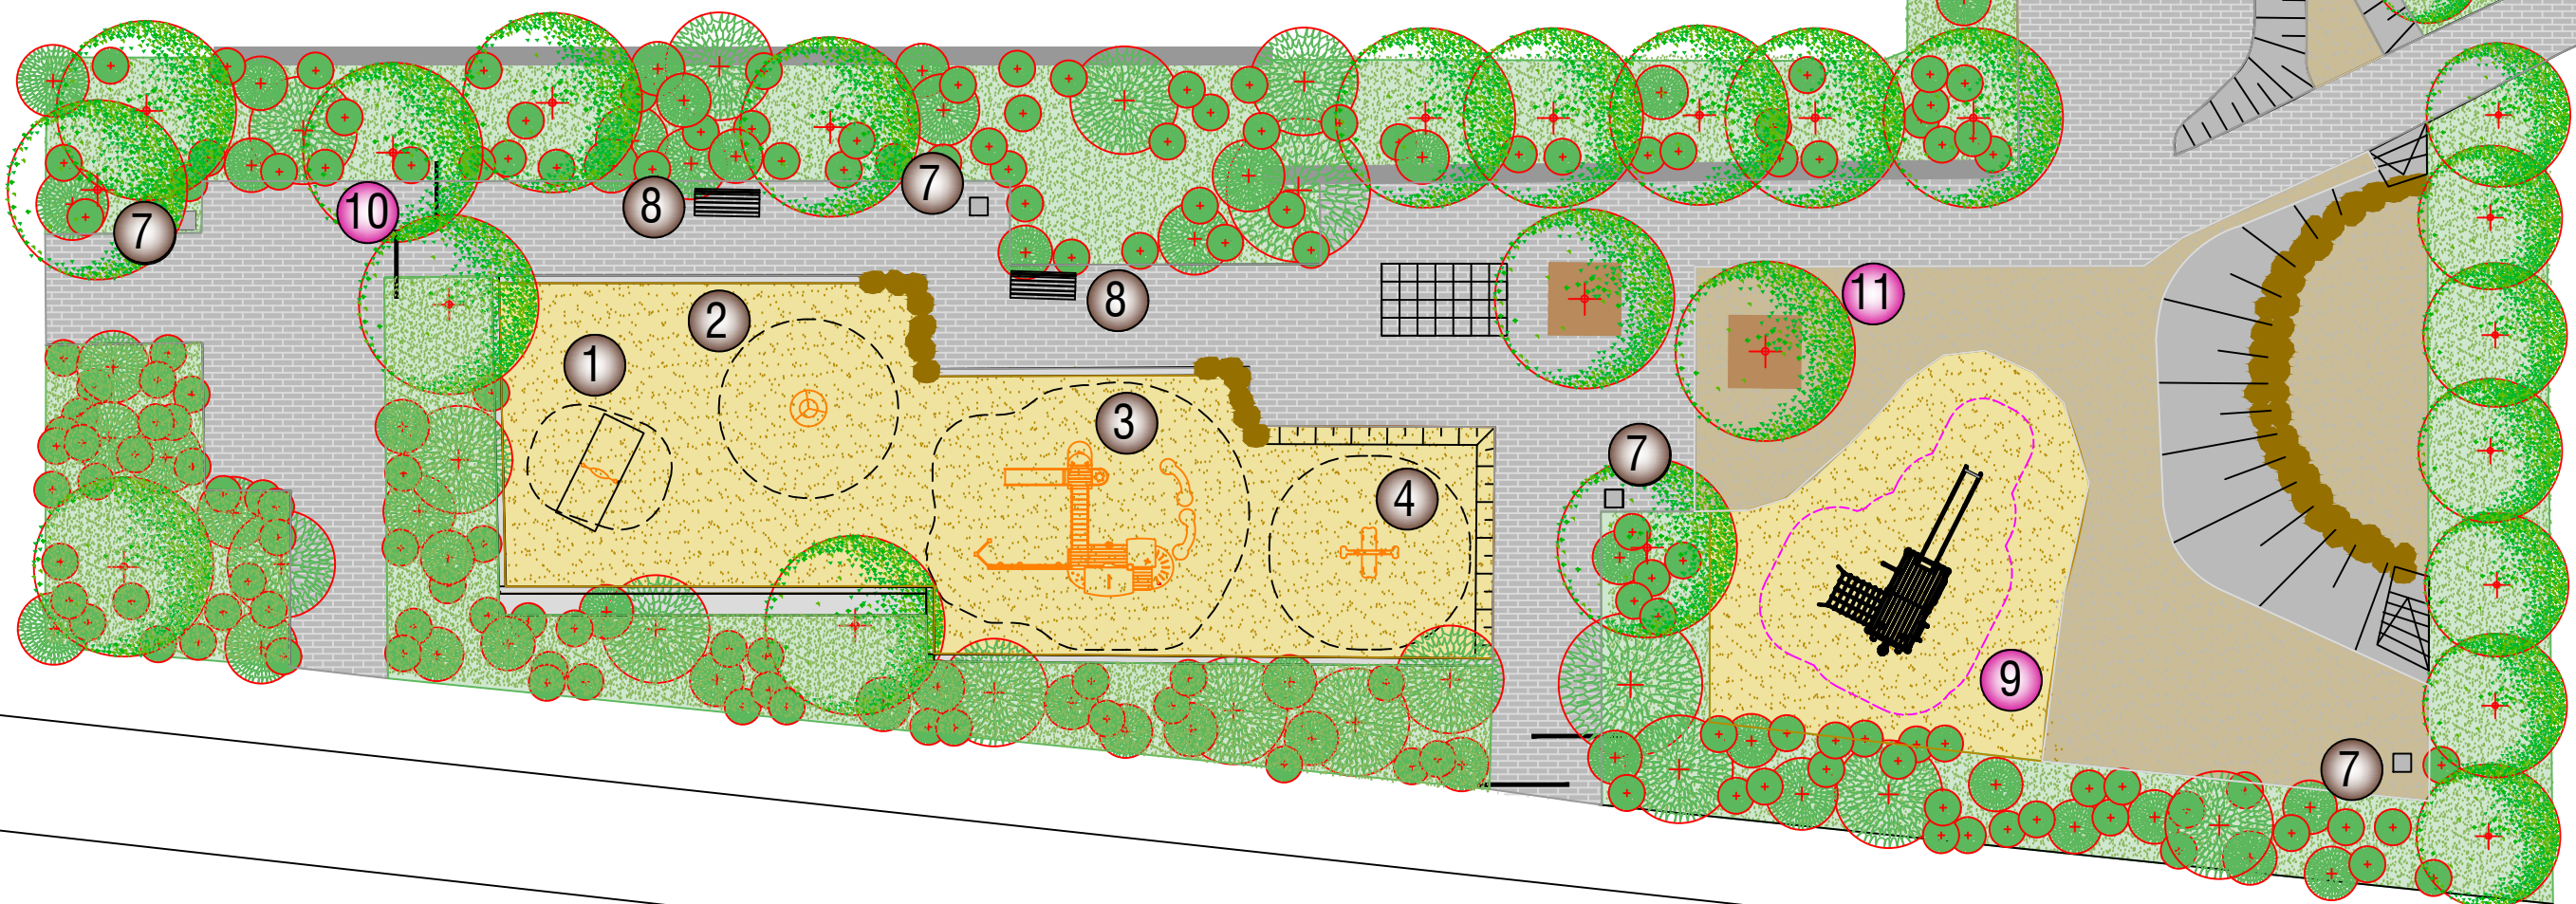


FELDSTIEGENKAMP


Legende

- 1 Kleinkindschaukel
Fa. Kompan
- 2 Karussell Drehstern
- 3 Spielkombination
Fa. Kompan
- 4 Wippe Kuckuck
Fa. Kompan
- 5 Doppelschaukel
- 6 Balancierbalken
- 7 Abfalleimer
- 8 Bank

Neu 2019

- 9 Sandwerk Sundern geändert
Fa. FHS
- 10 Pflaster ausbessern
- 11 Baum

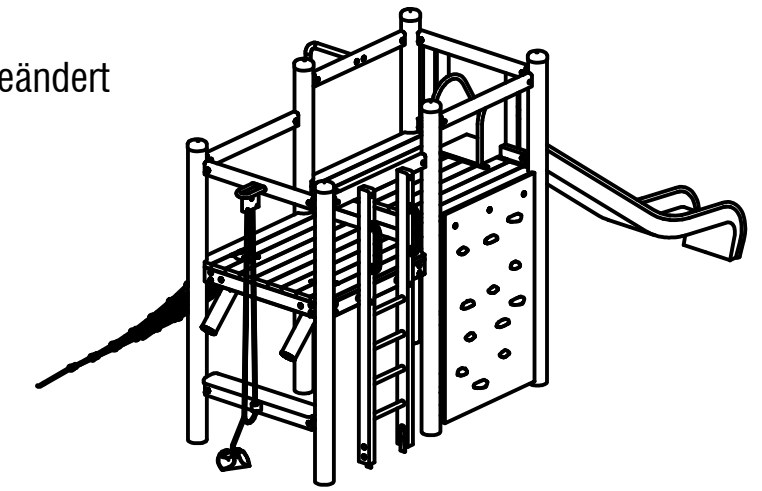

Projektnummer: Plan Nr.: K 71/7		Datum: 29.01.2019	
Amtsleiter: gez. Bruns		Bearbeitet: gez. Karstens	
Abteilungsleiter: gez. Stoldt		Gezeichnet: Eilert/Karstens	
Fachstellenleiter: gez. J. Hoffmann		 Maßstab: 1:200	
Geändert:			
Index	Inhalt	Datum	Bearbeiter
...
...
...

STADT

MÜNSTER

Amt für Grünflächen,
Umwelt und Nachhaltigkeit

SP Feldstiegenkamp

Sanierung 2019