
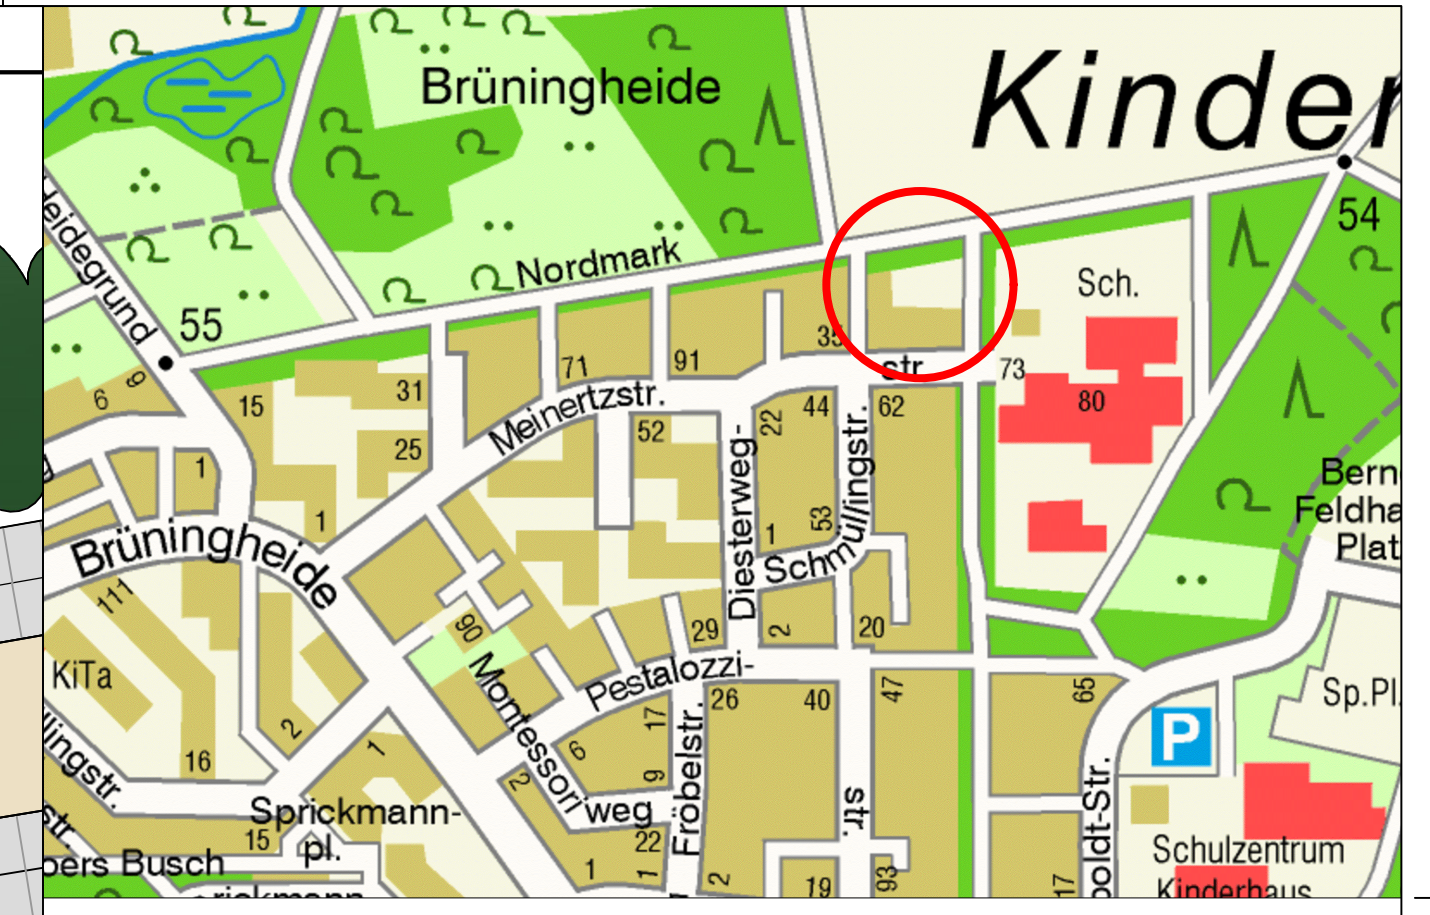
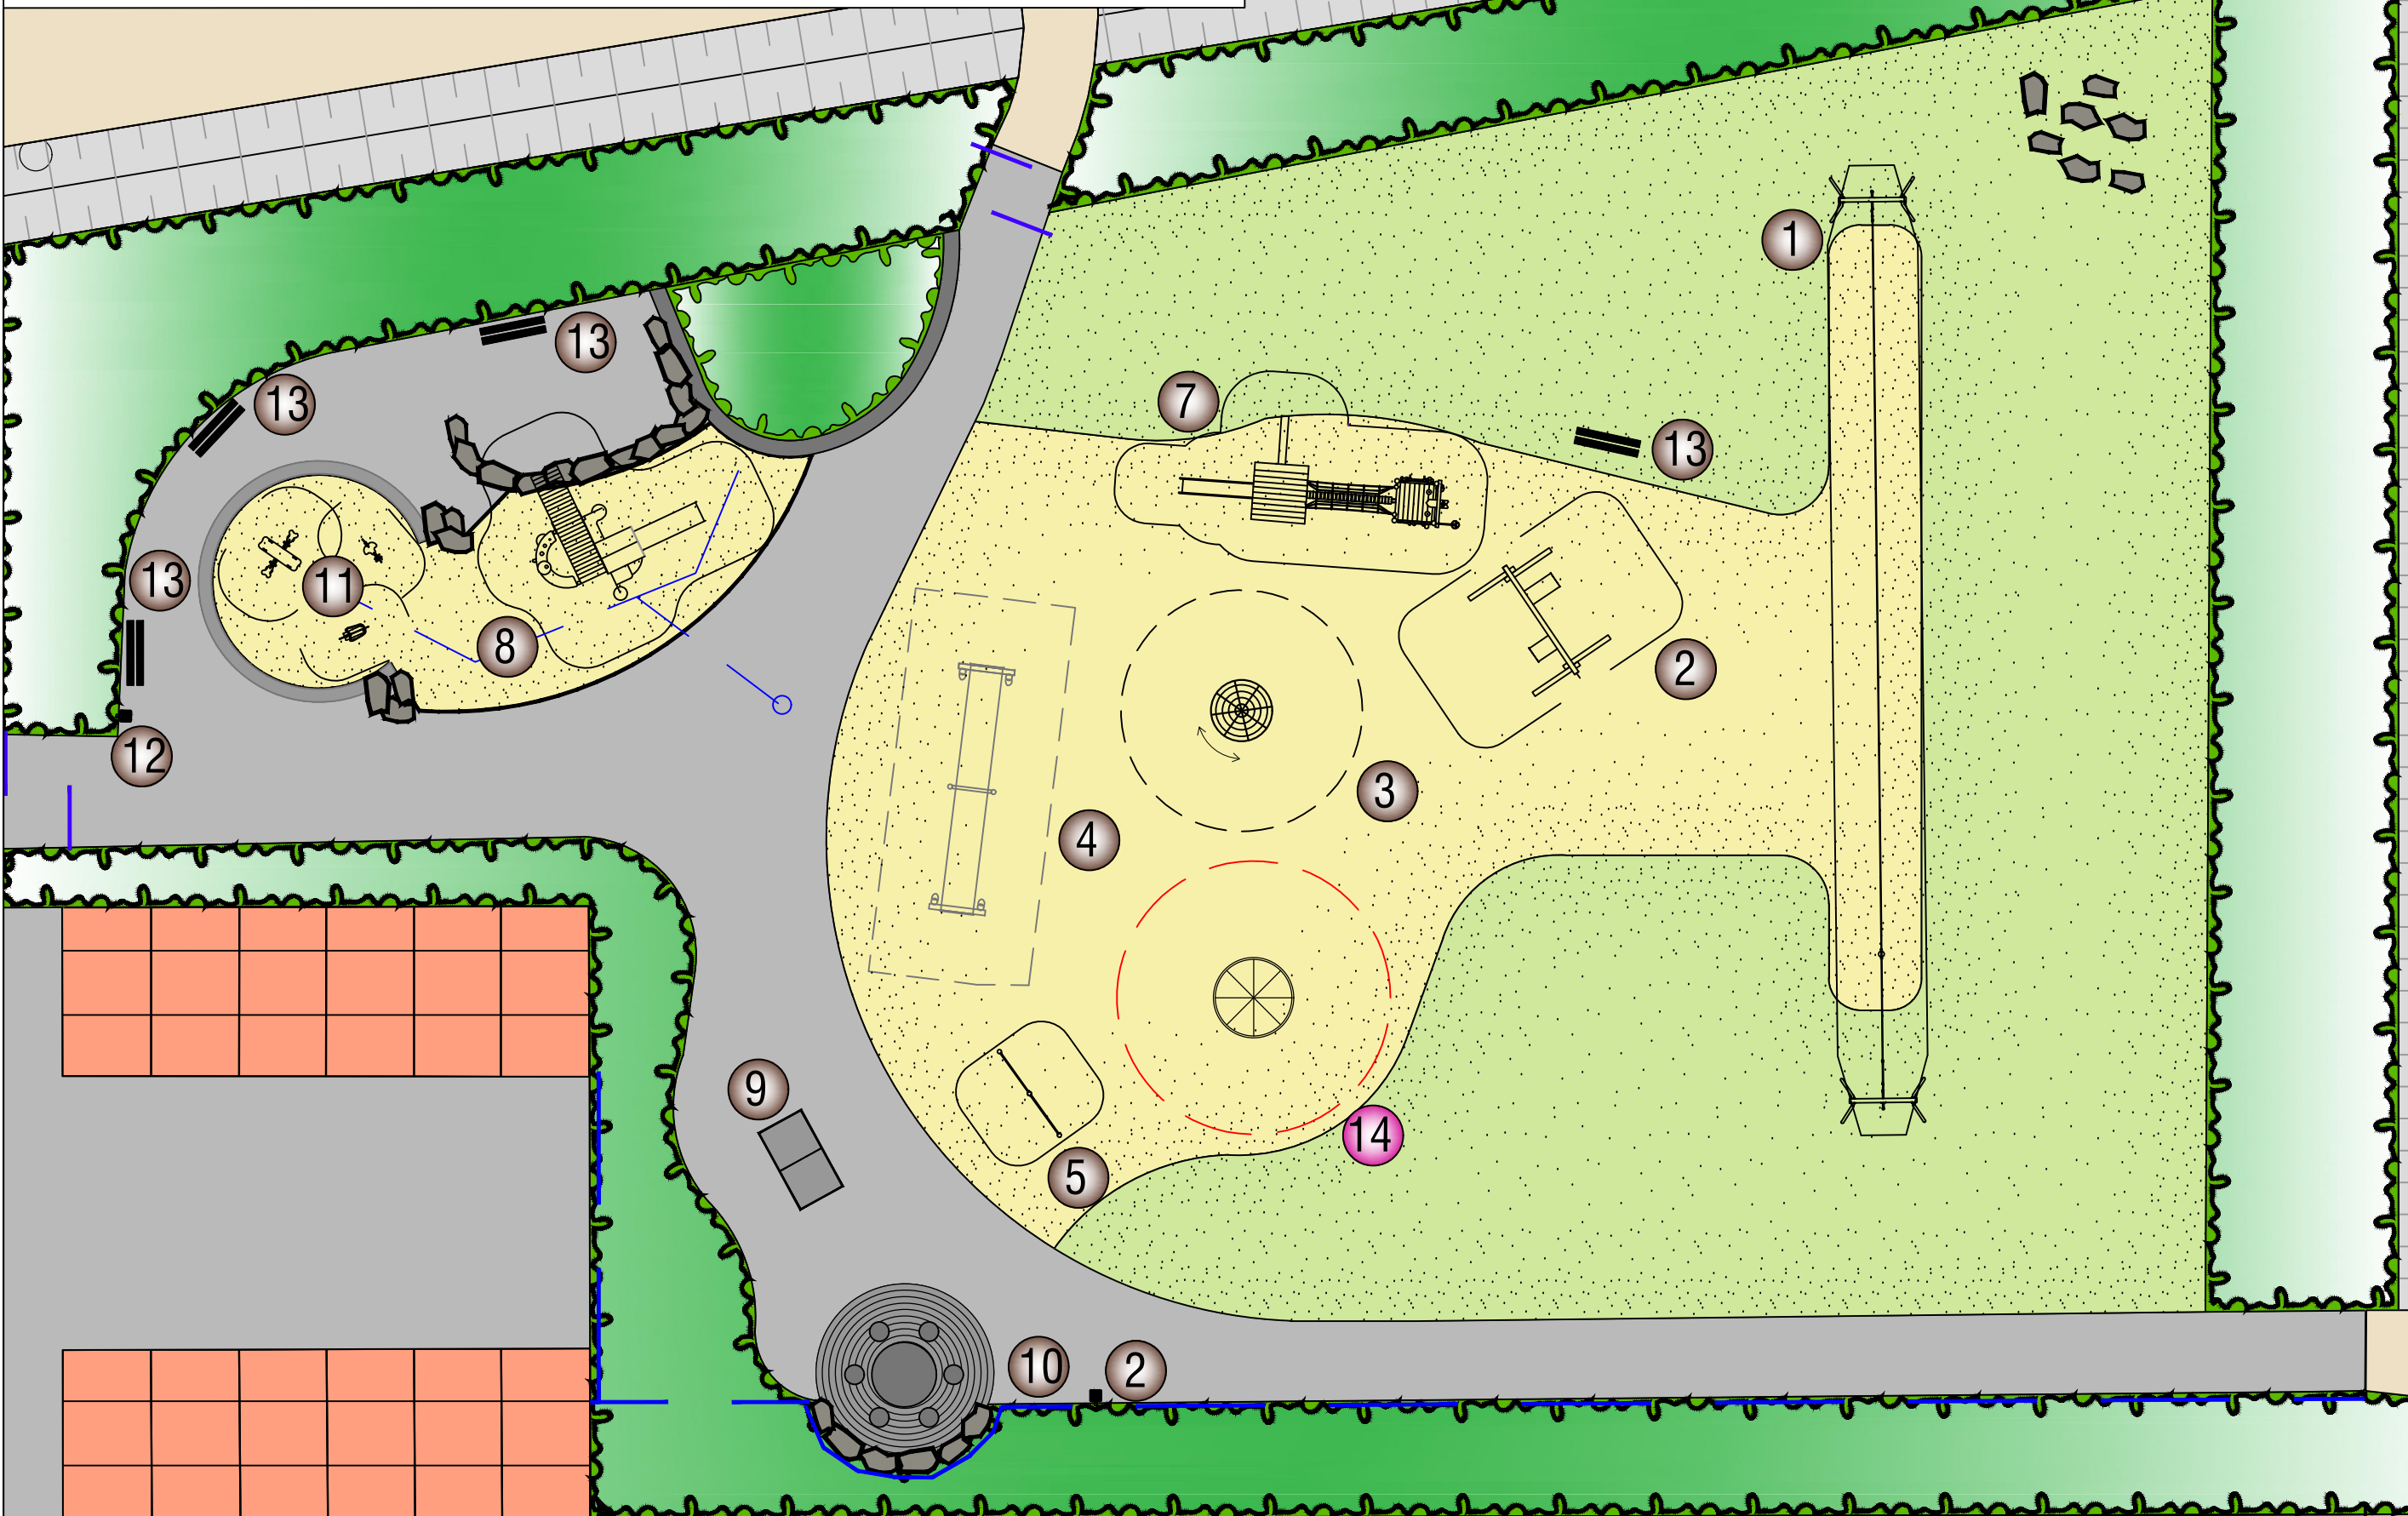


Bestandsplan ohne Maßstab

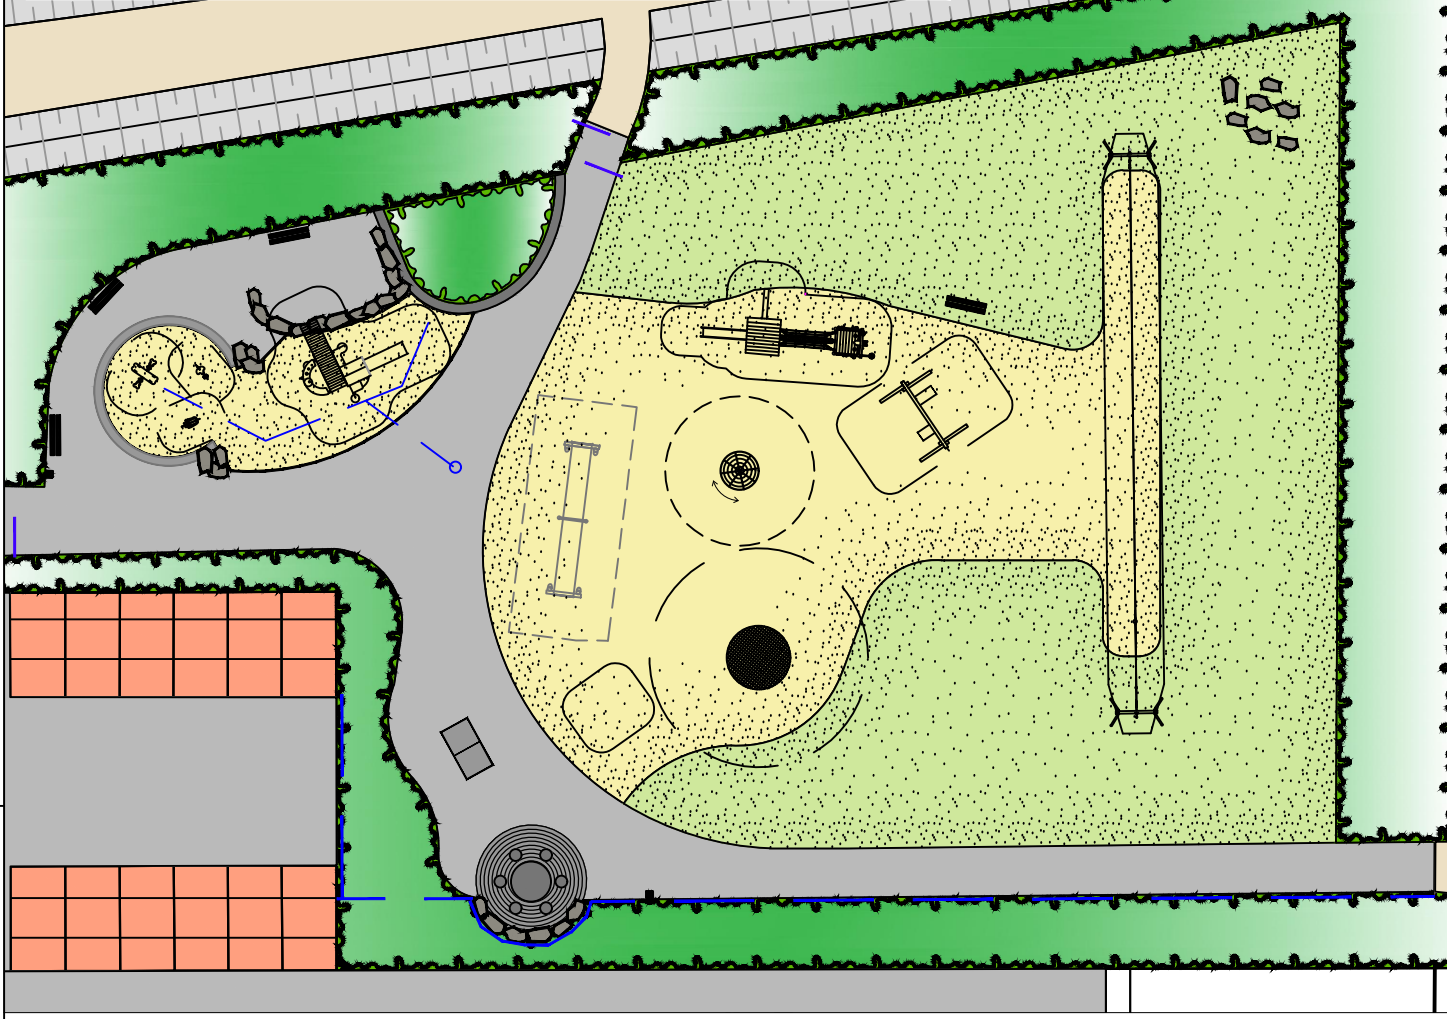


Legende

Bestand

- 1 Seilbahn
Fa. K%K Nr. 0-42225-001
- 2 Doppelschaukel
- 3 Hally Gally Kletterwirbel
- 4 Gurtsteg
- 5 Zweifachreck
- 7 Kletterkombination m. Rutsche
Fa. FHS Nr. V 01220050 K
- 8 Spielkombination
- 9 Tischtennisplatte
- 10 Sitzgruppe
- 11 Federgeräte
- 12 Abfalleimer
- 13 Bank (Amt 67)

Neu 2019

- 14 Drehscheibe
Fa. FHS

Projektnummer: Plan Nr.: K 76/7		Datum: 30.01.2019	
Amtsleiter: gez. Bruns		Bearbeitet: gez. Karstens	
Abteilungsleiter: gez. Stoldt		Gezeichnet: Eilert/Karstens	
Fachstellenleiter: gez. J. Hoffmann		 Maßstab: 1:200	

Geändert:		Datum	Bearbeiter
Index	Inhalt		



STADT MÜNSTER

Amt für Grünflächen,
Umwelt und Nachhaltigkeit

Spielplatz Nordmark

Sanierung 2019