



# Bestand (ohne Maßstab)

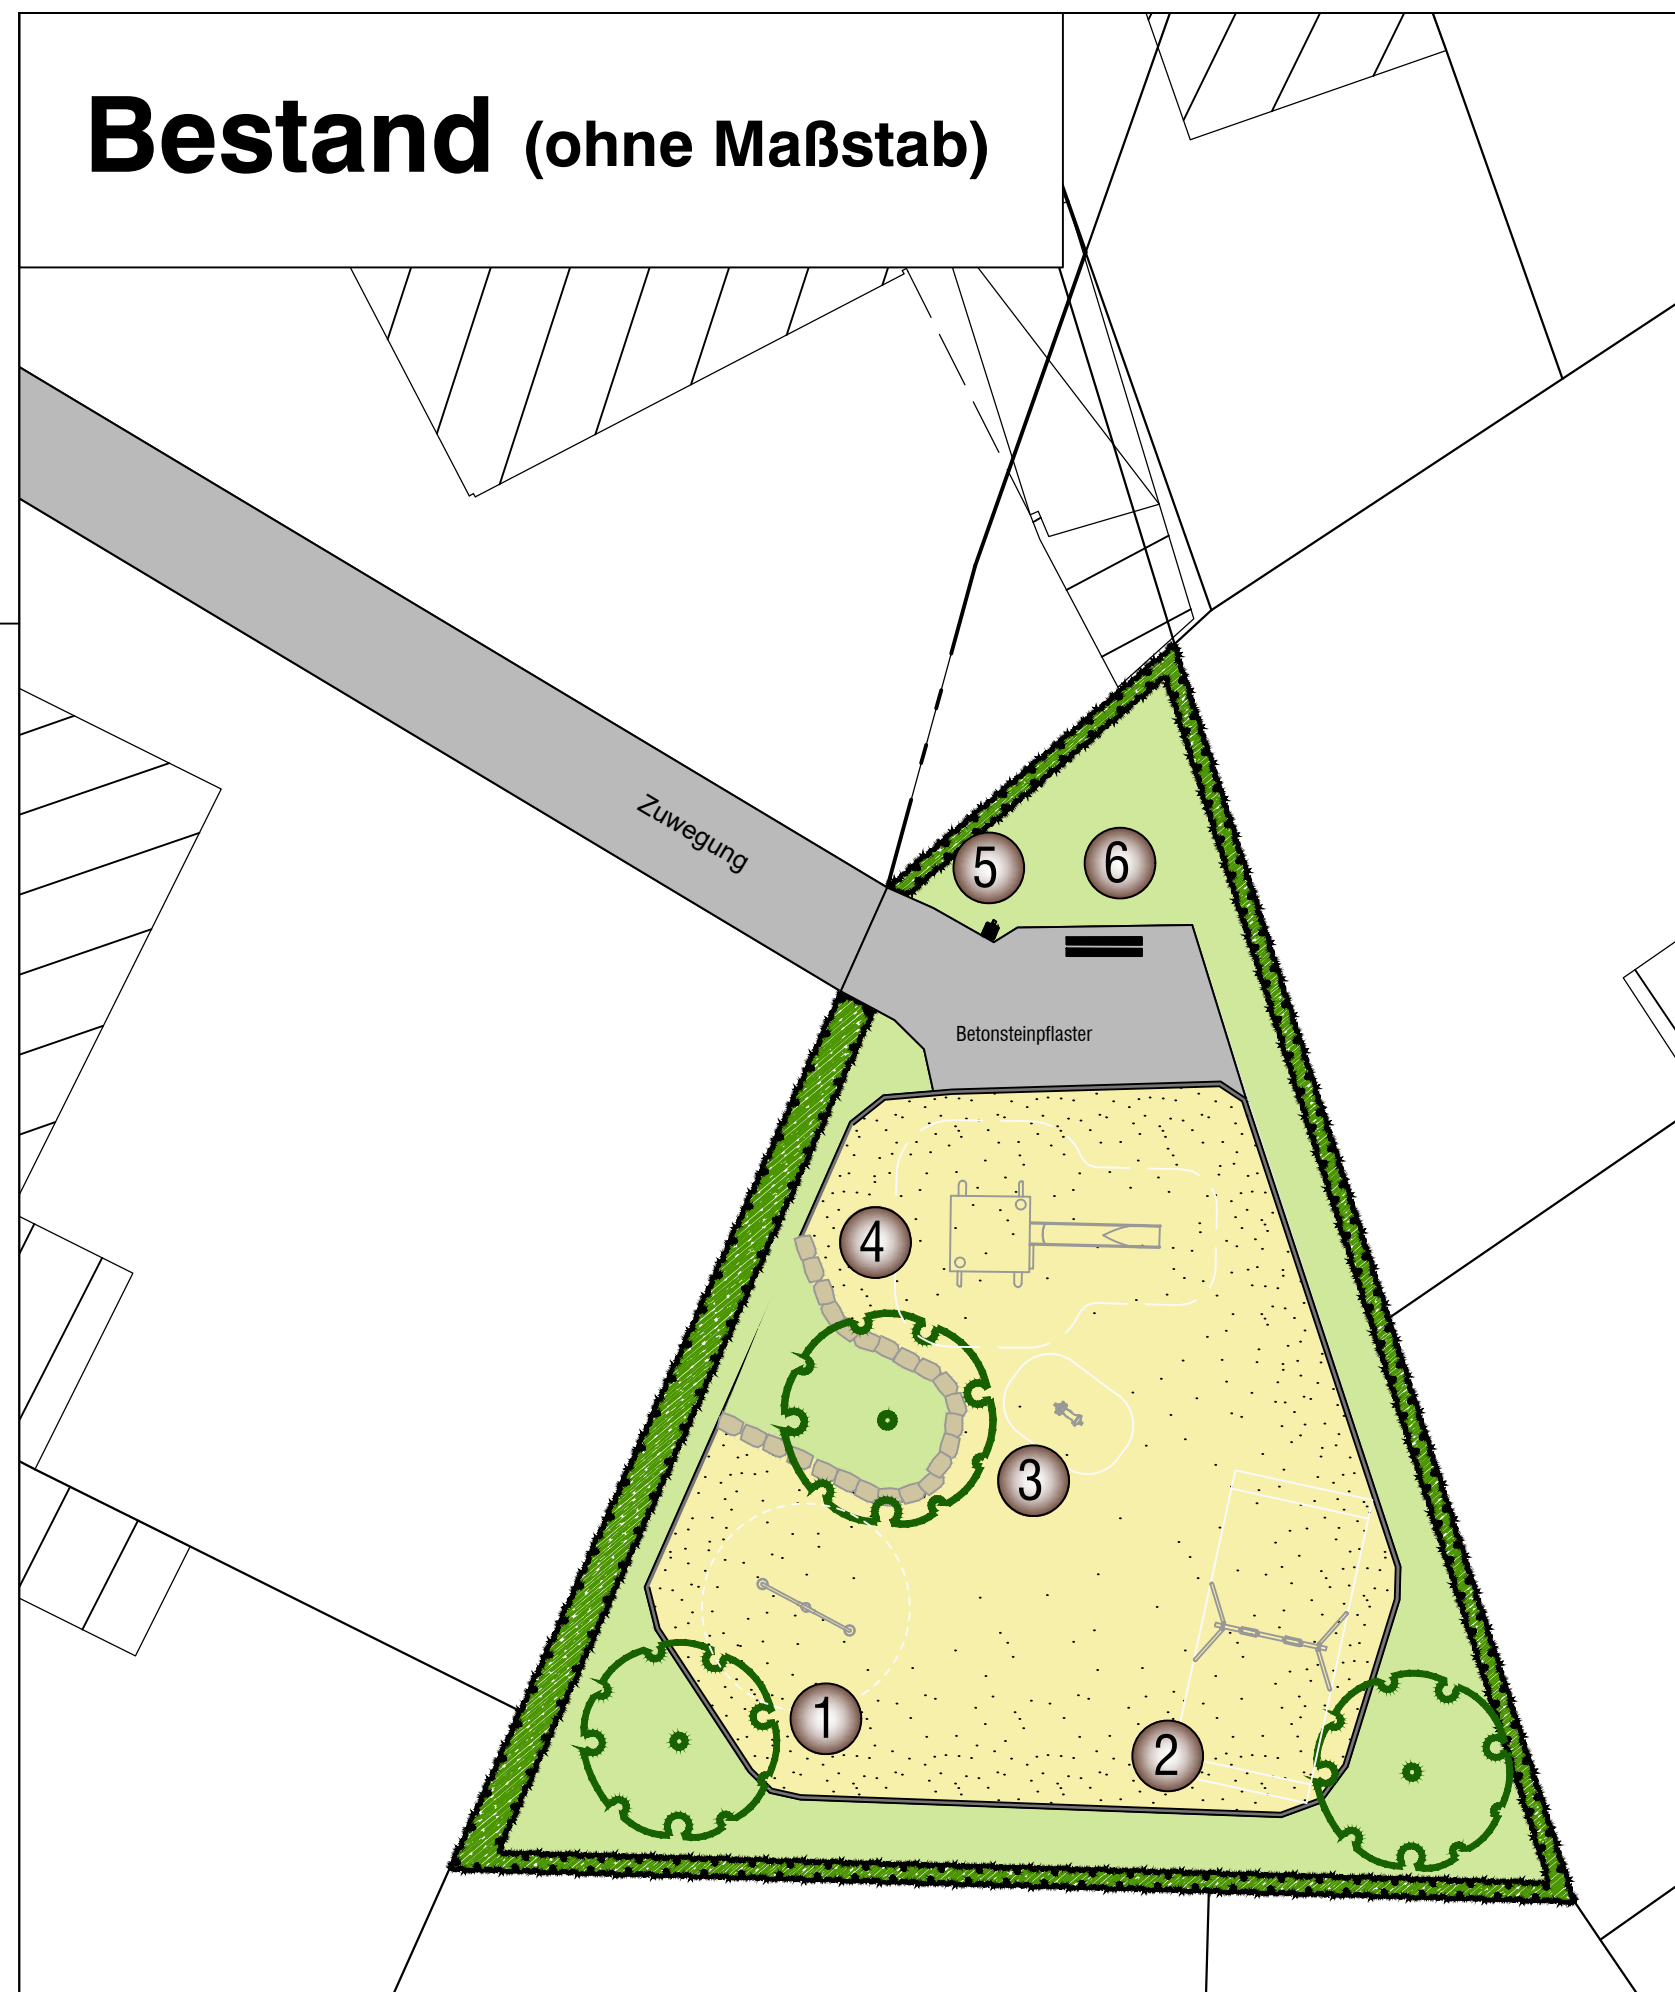

## Spielgeräte Bestand:


- 1 Hiphopper, Fa. Proludic
- 2 Doppelschaukel, Fa. FHS
- 3 Bobcat, Fa. Kompan
- 4 Sandwerk mit Rutsche, Fa. Richter , **abgängig**
- 5 Abfalleimer
- 6 Hockerbank

# Sanierung 2019

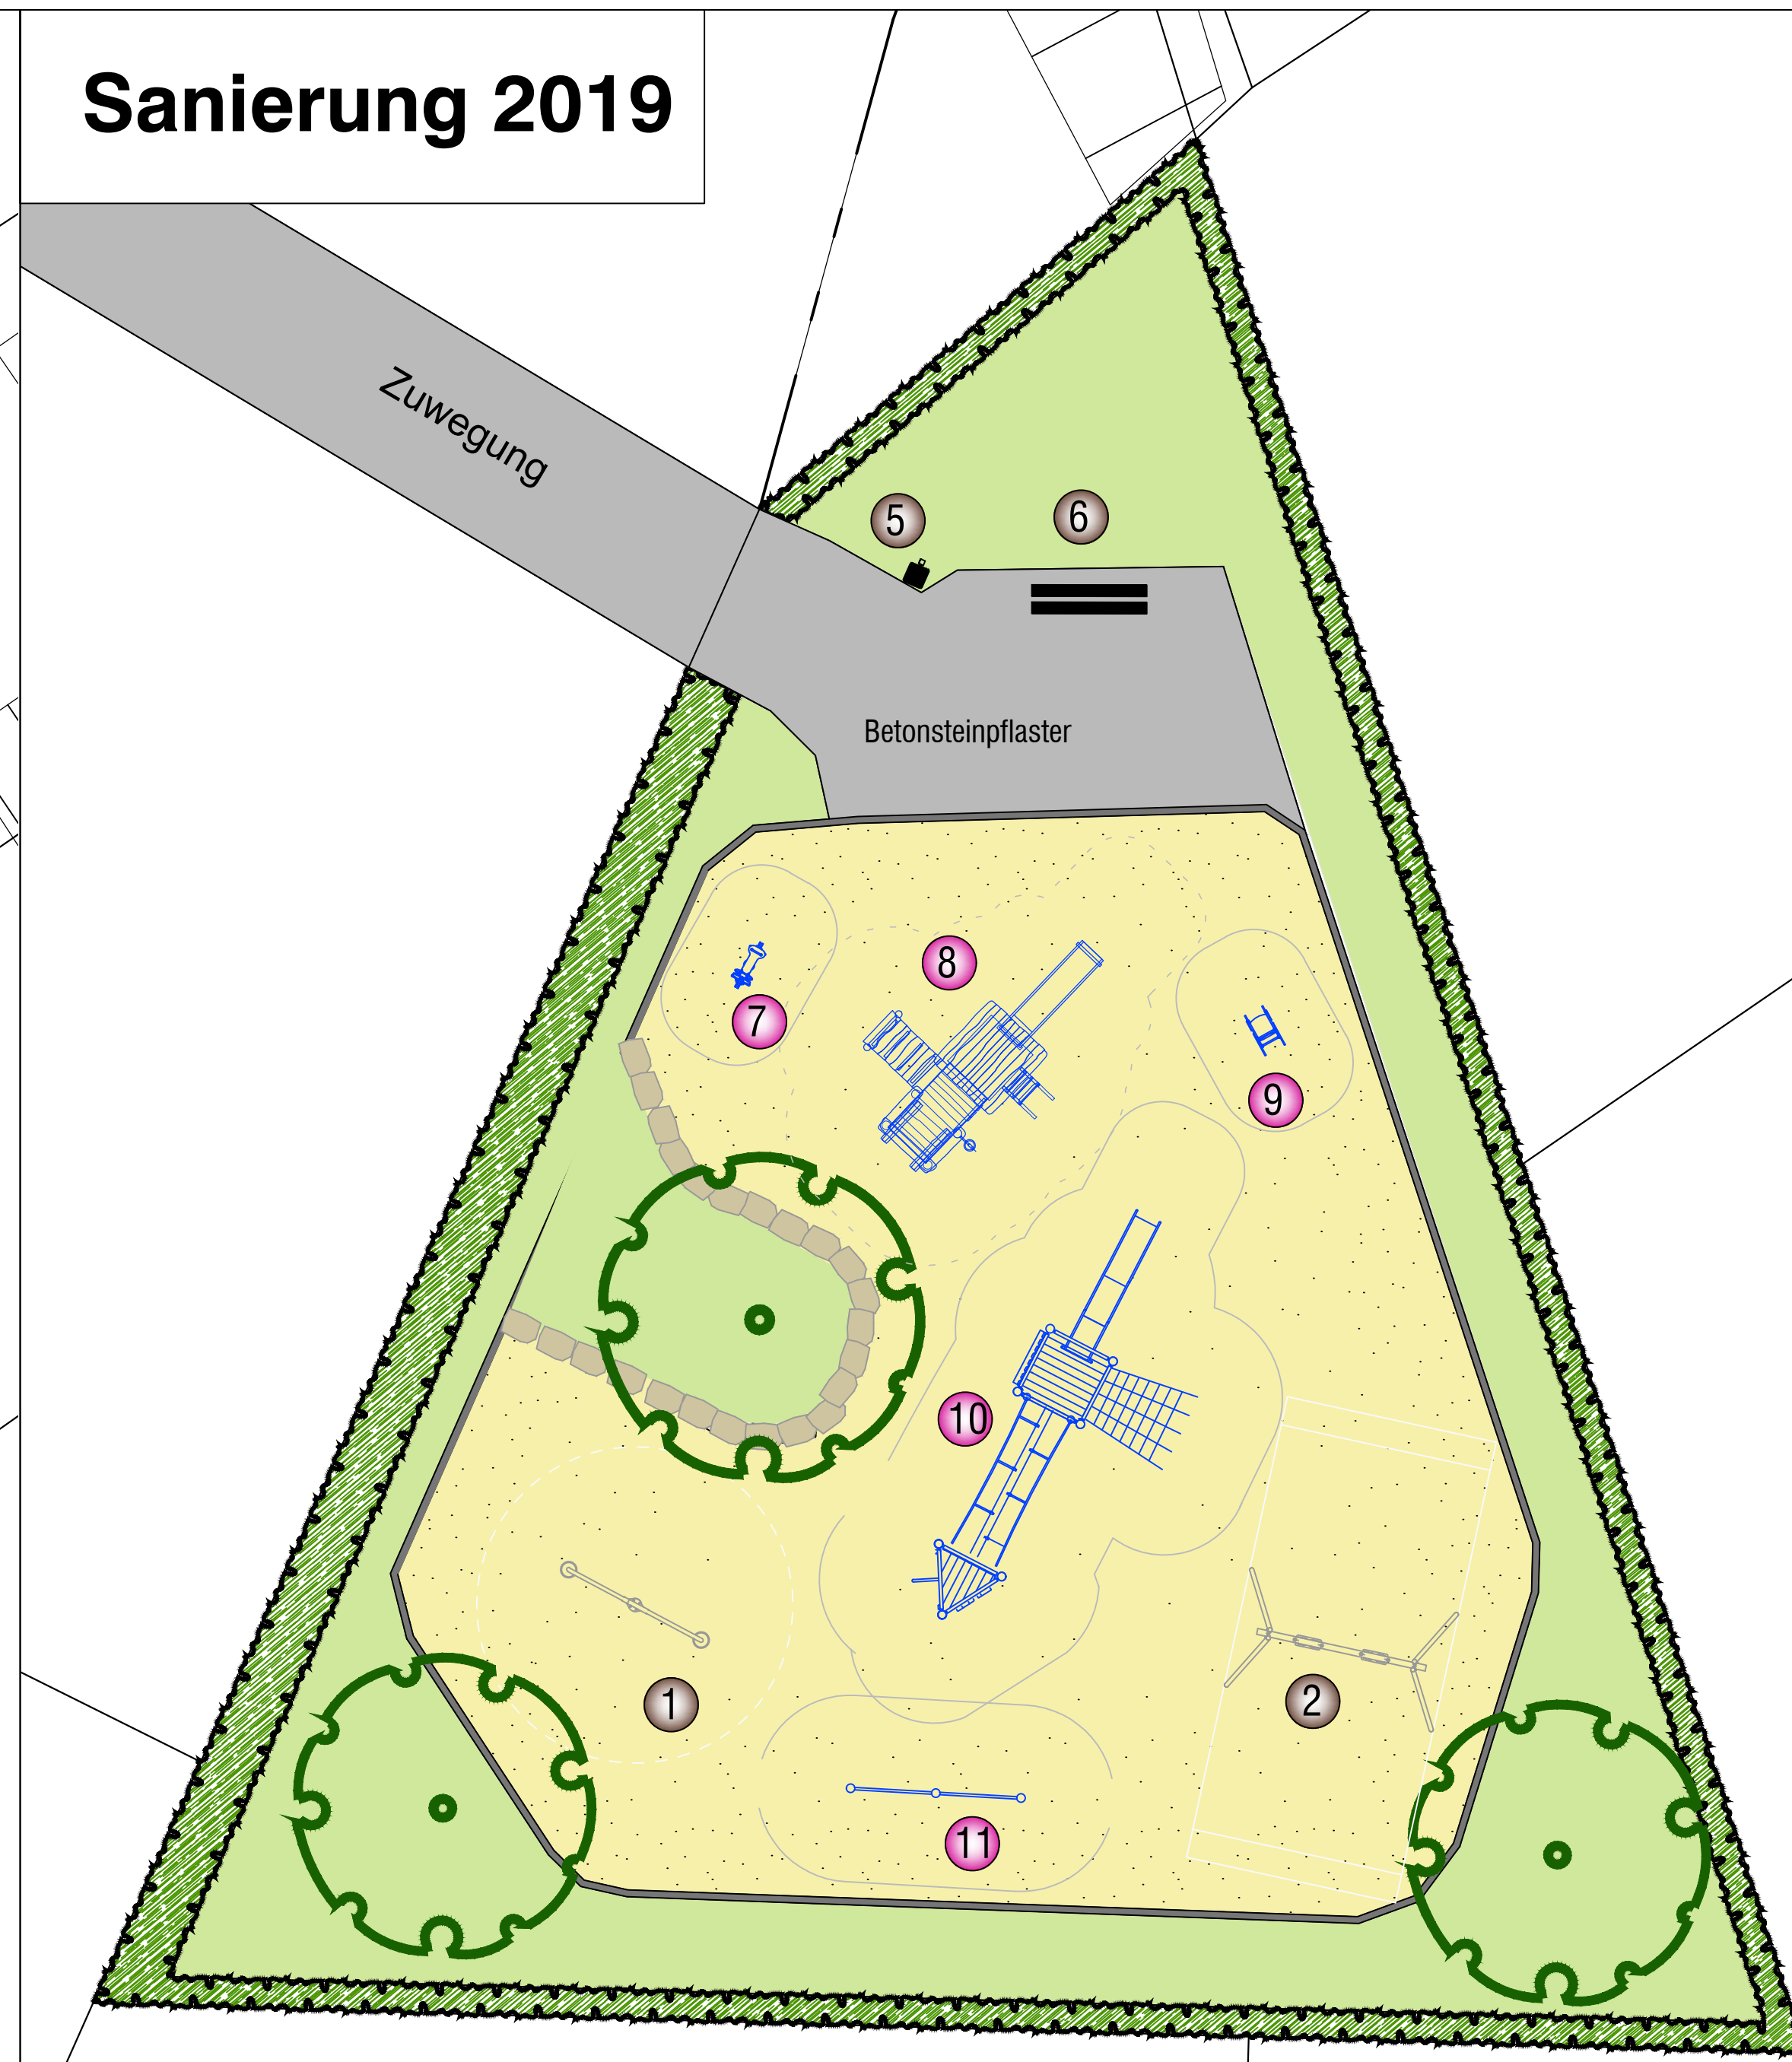

## Spielgeräte Neu:

- 7 Motorrad, Bauhof
- 8 Sandbackhaus, Fa. Ziegler
- 9 Bobcat, versetz
- 10 Kletter-Rutschenturm, Fa. FHS
- 11 2-fach Reck, Bauhof

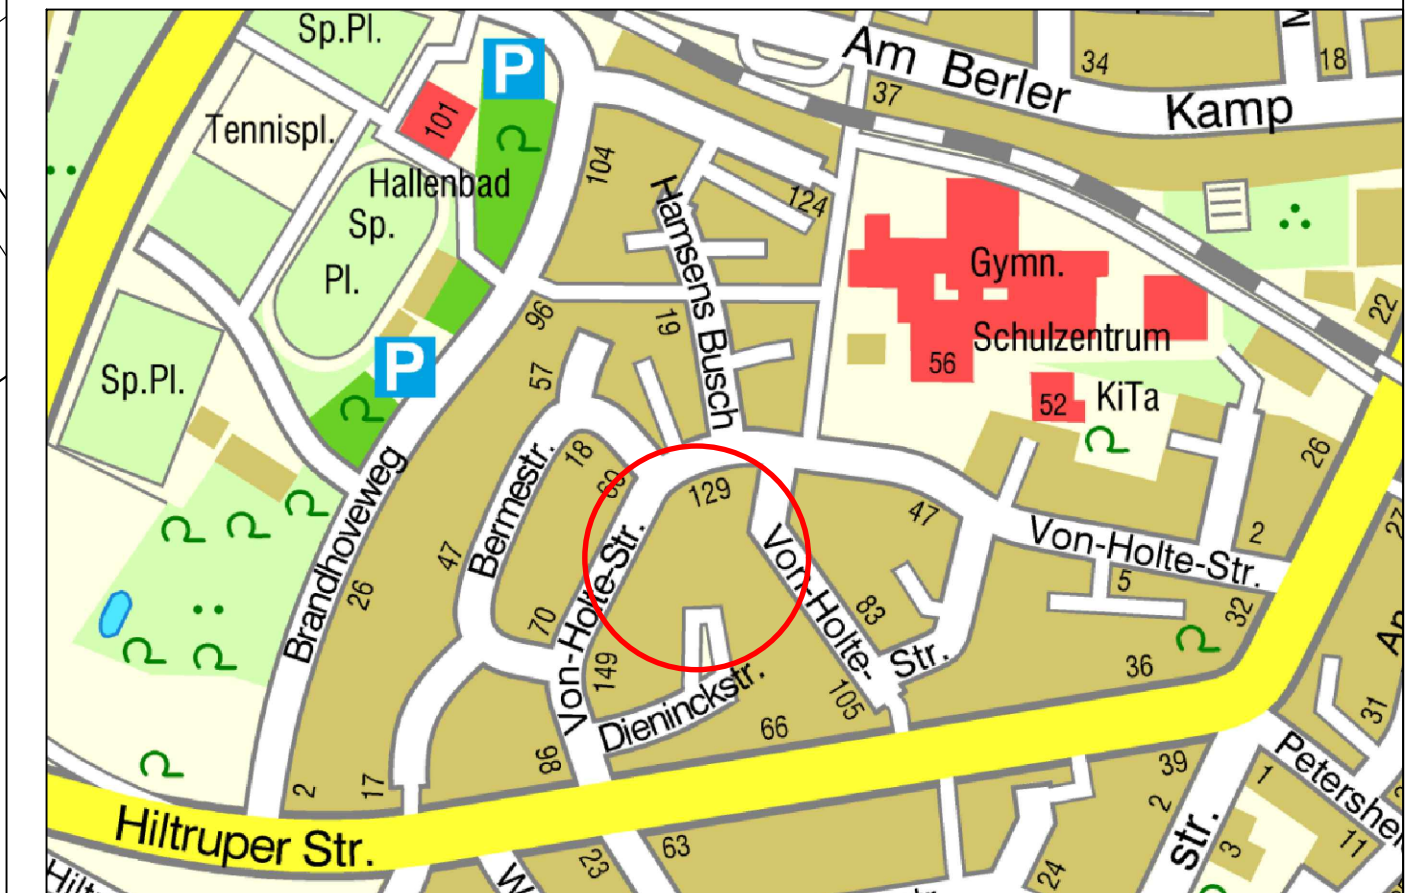

Grundlage Bestandsplan: Händische Kontrolle D. Hachmann Herbst 2019

Projektnummer:	SP 28705
Plan Nr.:	K 231/5
Datum:	15.05.2019
Amtsleiter:	Bearbeitet:
gez. Bruns	gez. K. Wagner
Abteilungsleiter:	Gezeichnet:
gez. Stoldt	gez. K. Wagner
Fachstellenleiter:	Maßstab: 1:100
gez. J. Hoffmann	
Geändert:	
Index	Inhalt
	Datum
	Bearbeiter

**STADT MÜNSTER**

Amt für Grünflächen,  
Umwelt und Nachhaltigkeit

**Spielplatz  
Von-Holte-Strasse**

Spielplatzsanierung 2019