
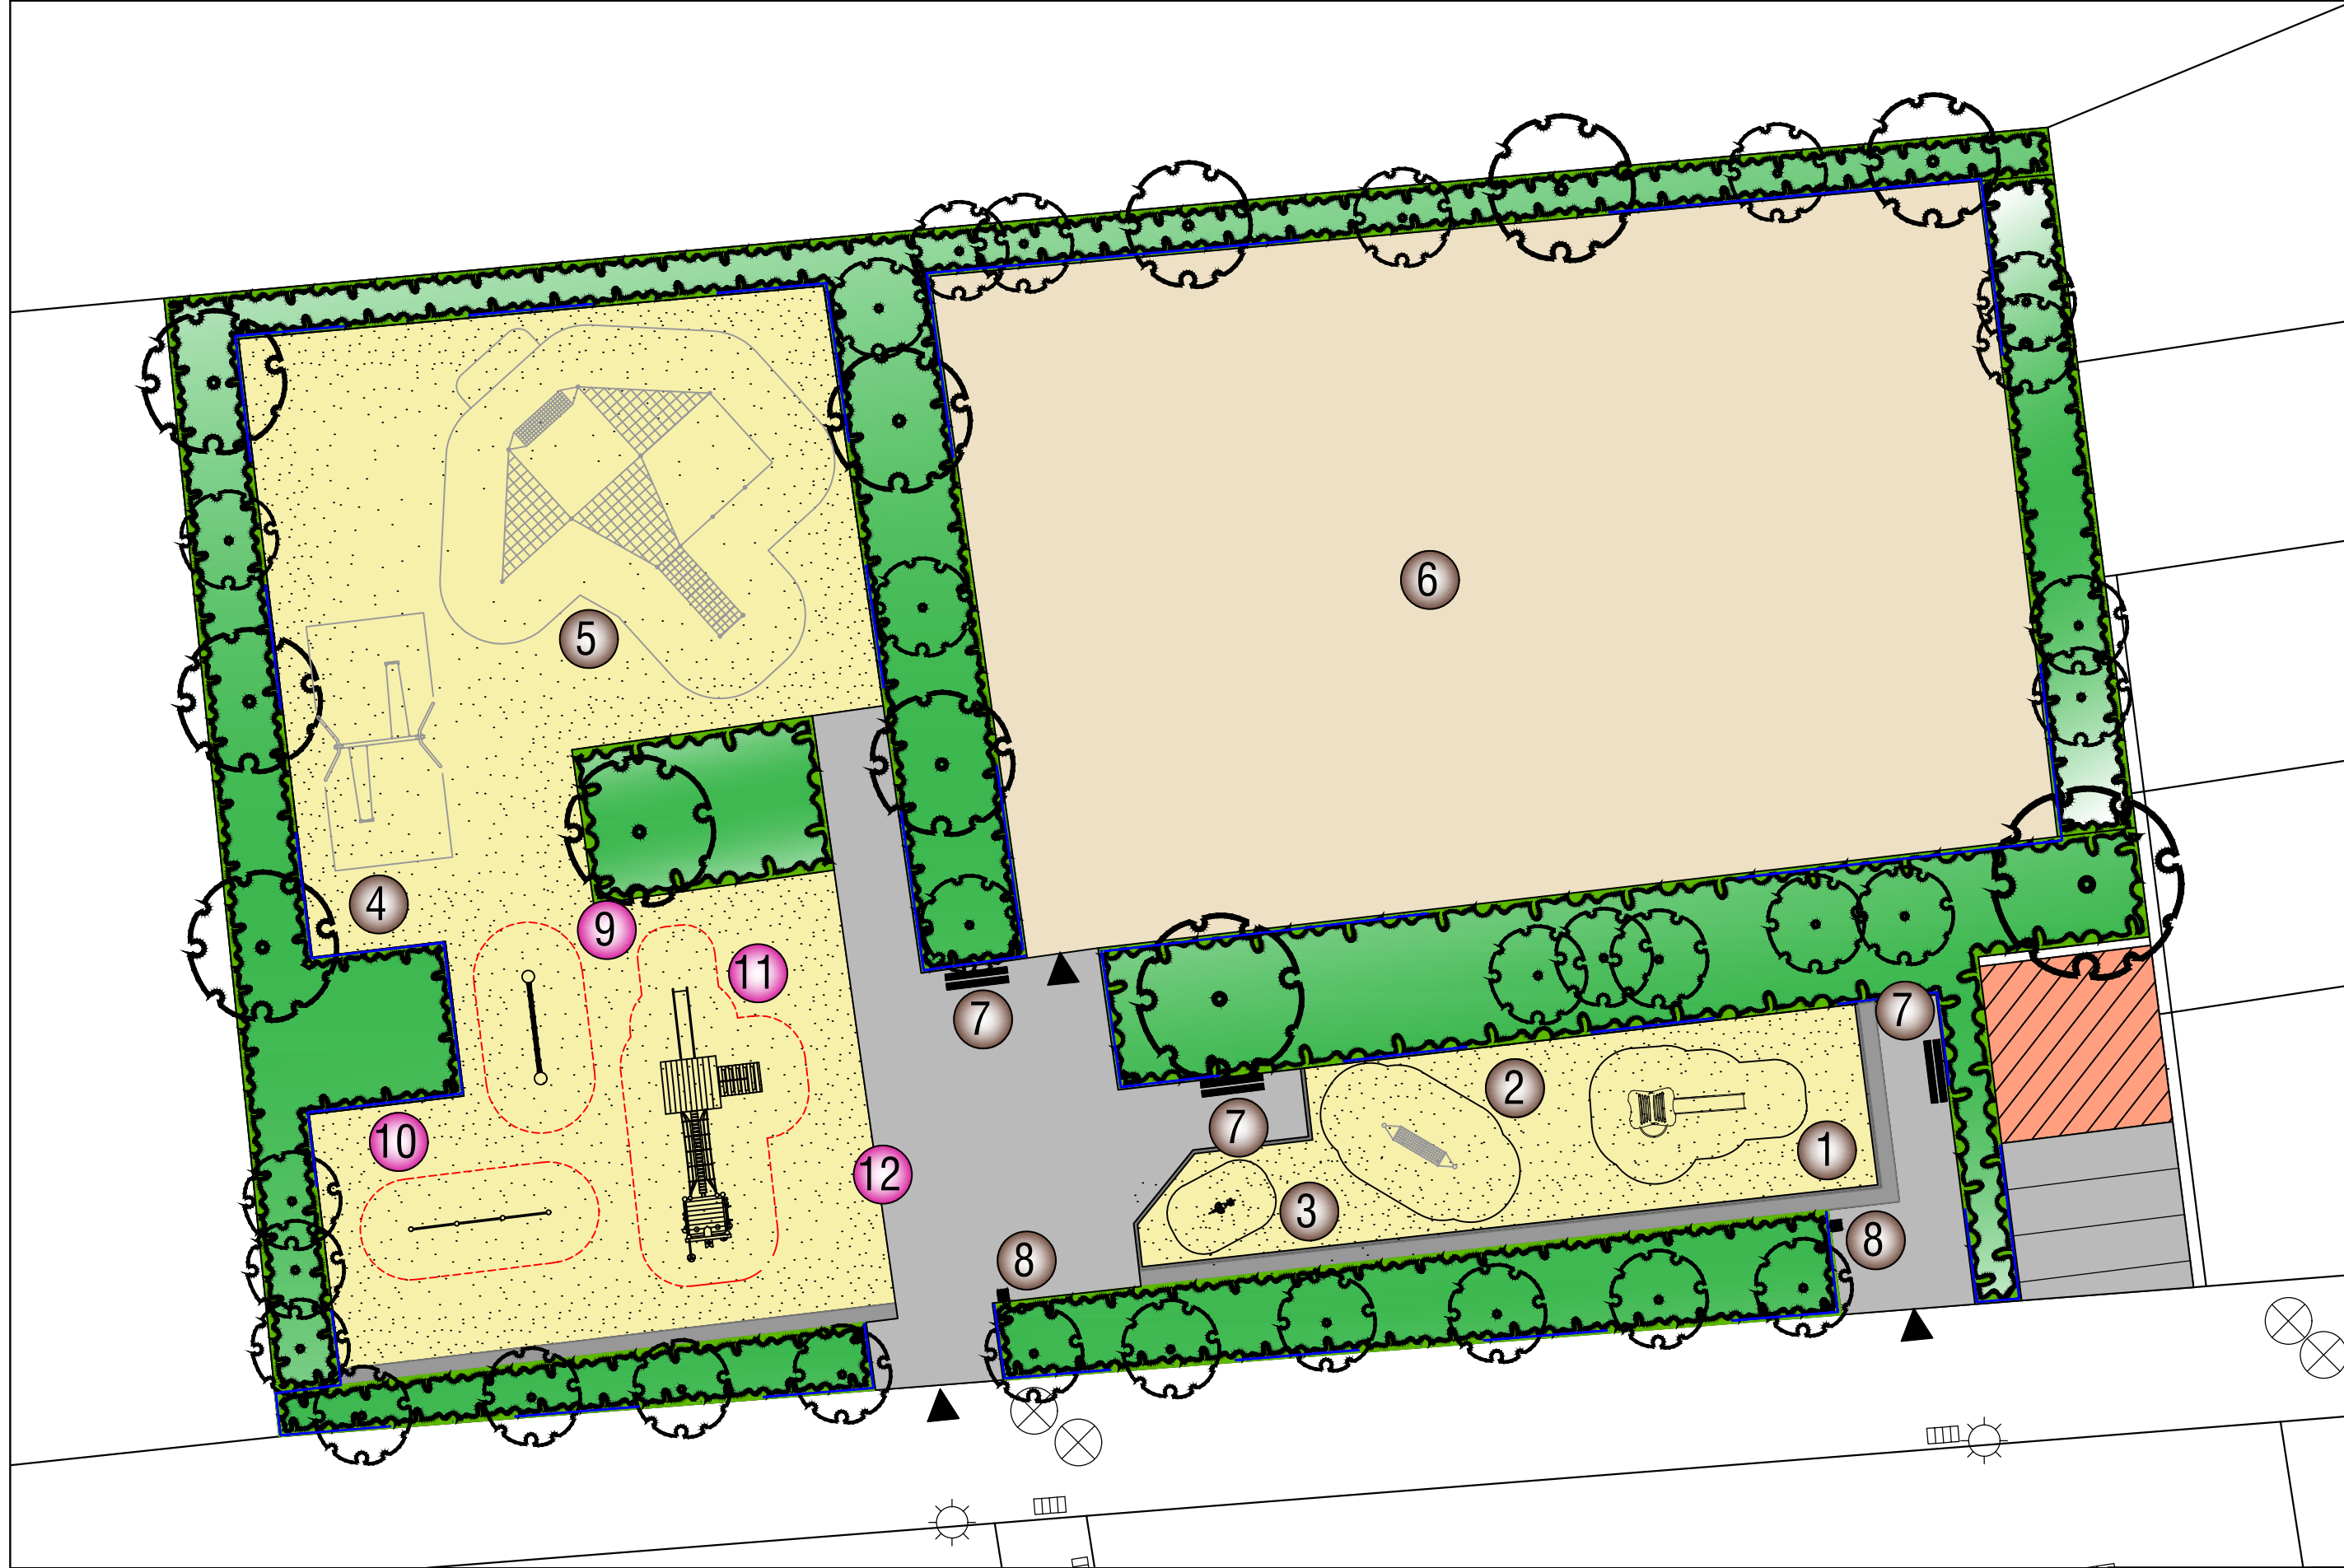


Bestandsplan ohne Maßstab

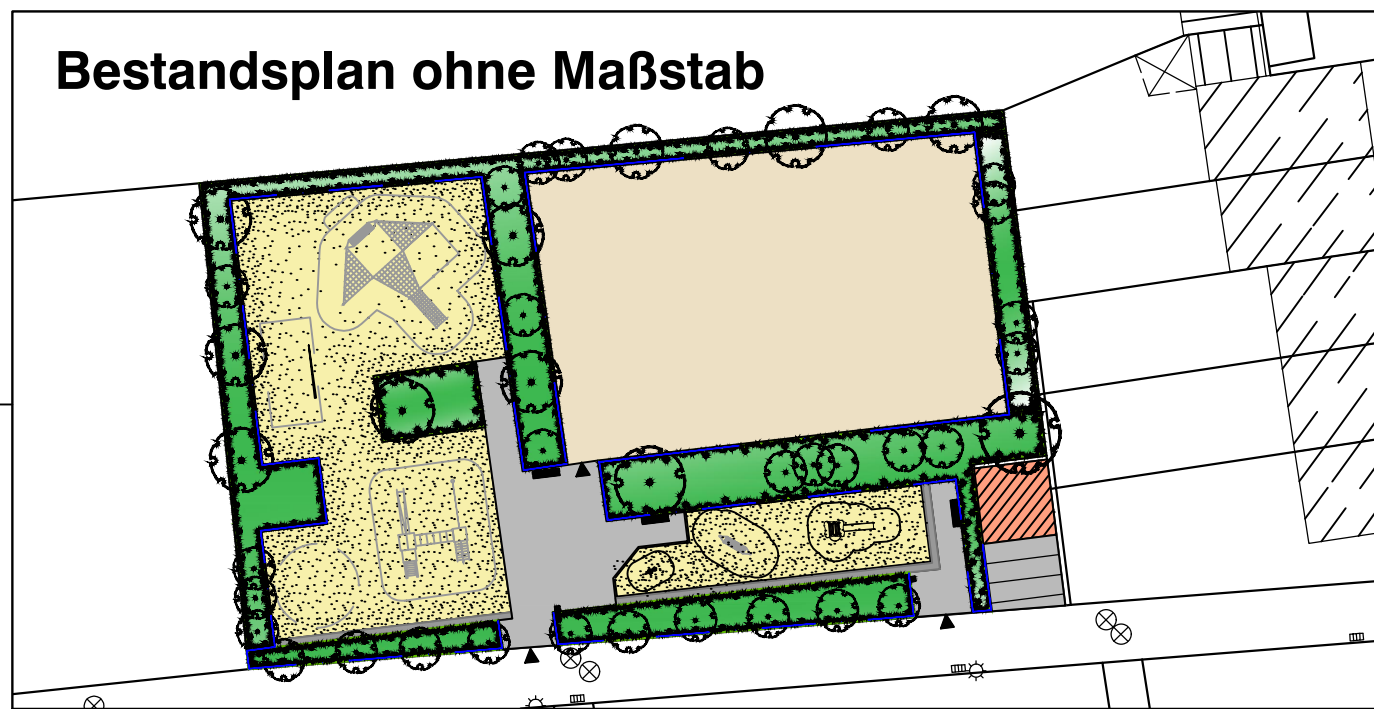

Legende

Bestand

- 1 Spielkombination
Fa. Kompan
- 2 Hängematte
- 3 Wipptier
- 4 Doppelschaukel
- 5 Seilnetz-Klettergerüst
Fa. Berliner Seilfabrik
- 6 Bolzplatz
- 7 Bank
- 8 Abfallbehälter

Neu 2020

- 9 Schwebelband
Fa. FHS
- 10 3-fach Reck
Fa. FHS
- 11 Weiden
Fa. FHS
- 12 Einfassung Sandfläche
erneuern

Anmerkung (§ 3 VOB/B)

Die vom Auftraggeber für die Ausführung übergebenen Unterlagen sind für den Auftragnehmer massgebend. Jedoch hat er sie, soweit es zur ordnungsgemässen Vertragserfüllung gehört, auf etwaige Unstimmigkeiten zu überprüfen und den Auftraggeber auf entdeckte oder vermutete Mängel hinzuweisen.

Projektnummer: SP Nr. 26104			
Plan Nr.: K 139 / 5 Datum: 22.01.2020			
Amtsleiter:	Bearbeitet:	Amt für Grünflächen, Umwelt und Nachhaltigkeit SP Breslauer Str. Sanierung 2020	
gez. Bruns	gez. Karstens		
Abteilungsleiter:	Gezeichnet:		
gez. Stoldt	Karstens		
Fachstellenleiter:	 Maßstab: 1:200		
gez. Hoffmann			
Geändert:			
Index	Inhalt	Datum	Bearbeiter
...
...
...