



Sanierung 2022

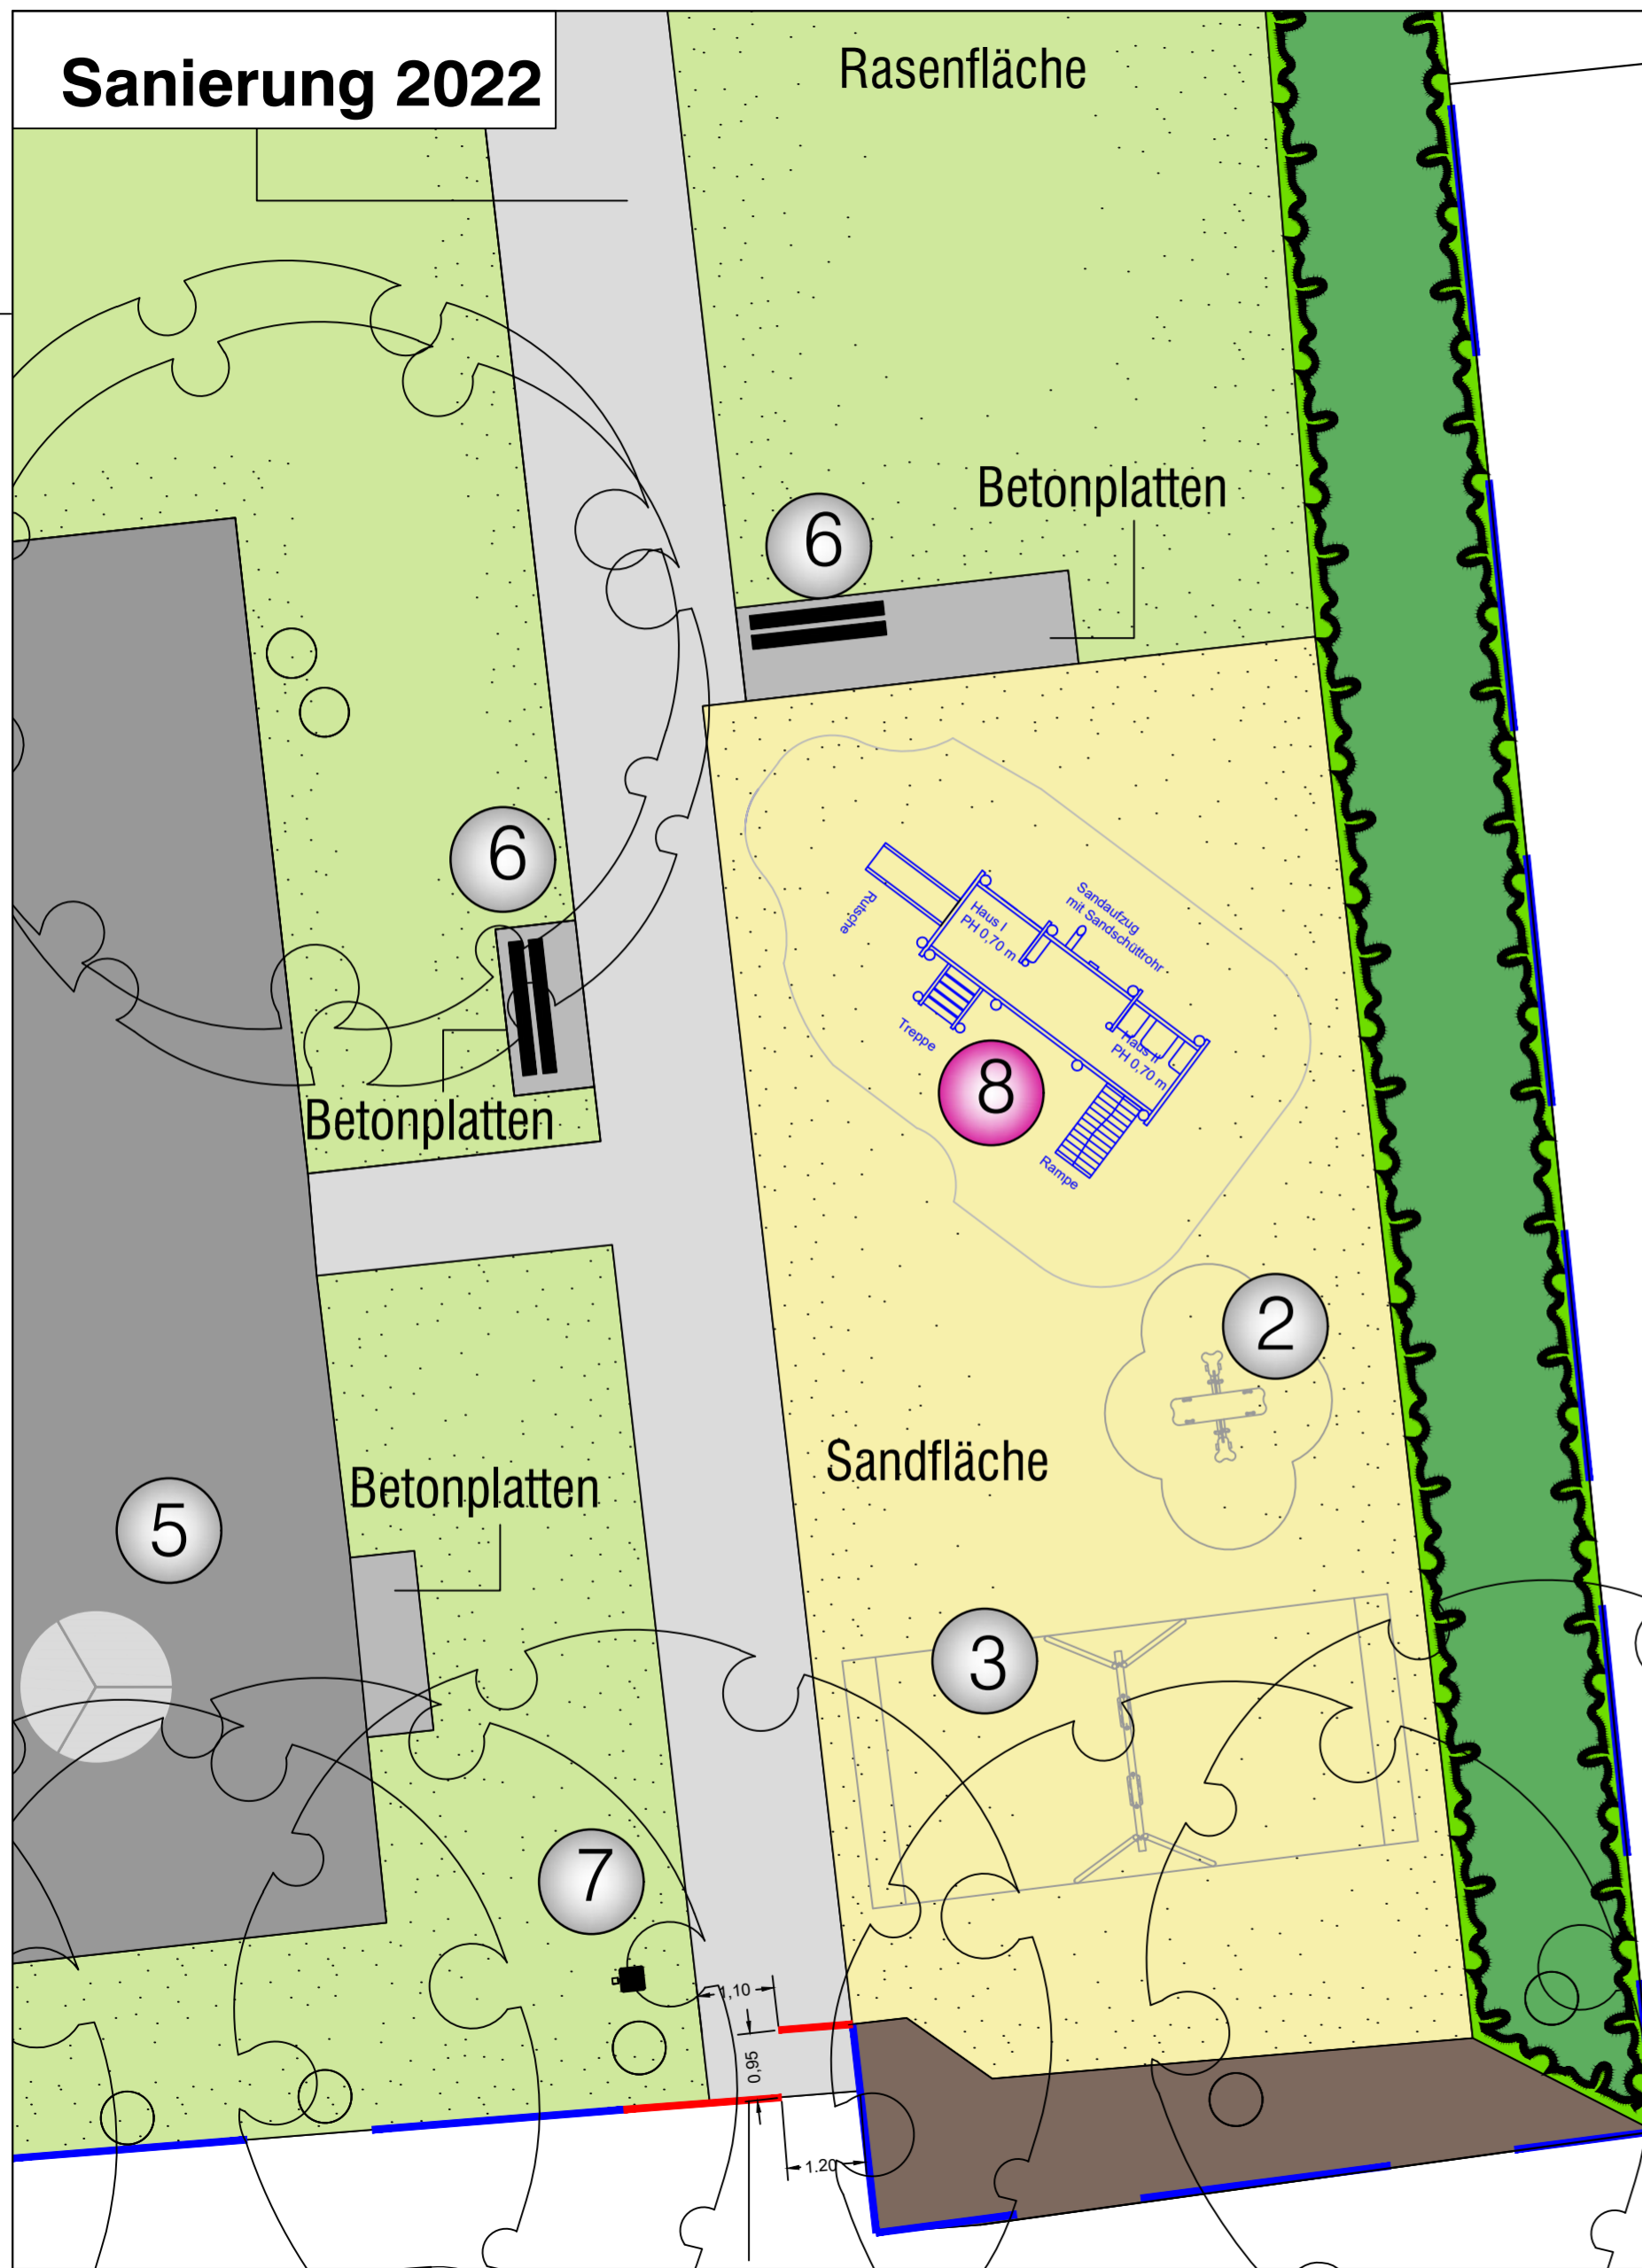

Bestand (Ohne Maßstab)

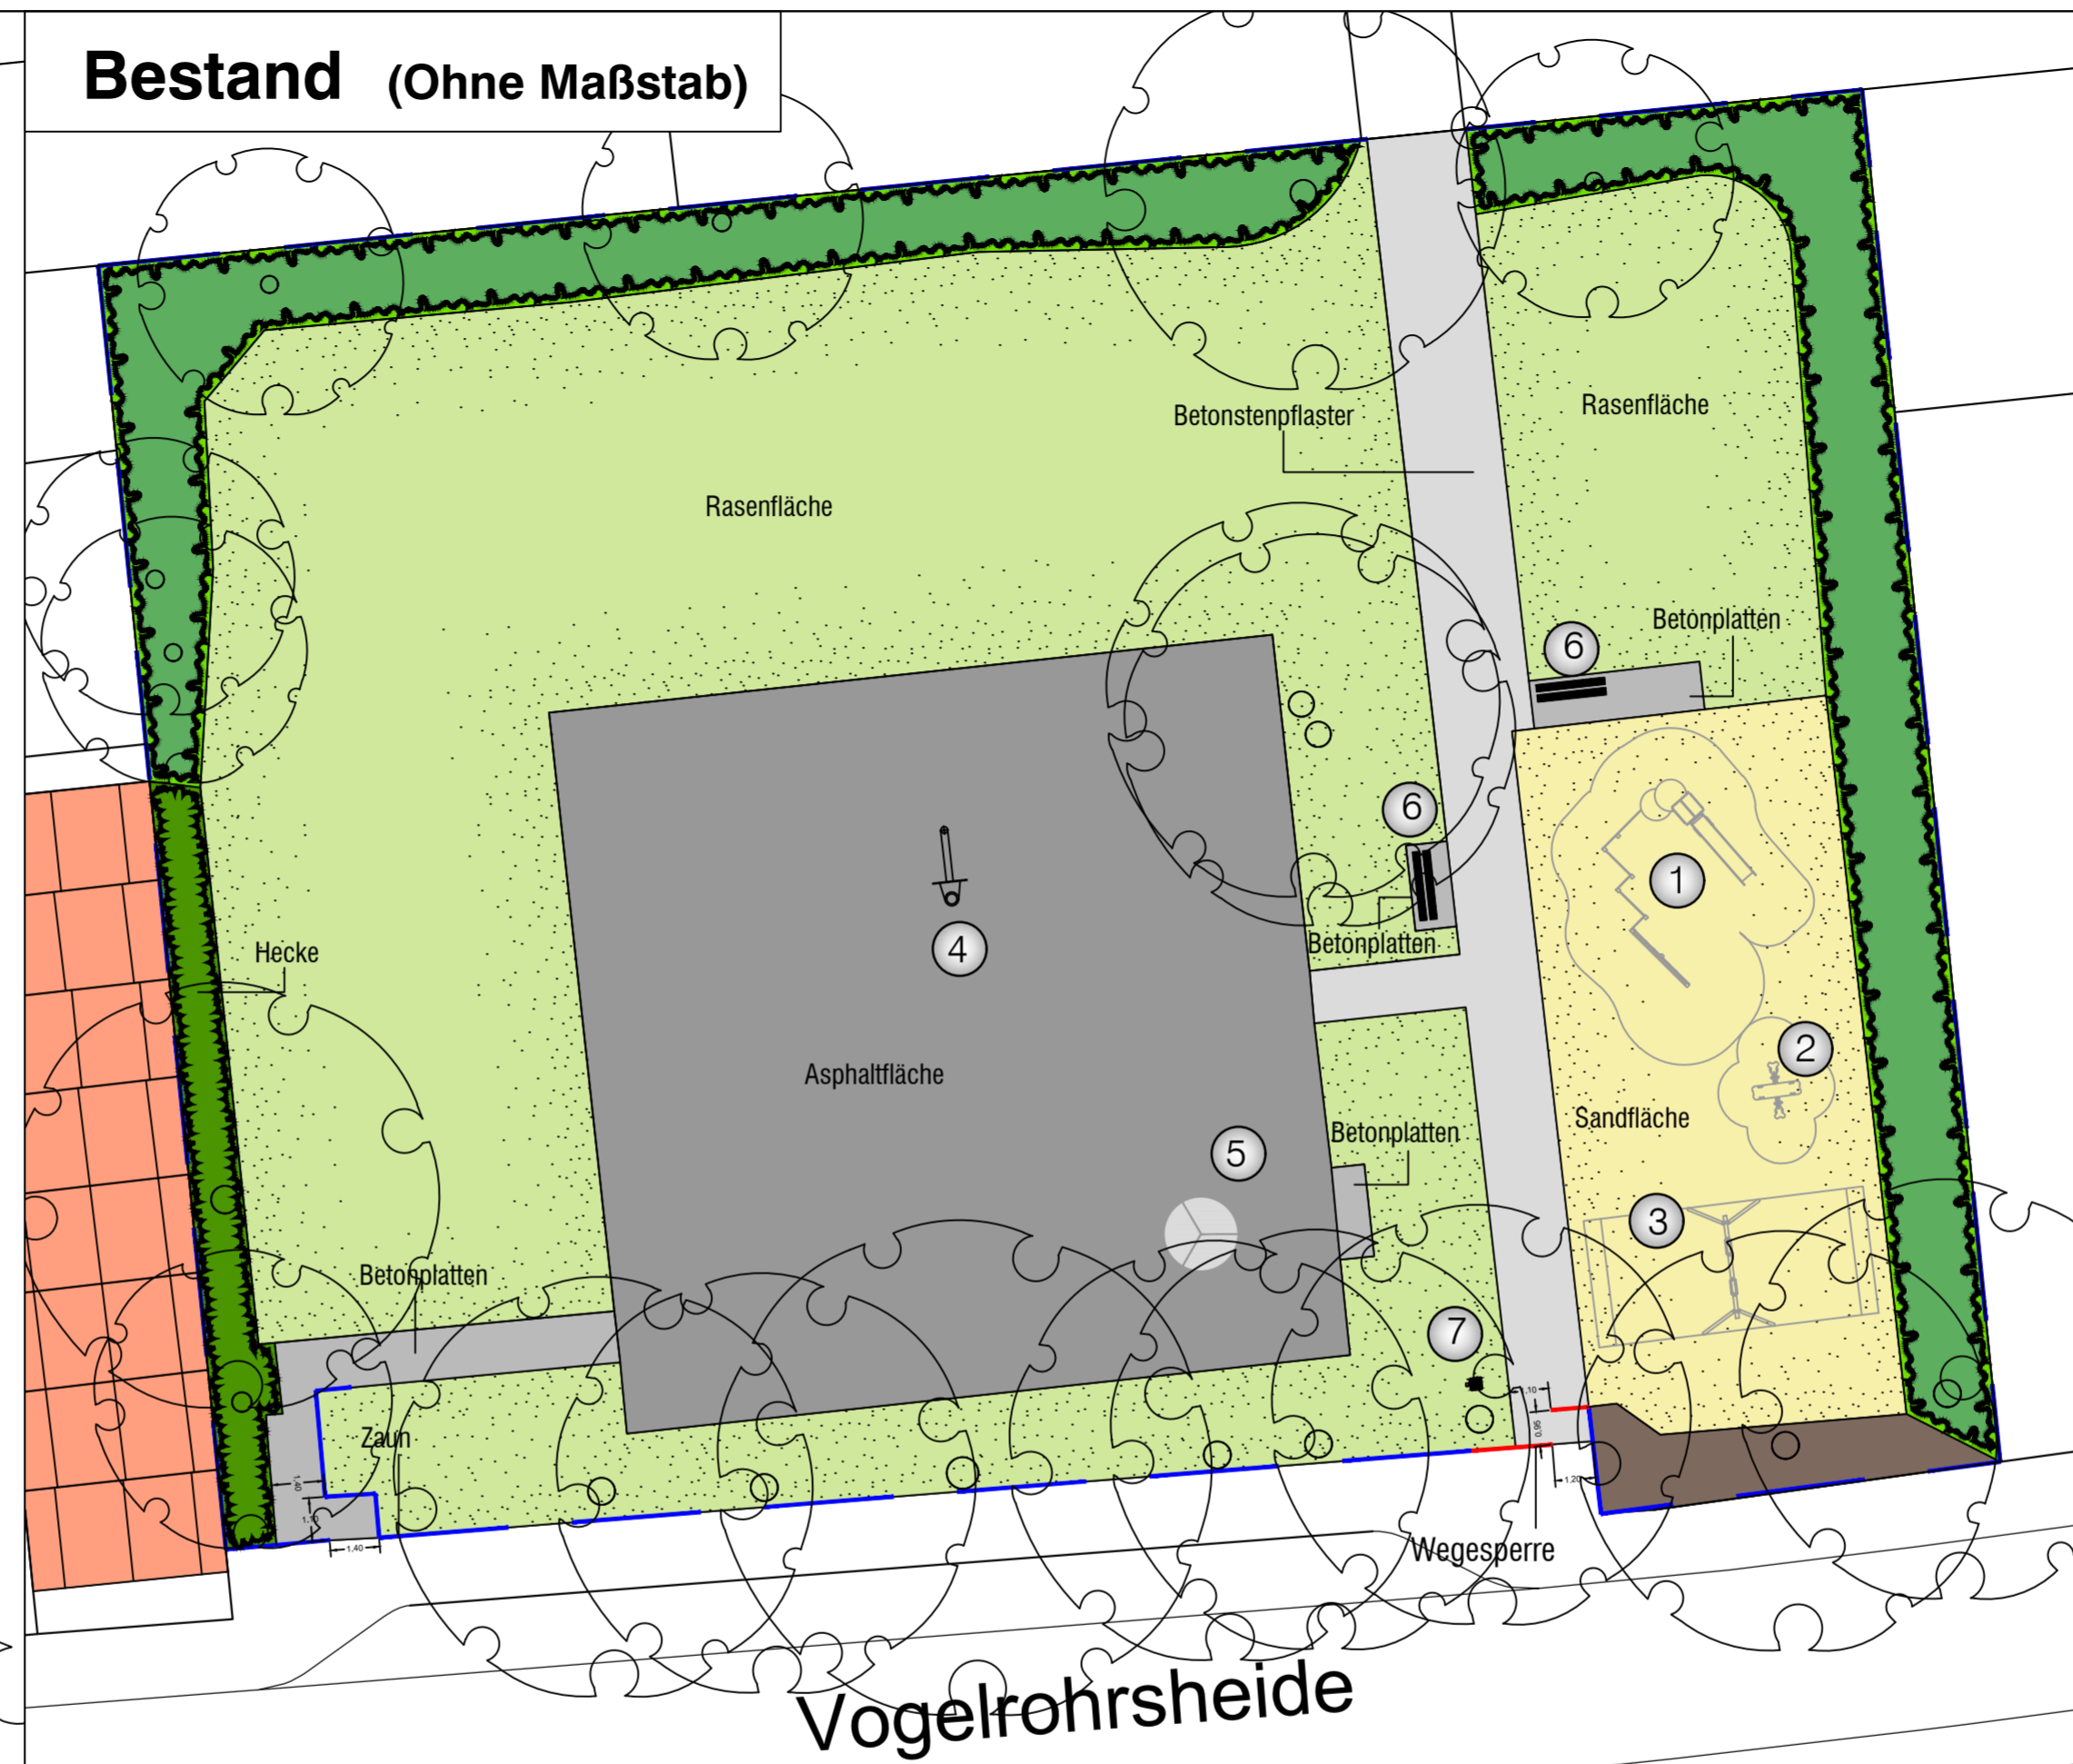

Spielgeräte Bestand:

- ① Kletterkombination mit Rutsche, Fa. Kompan, **abgängig**
- ② Federgeräte
- ③ Stahl-Doppelschaukel
- ④ Streetballständer
- ⑤ Tischtennisplatte
- ⑥ Bank
- ⑦ Abfalleimer

Spielgeräte Neu, 1. Bauabschnitt 2022:

- ⑧ Spielhäuser mit Sandwerk, Rampe, Treppe und Rutsche, Fa. Doehring, **Bestand Bauhof**



Grundlage: Bestandsplan W. Eilert Juni 2010

Projektnummer:	SP 28605
Plan Nr.: K 189/6	Datum: 22.06.2022
Amtsleitung:	Bearbeitet:
gez. Bruns	gez. K. Wagner
Abteilungsleitung:	Gezeichnet:
gez. Schumann	gez. K. Wagner
Fachstellenleitung:	
gez. J. Hoffmann	Maßstab: M.: 1:100
Geändert:	
Index	Inhalt
	Datum
	Bearbeiter



Amt für Grünflächen,
Umwelt und Nachhaltigkeit

Spielplatz Vogelrohrsheide

Sanierung 1. BA
Kleinkinderbereich 2022

