
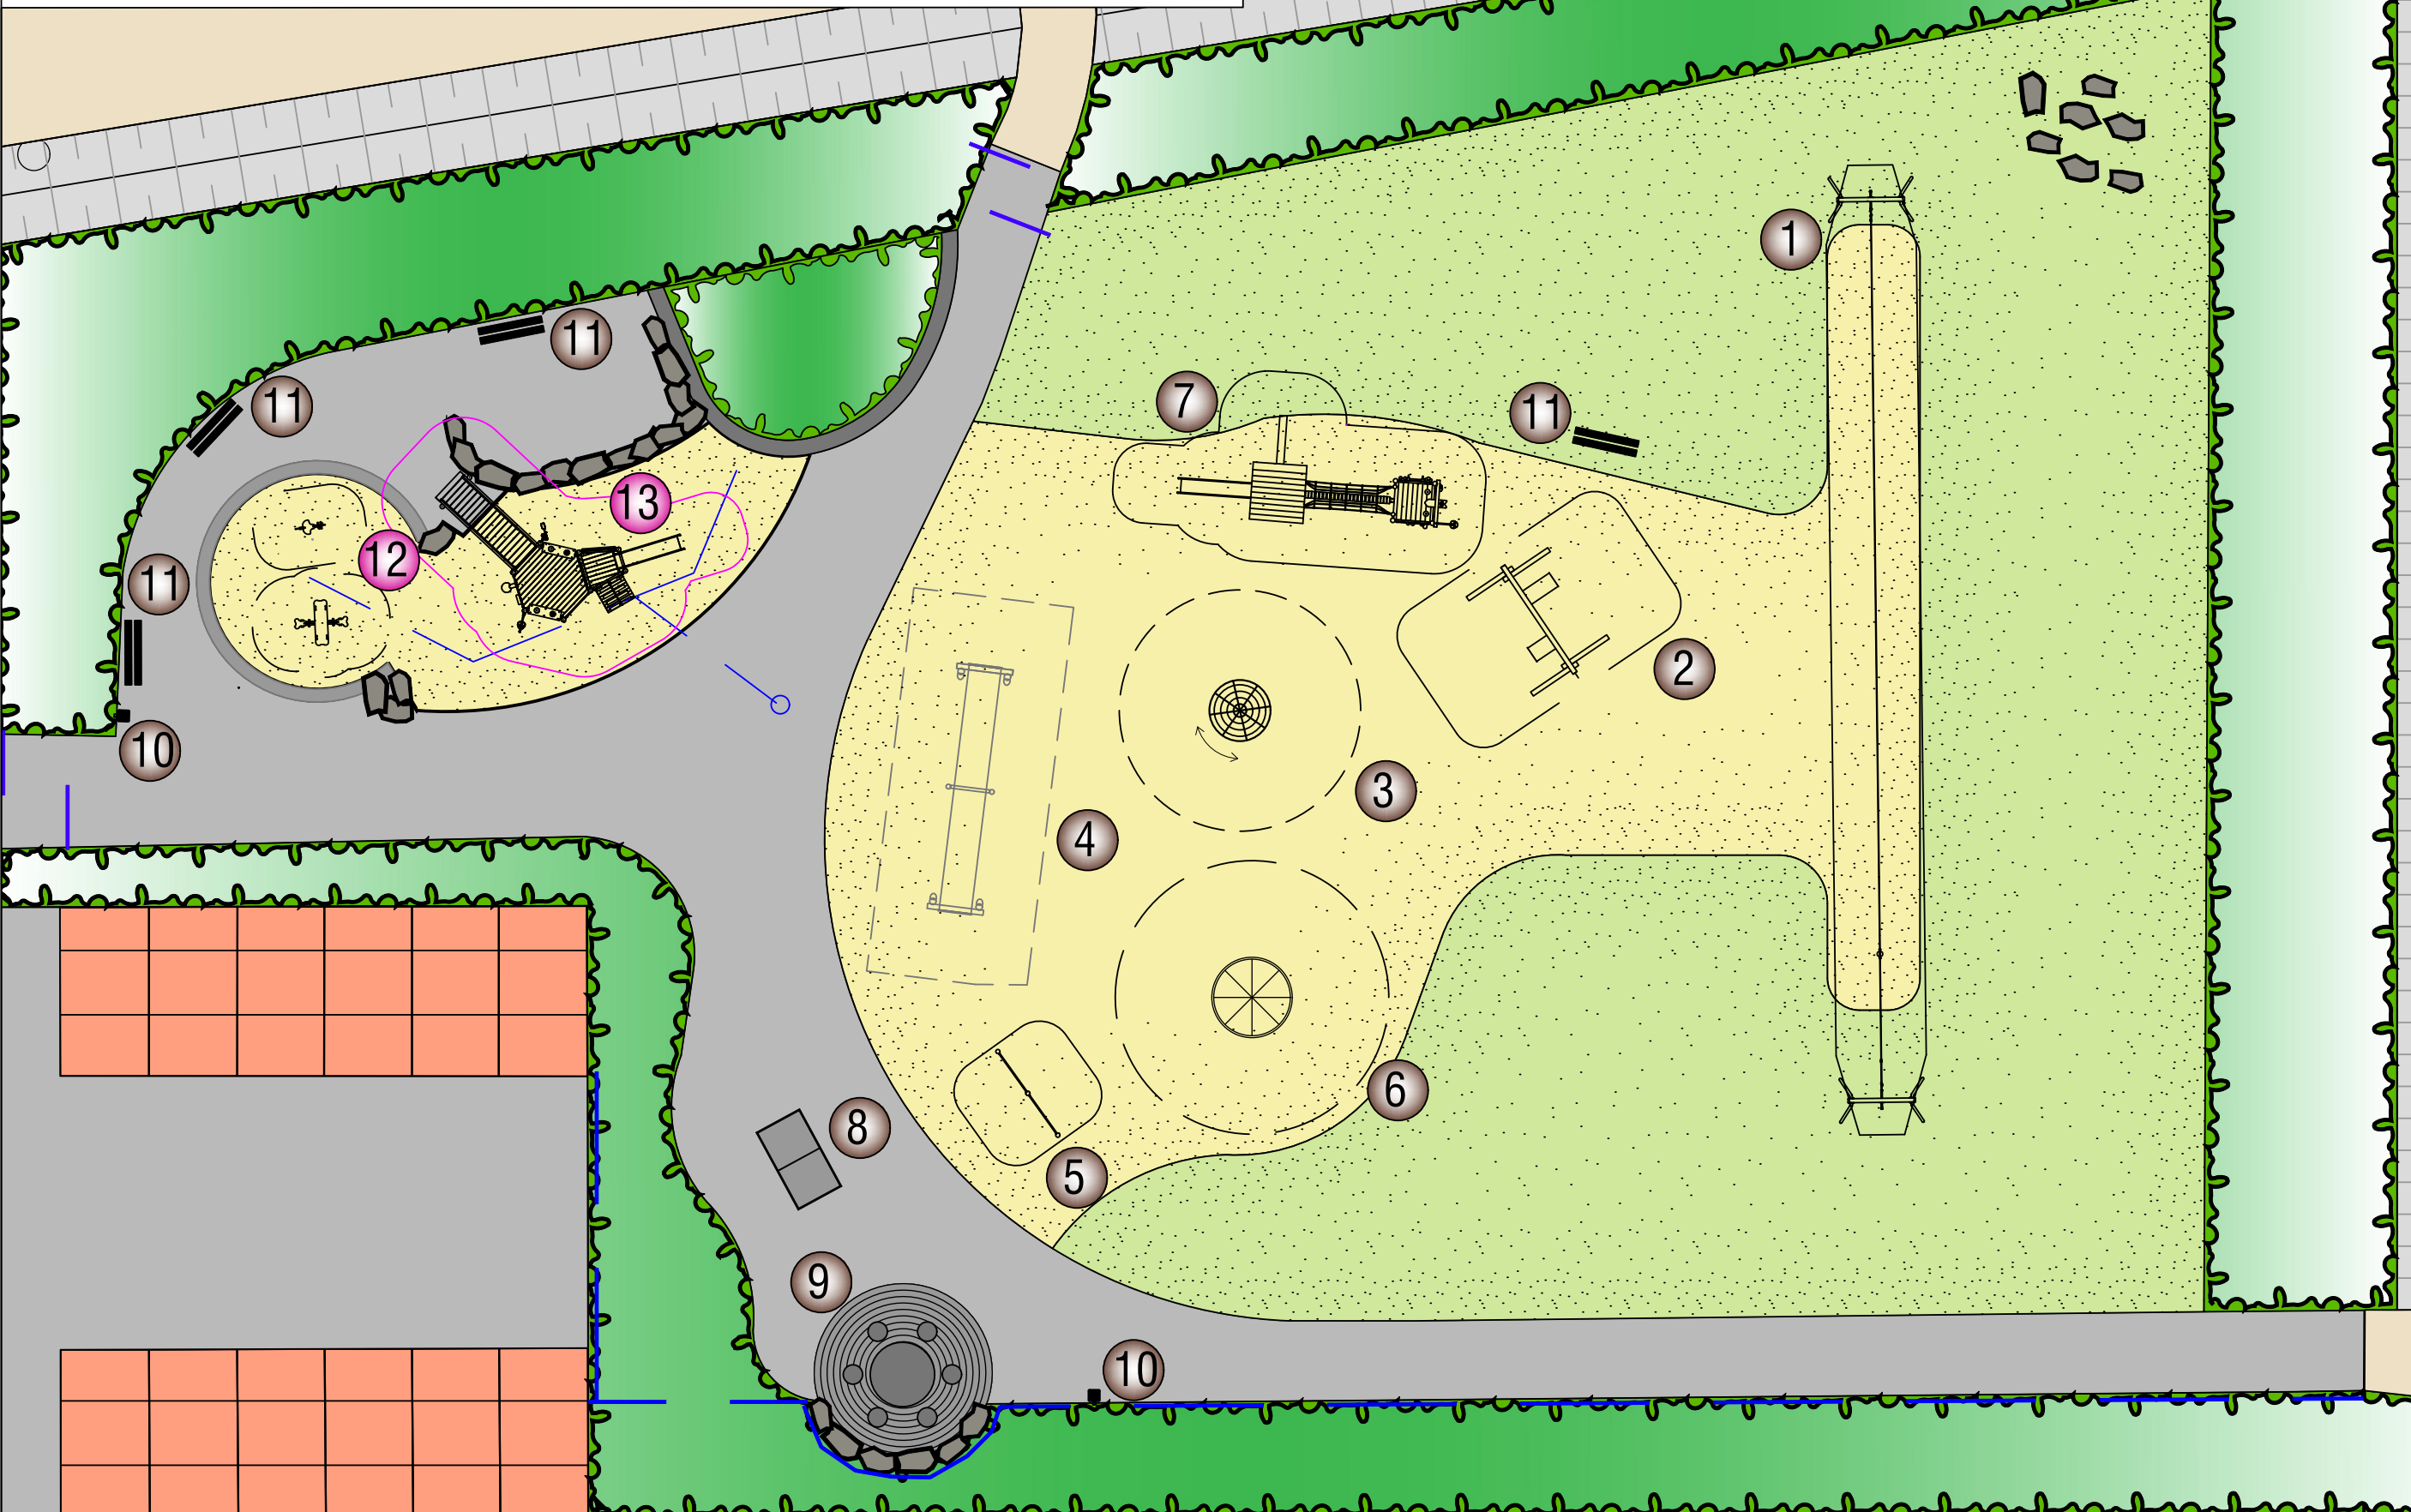


# Bestandsplan ohne Maßstab

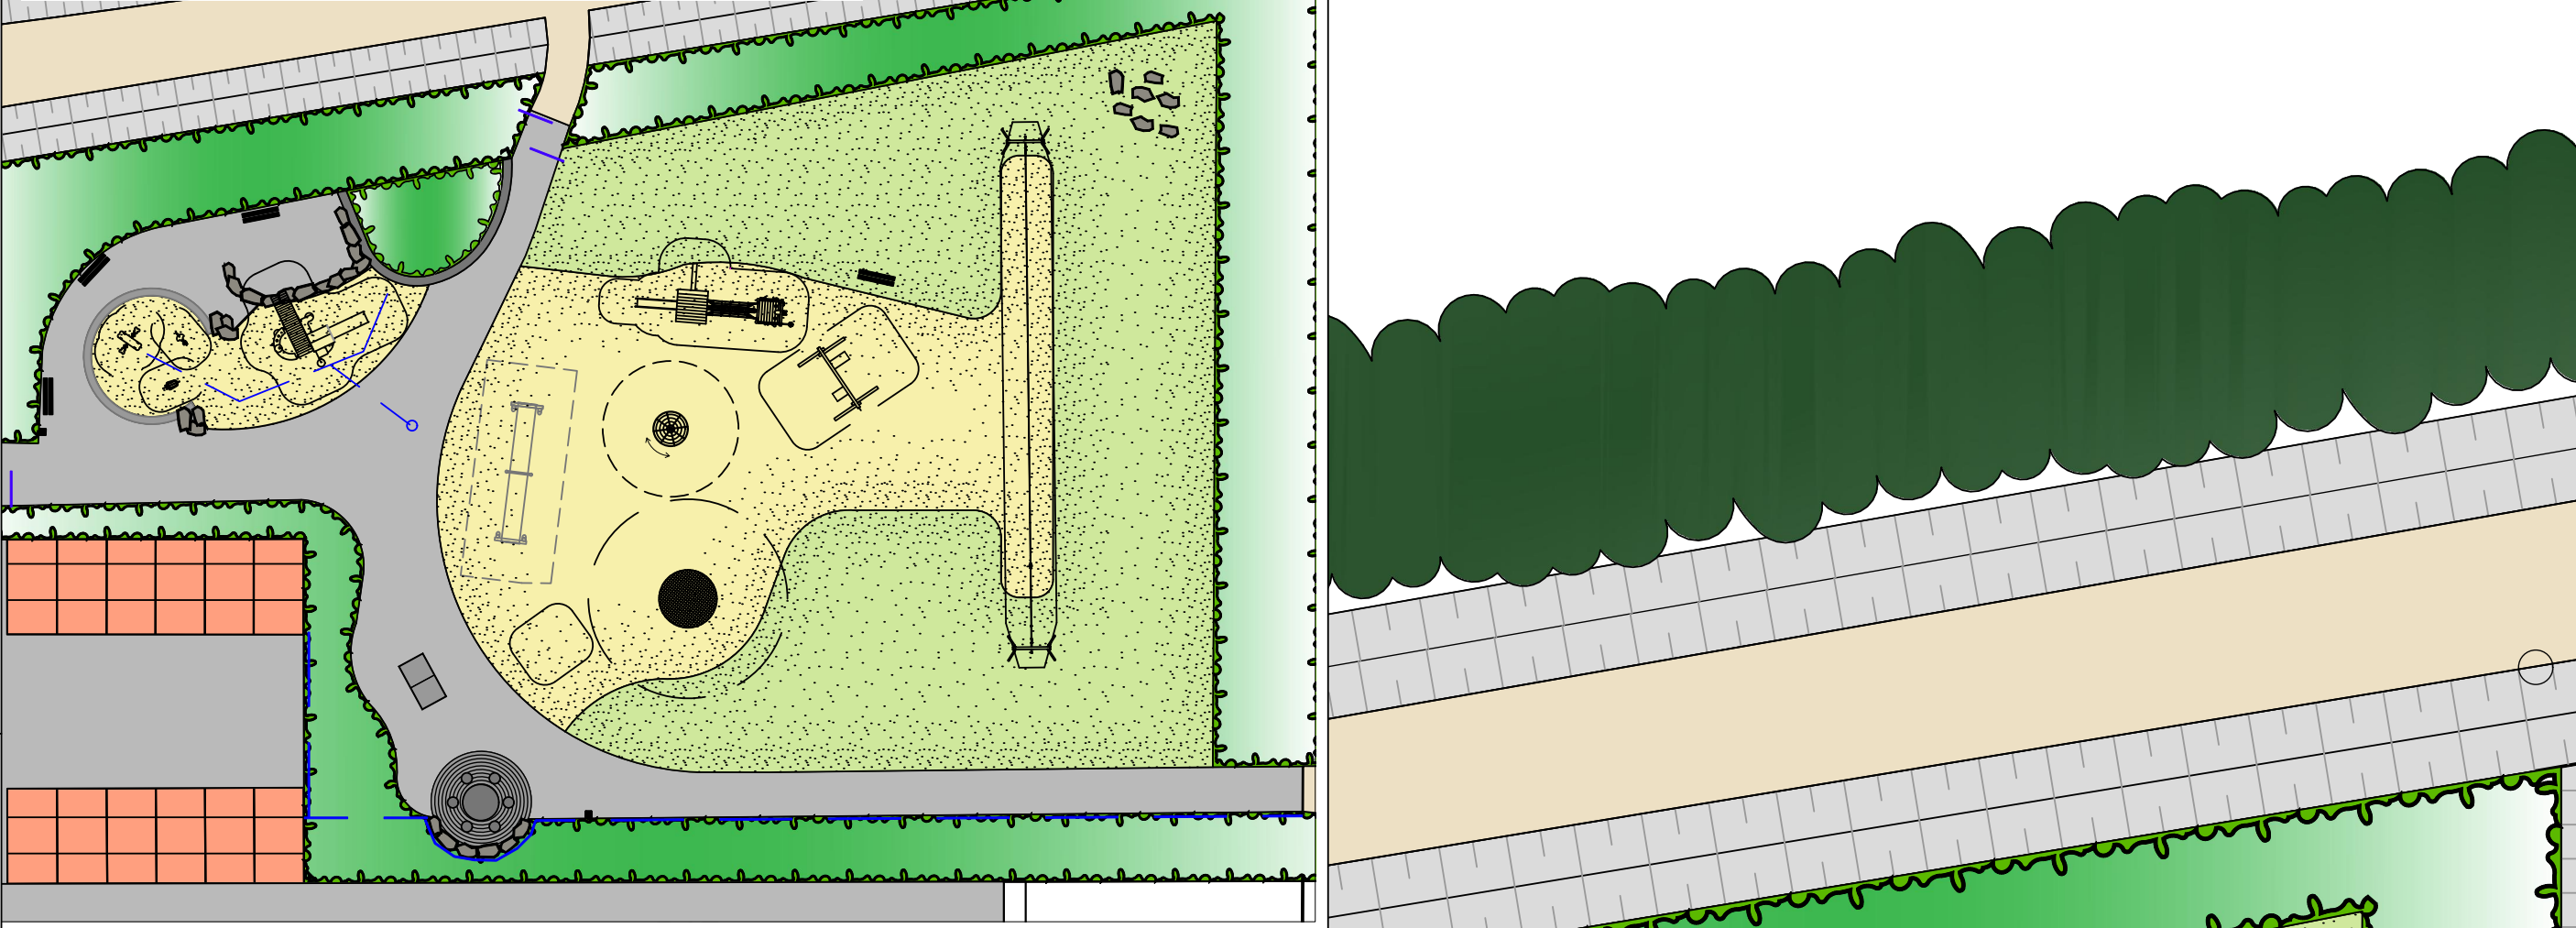

## Legende

### Bestand

- 1 Seilbahn  
Fa. K%K Nr. 0-42225-001
- 2 Doppelschaukel
- 3 Hally Gally Kletterwirbel
- 4 Gurtsteg
- 5 Zweifachreck
- 6 Drehscheibe  
Fa. FHS
- 7 Kletterkombination m. Rutsche  
Fa. FHS Nr. V 01220050 K
- 8 Tischtennisplatte
- 9 Sitzgruppe
- 10 Abfalleimer
- 11 Bank (Amt 67)

### Neu 2023

- 12 Federtiere vorh. versetzten  
Fa. Kompan
- 13 Sandspielgerät  
Fa. FHS



Sandspielgerät

Projektnummer:		Datum: 22.08.2023	
Plan Nr.: K 76/8			
Amtsleitung:	gez. Driesch	Bearbeitet:	gez. Karstens
Abteilungsleitung:	gez. Schumann	Gezeichnet:	Karstens
Fachstellenleitung:	gez. Hoffmann	Maßstab:	1:200



Amt für Grünflächen,  
Umwelt und Nachhaltigkeit

## Spielplatz Nordmark

Sanierung 2023

Geändert:	Index	Inhalt	Datum	Bearbeiter
...	...	...	...	...
...	...	...	...	...