

Bestandsplan ohne Maßstab



15 Leuchtturm "Buk", verändert  
Fa. FHS




13 2 Balancierbalken  
Fa. FHS



16 Fernrohr



M 1:200

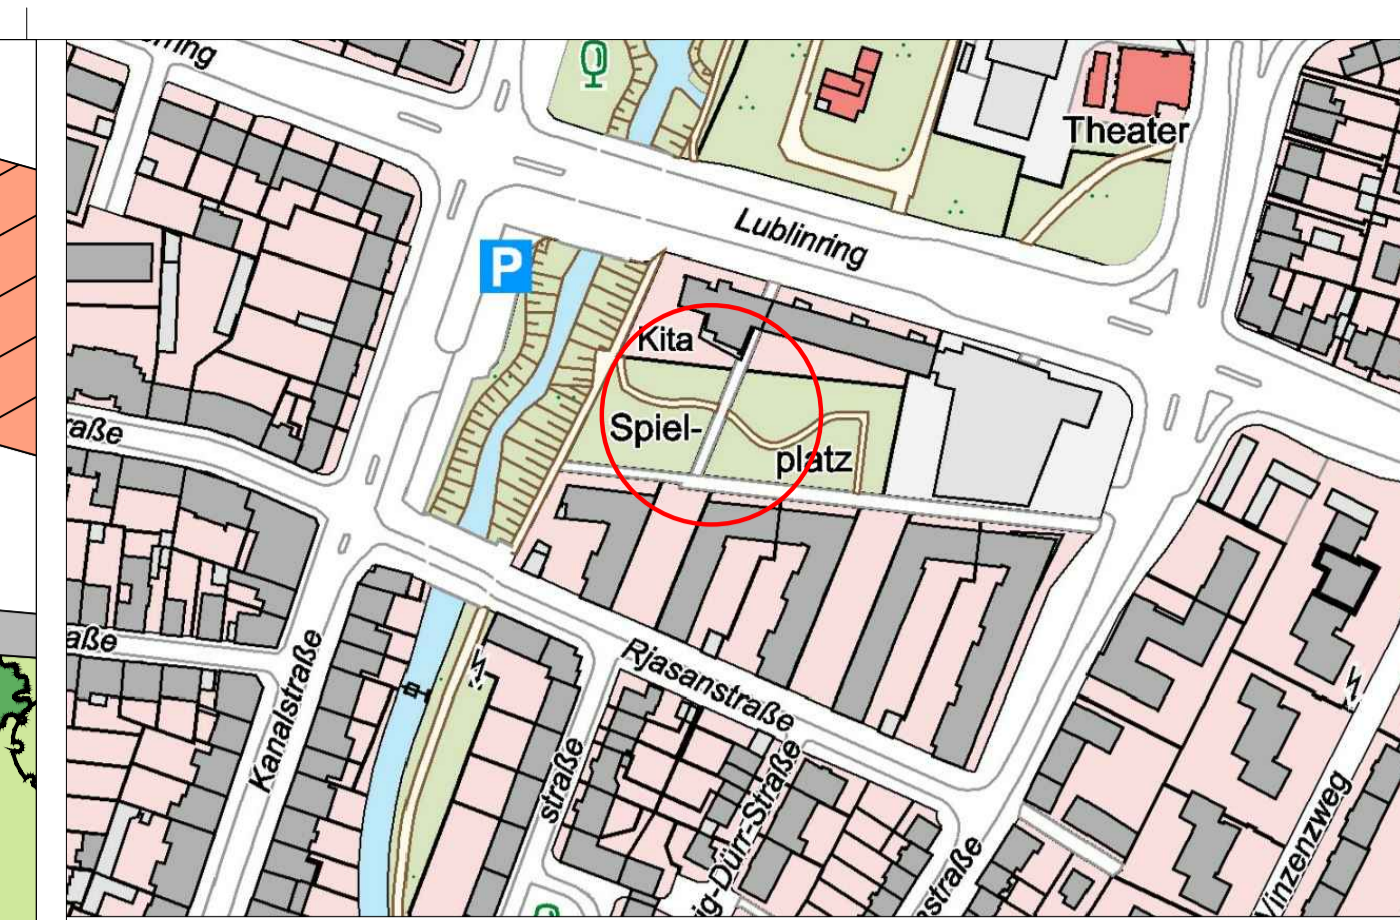

Legende

Bestand

- 1 Hängematte  
Fa. Corocord
- 2 Doppelschaukel  
Fa. Doehring
- 3 Spielschiff "Texel"  
Fa. FHS
- 4 Schwingboje  
Fa. Kompan
- 5 Mastkorb, **abgängig**  
Fa. Kinderland
- 6 Federgerät "Vogelschar", **zu versetzen**
- 7 Turm mit Rutsche, **abgängig**  
Fa. Kinderland
- 8 Tischtennisplatte  
Fa. Schneider
- 9 Federgerät "Tulpe"  
fa. Kinderland
- 10 Nestkreisel  
Fa. Hally-Gally
- 11 Wackelschiff "Jolle", **abgängig**  
Fa. FHS
- 12 Spielburg "kleine Strolche"  
Fa. Seibel
- 13 Balancierbalken, **abgängig**
- 14 Abfalleimer, **zu ersetzen**

Neu

- 6 Federgerät "Vogelschar", versetzt
- 13 2 Balancierbalken  
Fa. FHS
- 14 Abfalleimer, neu
- 15 Leuchtturm "Buk", verändert  
Fa. FHS
- 16 überarbeiteter Hügel mit Fernrohr

Plangrundlage: W. Eilert (2014)

Objekt-Nr.: 22606	
Plan Nr.: K 884/6	Datum: 10.11.2023
Amtsleitung:	Bearbeitet:
gez. P. Driesch	gez. E. Sadler
Abteilungsleitung:	Gezeichnet:
gez. B. Schumann	E. Sadler
Fachstellenleitung:	
gez. J. Hoffmann	Maßstab: 1:200
Geändert:	
Index	Inhalt
	Datum
	Bearbeiter



Amt für Grünflächen,  
Umwelt und Nachhaltigkeit

**Spielplatz  
Rjasanstraße**

Sanierung 2023

Anlage zur Vorlage V/0683/2023