



Bestandsplan M 1:250

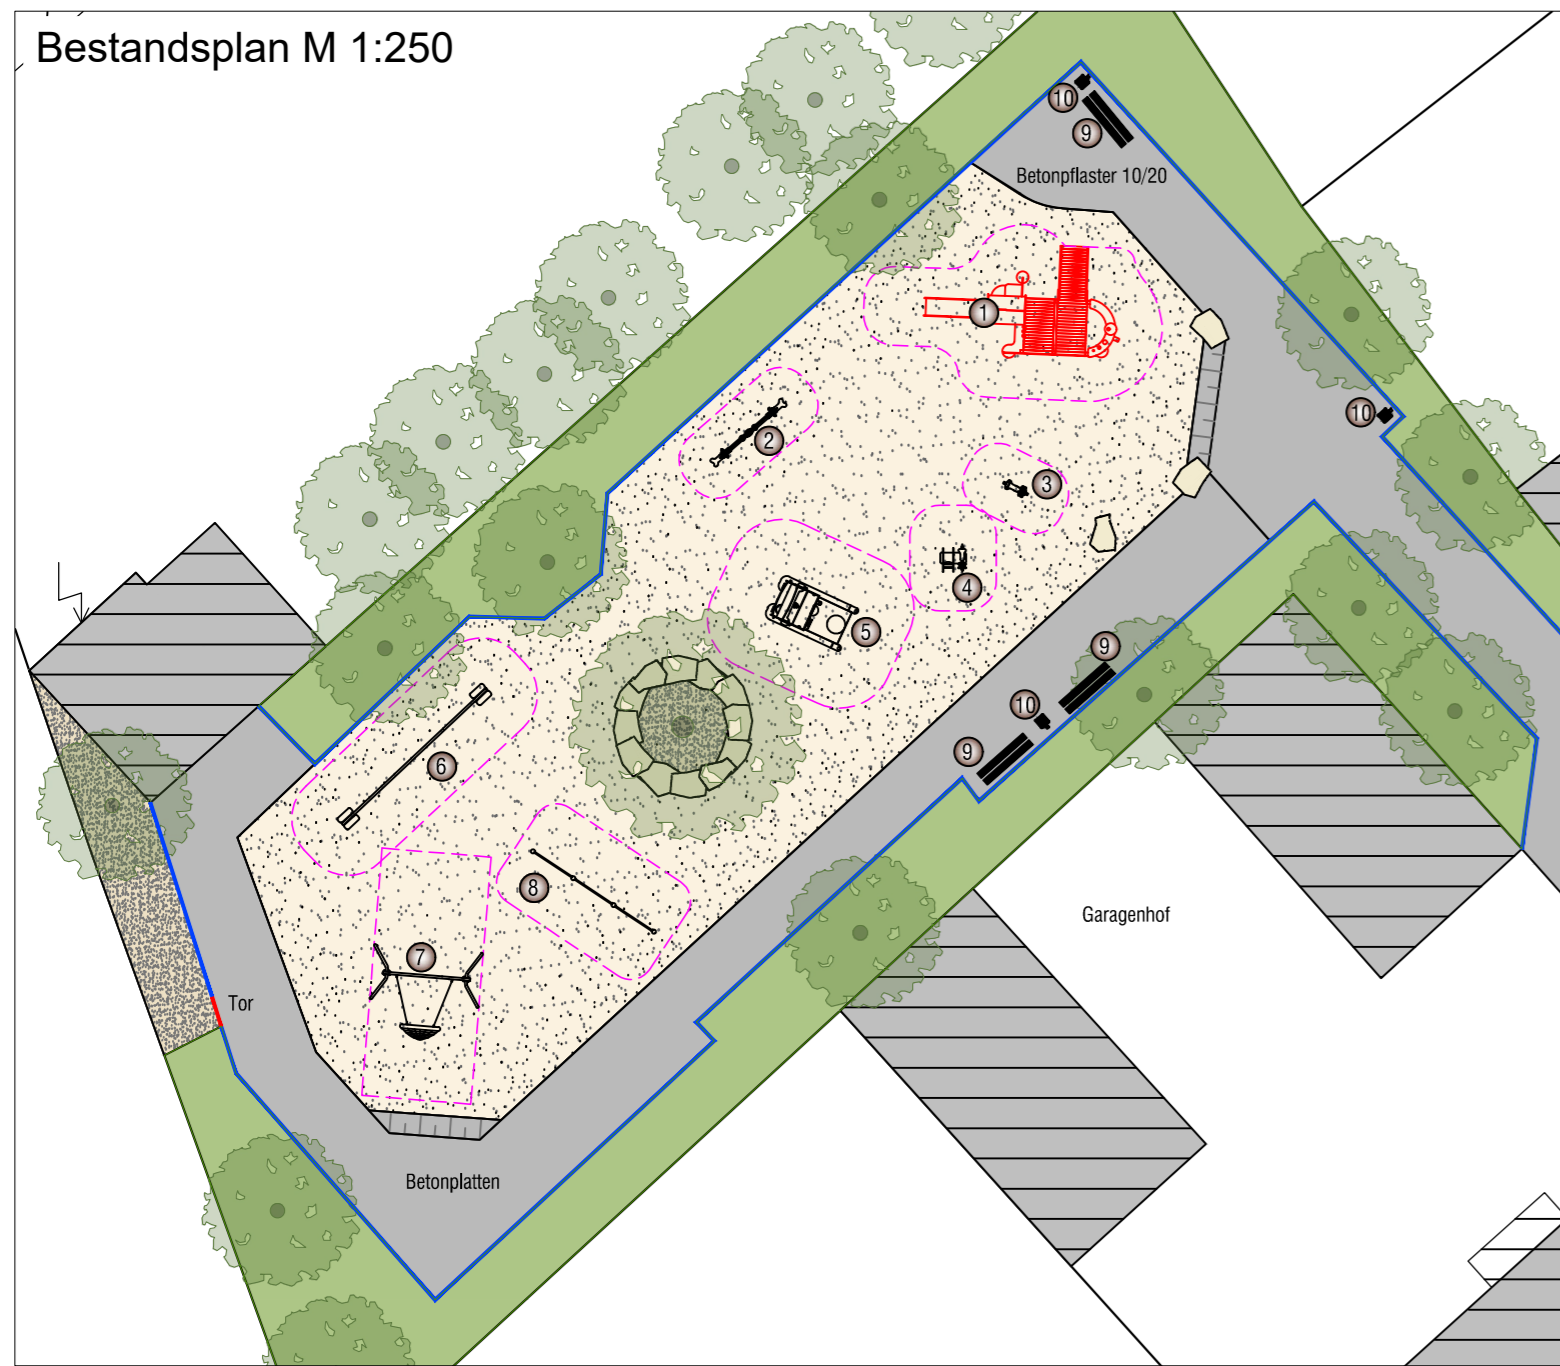

10 Spielkombi "Blumenhäuschen 1"
Fa. Spiel-Bau

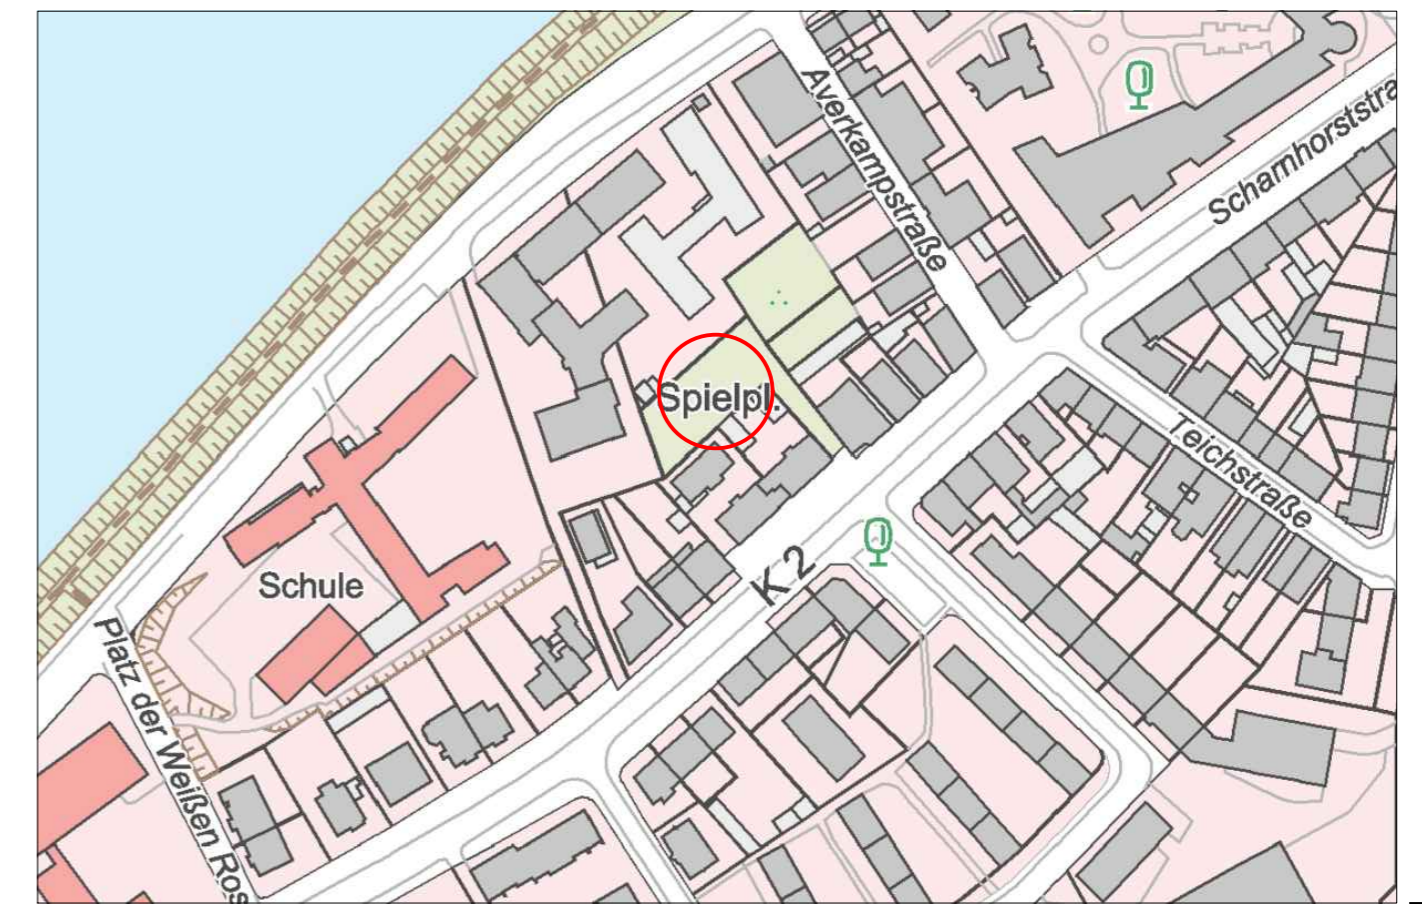


Legende

Bestand

- 1 Abenteuerhaus, **abgängig**
Fa. Kompan
- 2 Wippe "Spaßvogel"
- 3 Federgerät "Motorrad"
- 4 Federgerät "Nuckelpinne"
- 5 Spielauto "Brummi"
Fa. Kompan
- 6 Balancierseil
Fa. Kaiser & Kühne
- 7 Korbschaukel
Fa. Kaiser & Kühne
- 8 Dreifachreck
Fa. Döhning
- 9 Bank
- 10 Abfallbehälter, **alt**



Planung 2024

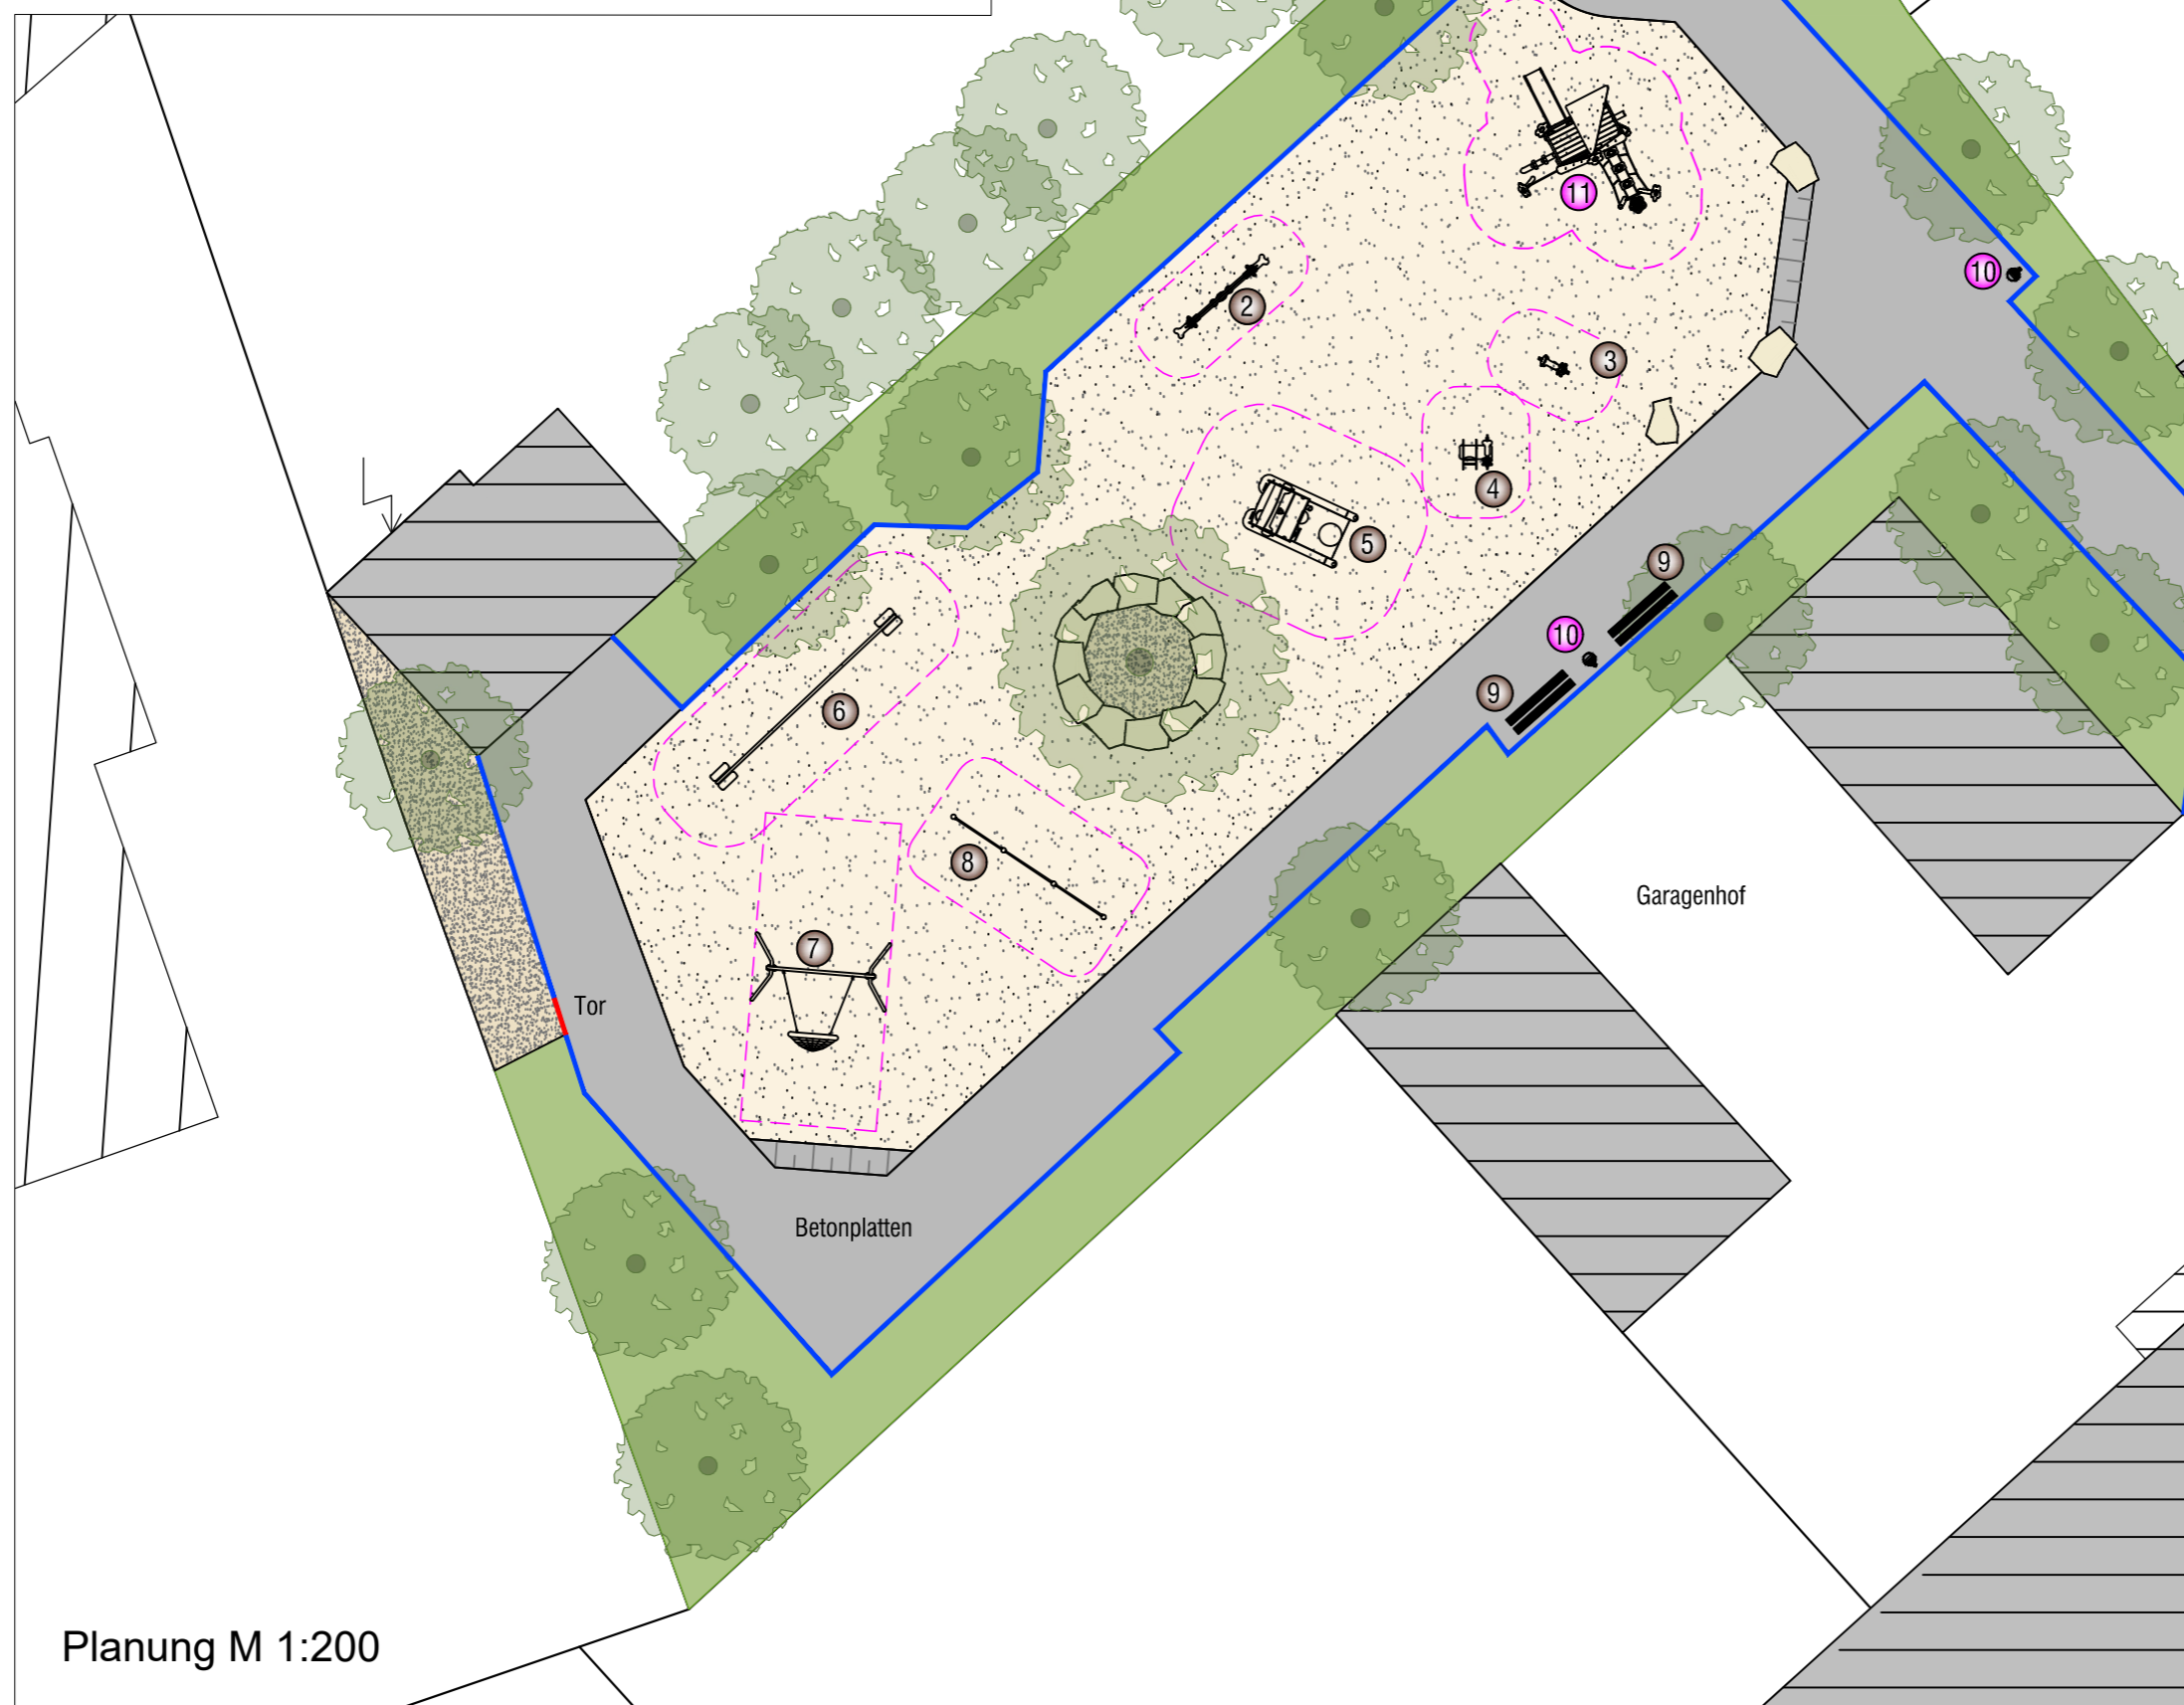- 10 Abfallbehälter
- 11 Spielkombi "Blumenhäuschen 1"
Fa. Spiel-Bau



Planung M 1:200

Anlage zur Vorlage V/0608/2024

Plan Nr.: K 132/4		SP Nr. 22101	
		Datum: 01.10.2024	
Amtsleitung:	Bearbeitet:	Amt für Grünflächen, Umwelt und Nachhaltigkeit Spielplatz Scharnhorststraße Sanierung 2024	
gez. P. Driesch	gez. E. Sadler		
Abteilungsleitung:	Gezeichnet:		
gez. B. Schumann	E. Sadler		
Fachstellenleitung:	 Maßstab: 1:200		
gez. J. Hoffmann			
Geändert:			
Index	Inhalt	Datum	Bearbeiter