
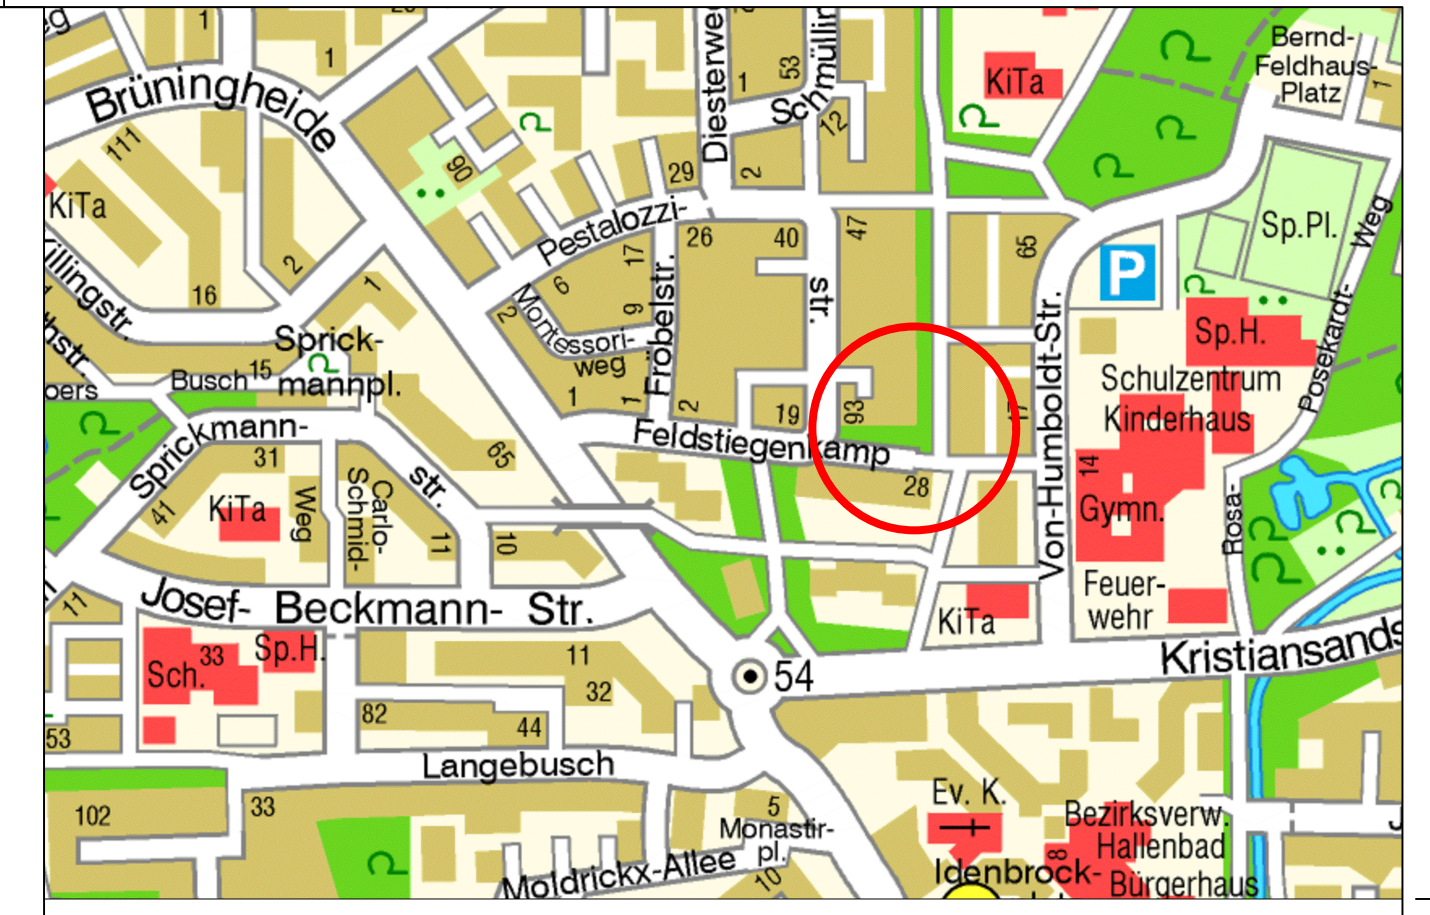
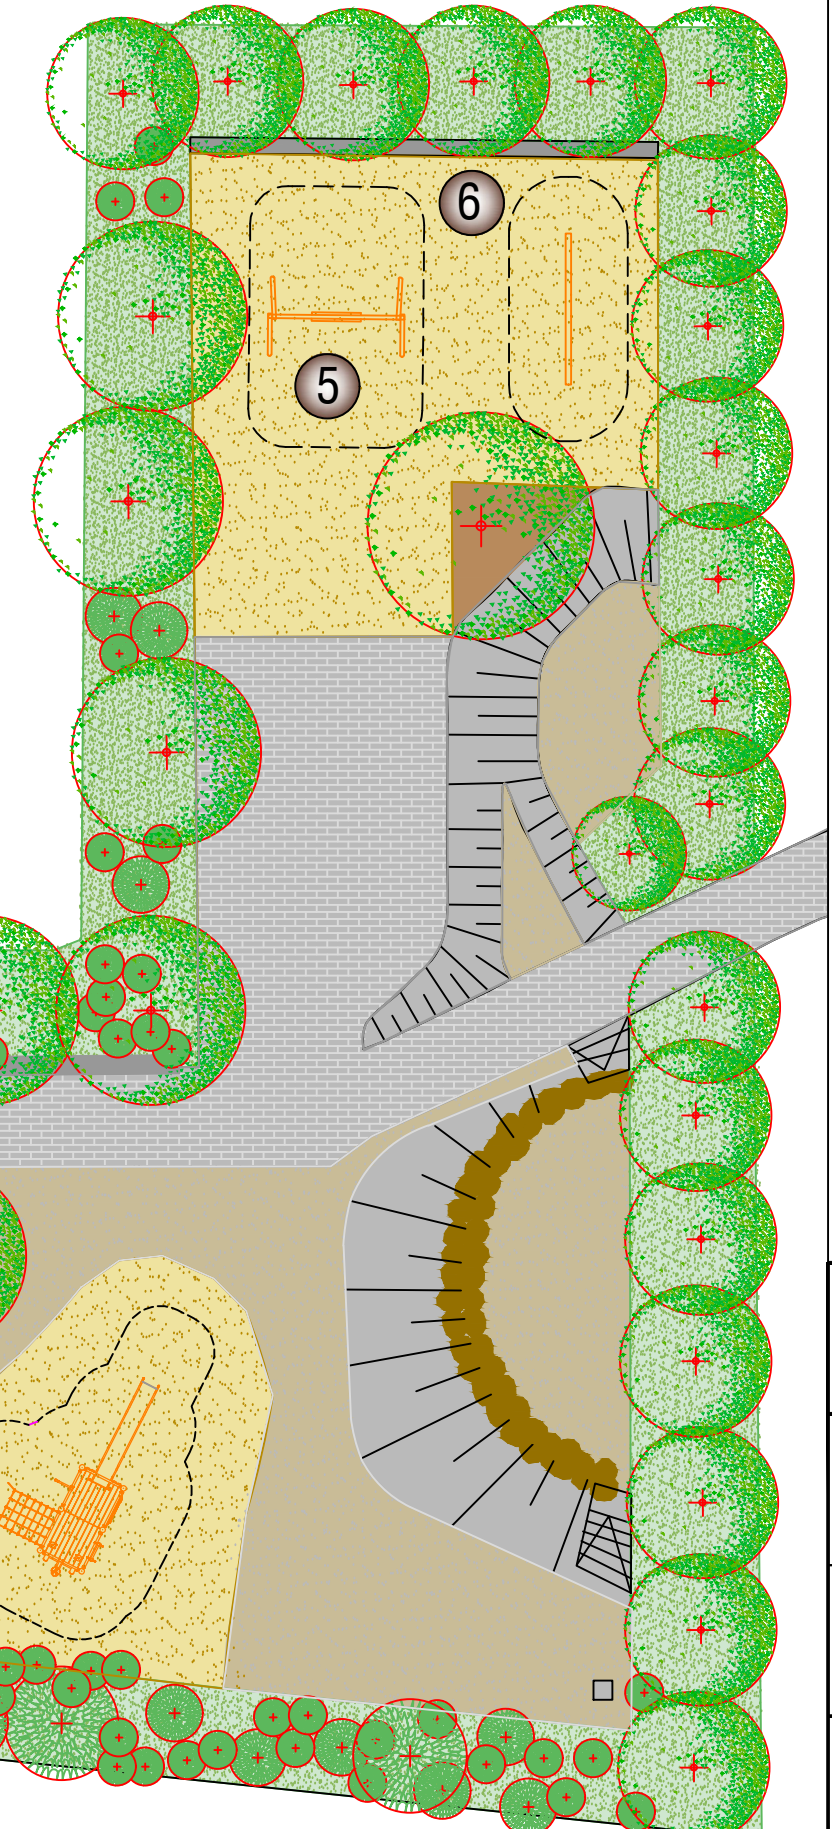
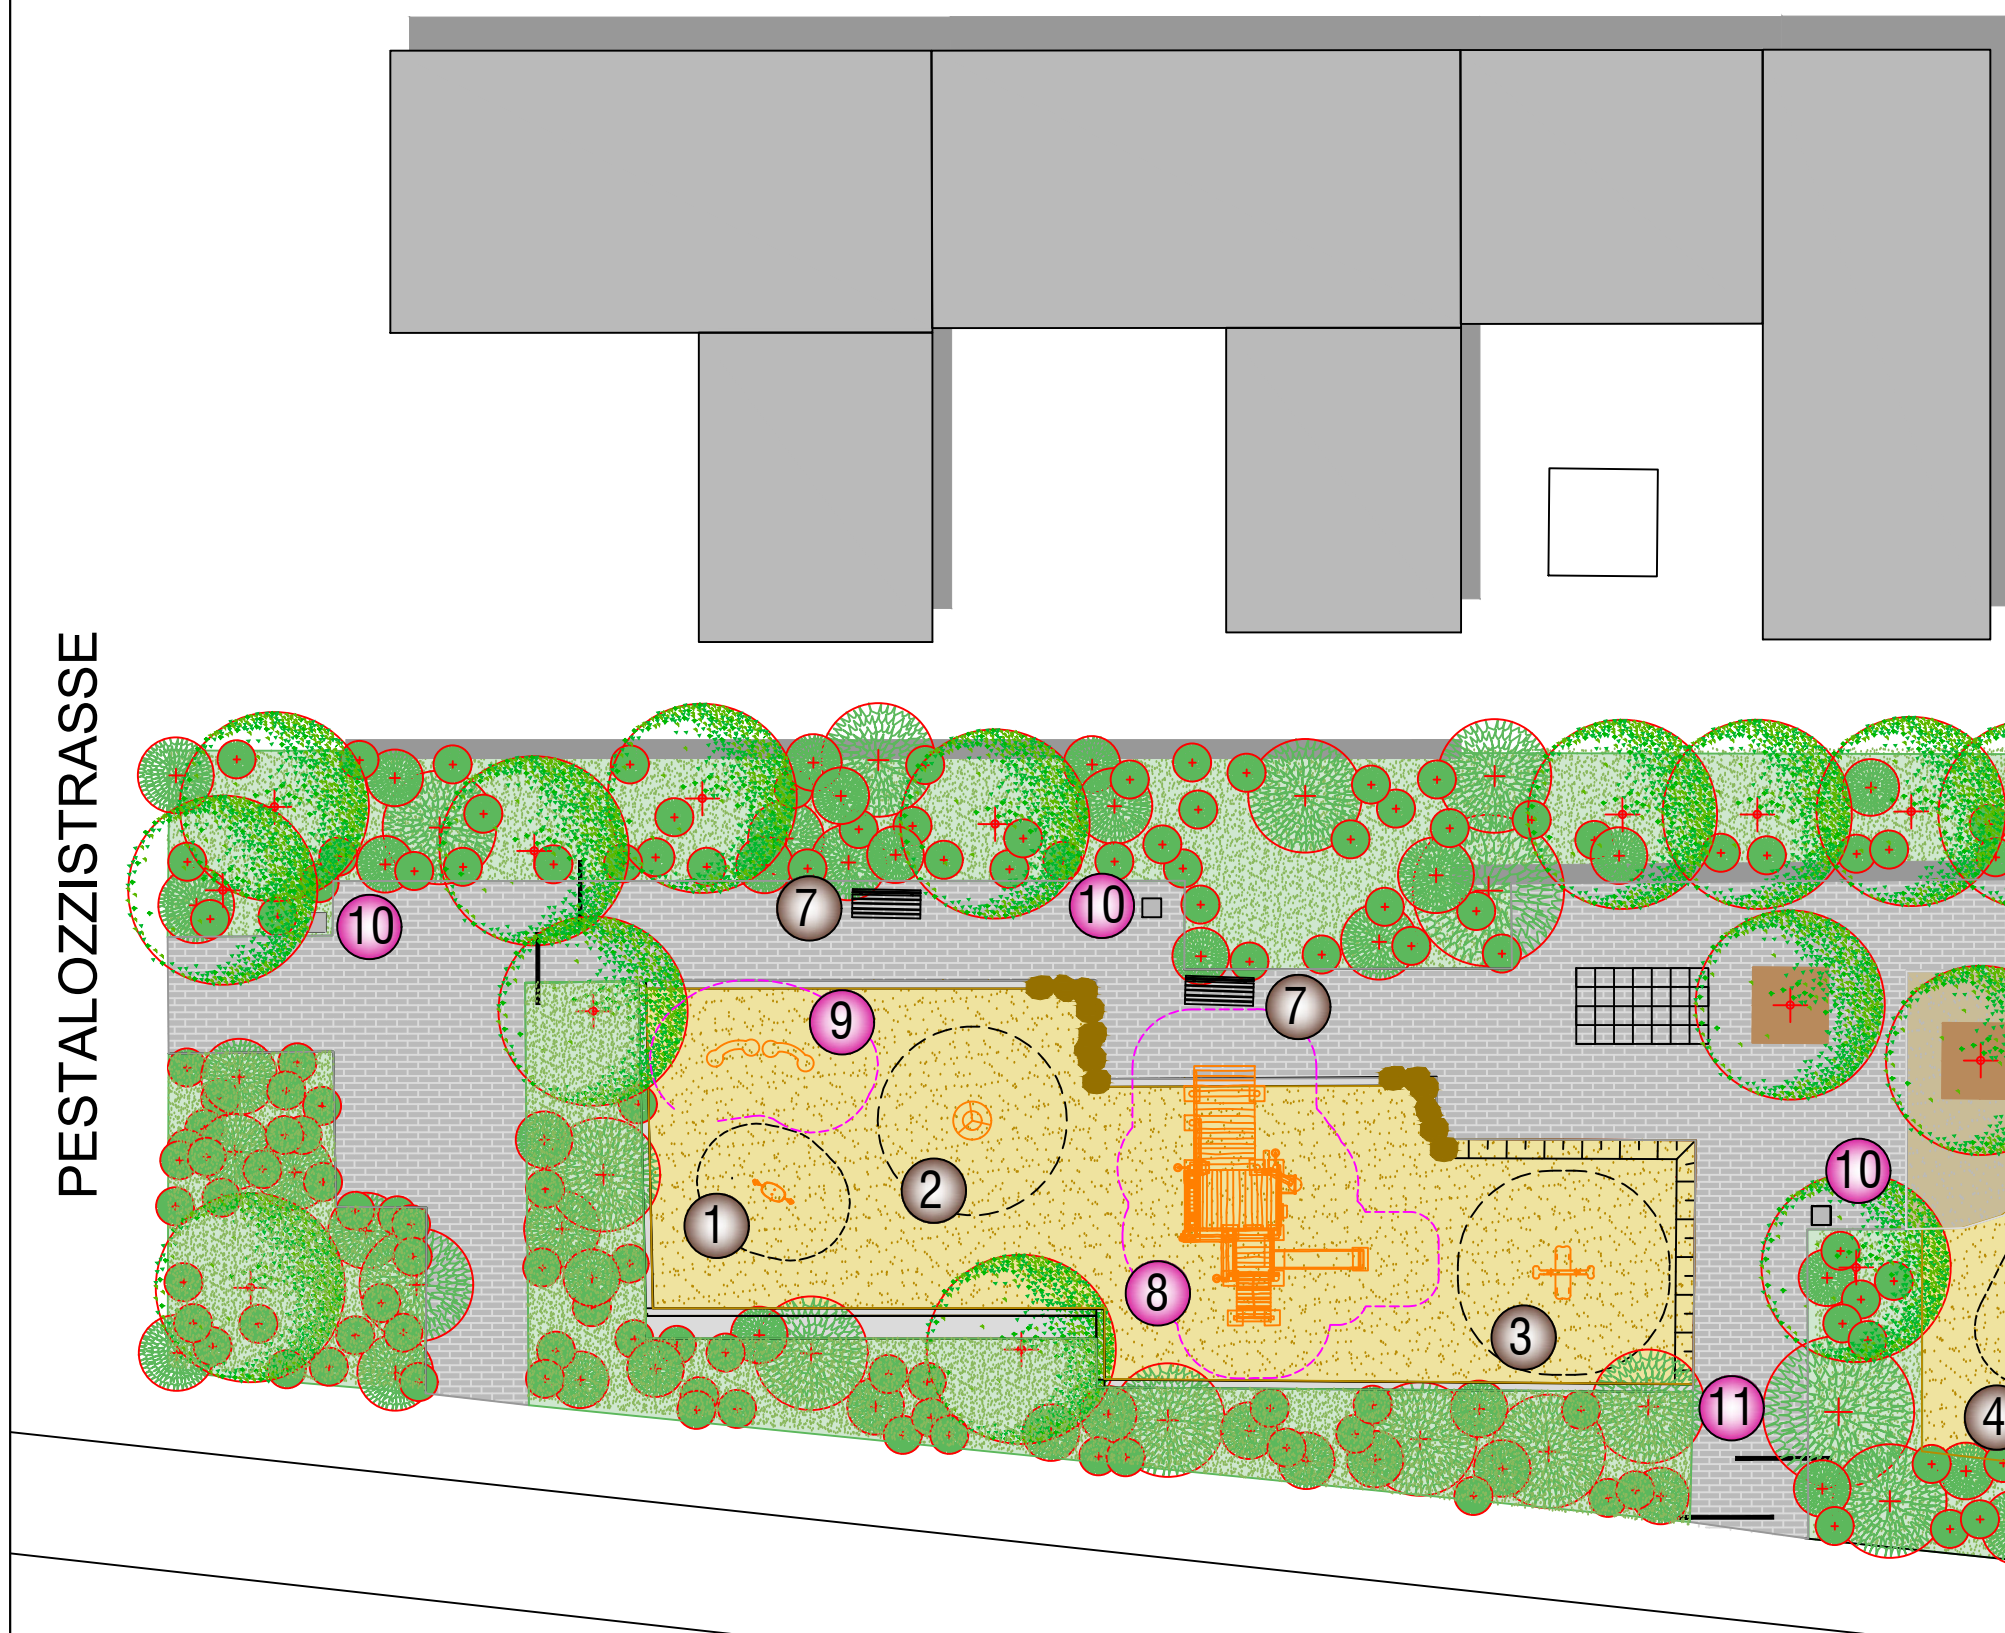
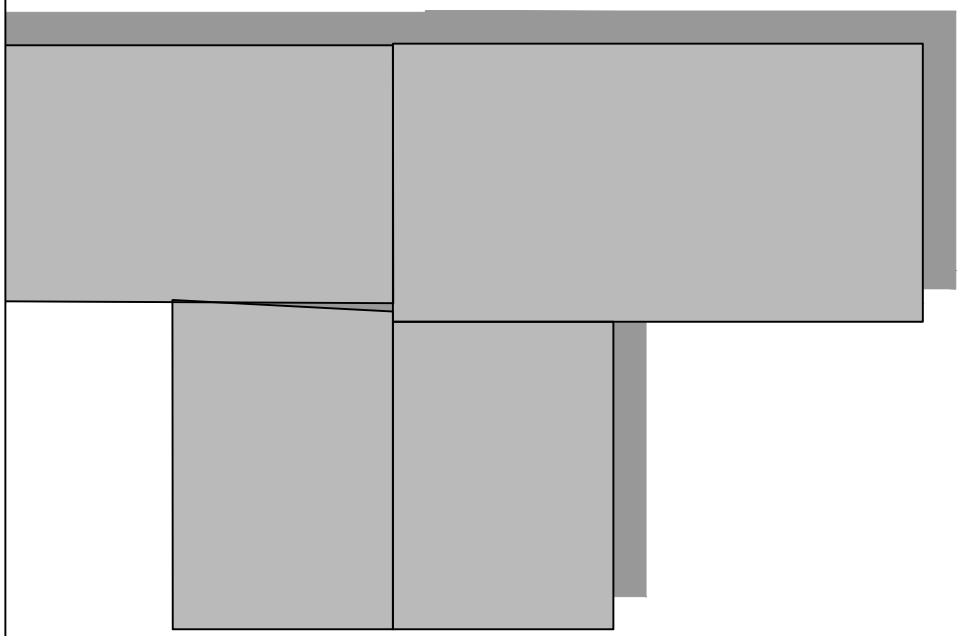


# Bestandsplan ohne Maßstab

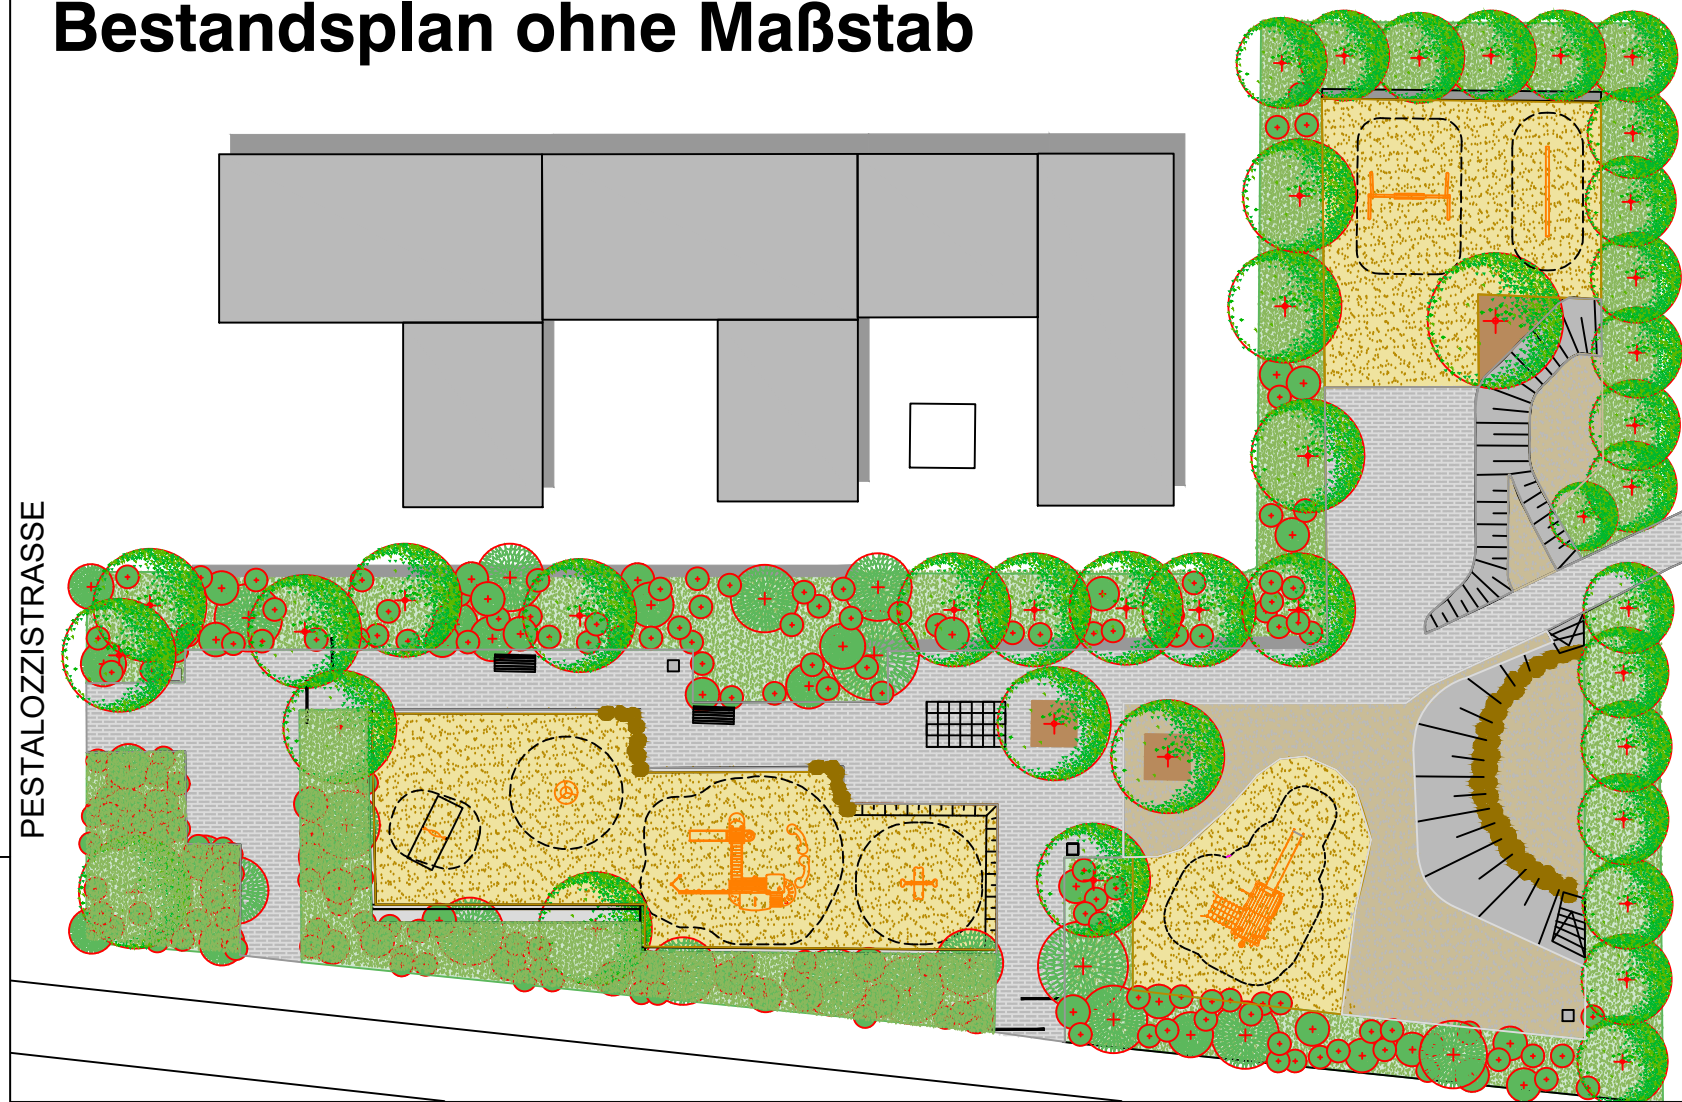



## Legende

- 1 Kleinkindschaukel  
Fa. Kompan
- 2 Karussell Drehstern
- 3 Wippe Kuckuck  
Fa. Kompan
- 4 Sandwerk Sundern  
Fa. FHS
- 5 Doppelschaukel
- 6 Balancierbalken
- 7 Bank

## Neu 2025

- 8 Sandbaustelle „Vögedingplatz“  
Fa. Ziegler
- 9 2 Sandspieltische  
bauseits, versetzt
- 10 Abfalleimer austauschen
- 11 Wegesperre verbreitern

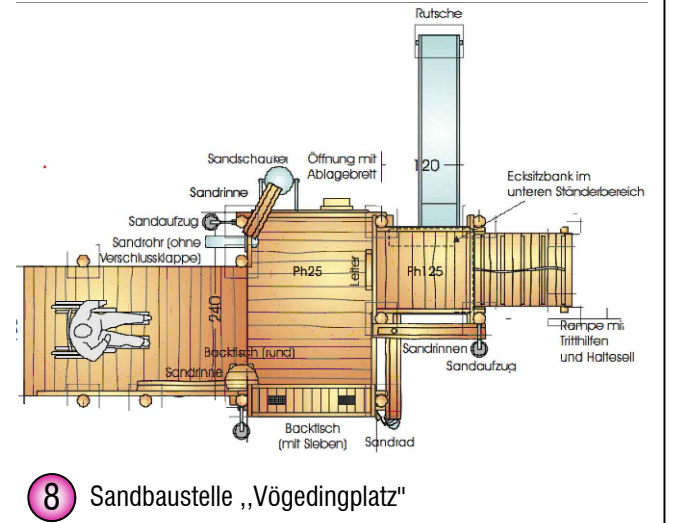

Projektnummer: Plan Nr.: K 71/8		Datum: 29.09.2025	
Amtsleitung: gez. Driesch		Bearbeitet: gez. Karstens	
Abteilungsleitung: gez. Schumann		Gezeichnet: Eilert/Karstens	
Fachstellenleitung: gez. J. Hoffmann		 Maßstab: 1:200	
Geändert:			
Index	Inhalt	Datum	Bearbeiter
...	...	...	...



**STADT MÜNSTER**

Amt für Grünflächen,  
Umwelt und Nachhaltigkeit

## SP Feldstiegenkamp

Sanierung 2025