


PLANSTÄNDE:

Planstand / Index	Bearbeiter	Datum	Änderungen
a	sh	27.11.2025	Bodenbeläge

Alle Maße sind am Bau zu prüfen!
 Maßstimmigkeiten sind sofort mit dem Architekten zu klären. Für Maßfehler haftet allein der Auftragnehmer. Maßbezüge gelten vor Einzelmaßen.
 Bei der Bauausführung sind die Planungen der Sonderfachleute zu beachten. Firmendetails und -ausführungszeichnungen gelten nur mit dem Freigabevermerk des Architekten.
 Widersprüchliche Angaben in den Architektenplänen und den Ausführungsplänen der Fachplaner sind unverzüglich und vor Ausführung schriftlich anzukündigen.
 Alle Höhenangaben sind auf OKKF bezogen, sofern nicht anders vermerkt.
 Sämtliche Zeichnungen basieren auf den uns übergebenen Bestandsplänen. Abweichungen zur tatsächlichen Bausubstanz bleiben vorbehalten.
 Grundlage der Zeichnungen sind analoge Bestandszeichnungen.
 Ein Gebäudeaufmaß liegt nicht vor. Sämtliche Maßangaben daher unter Vorbehalt!


Änderungen durch BIC in pink

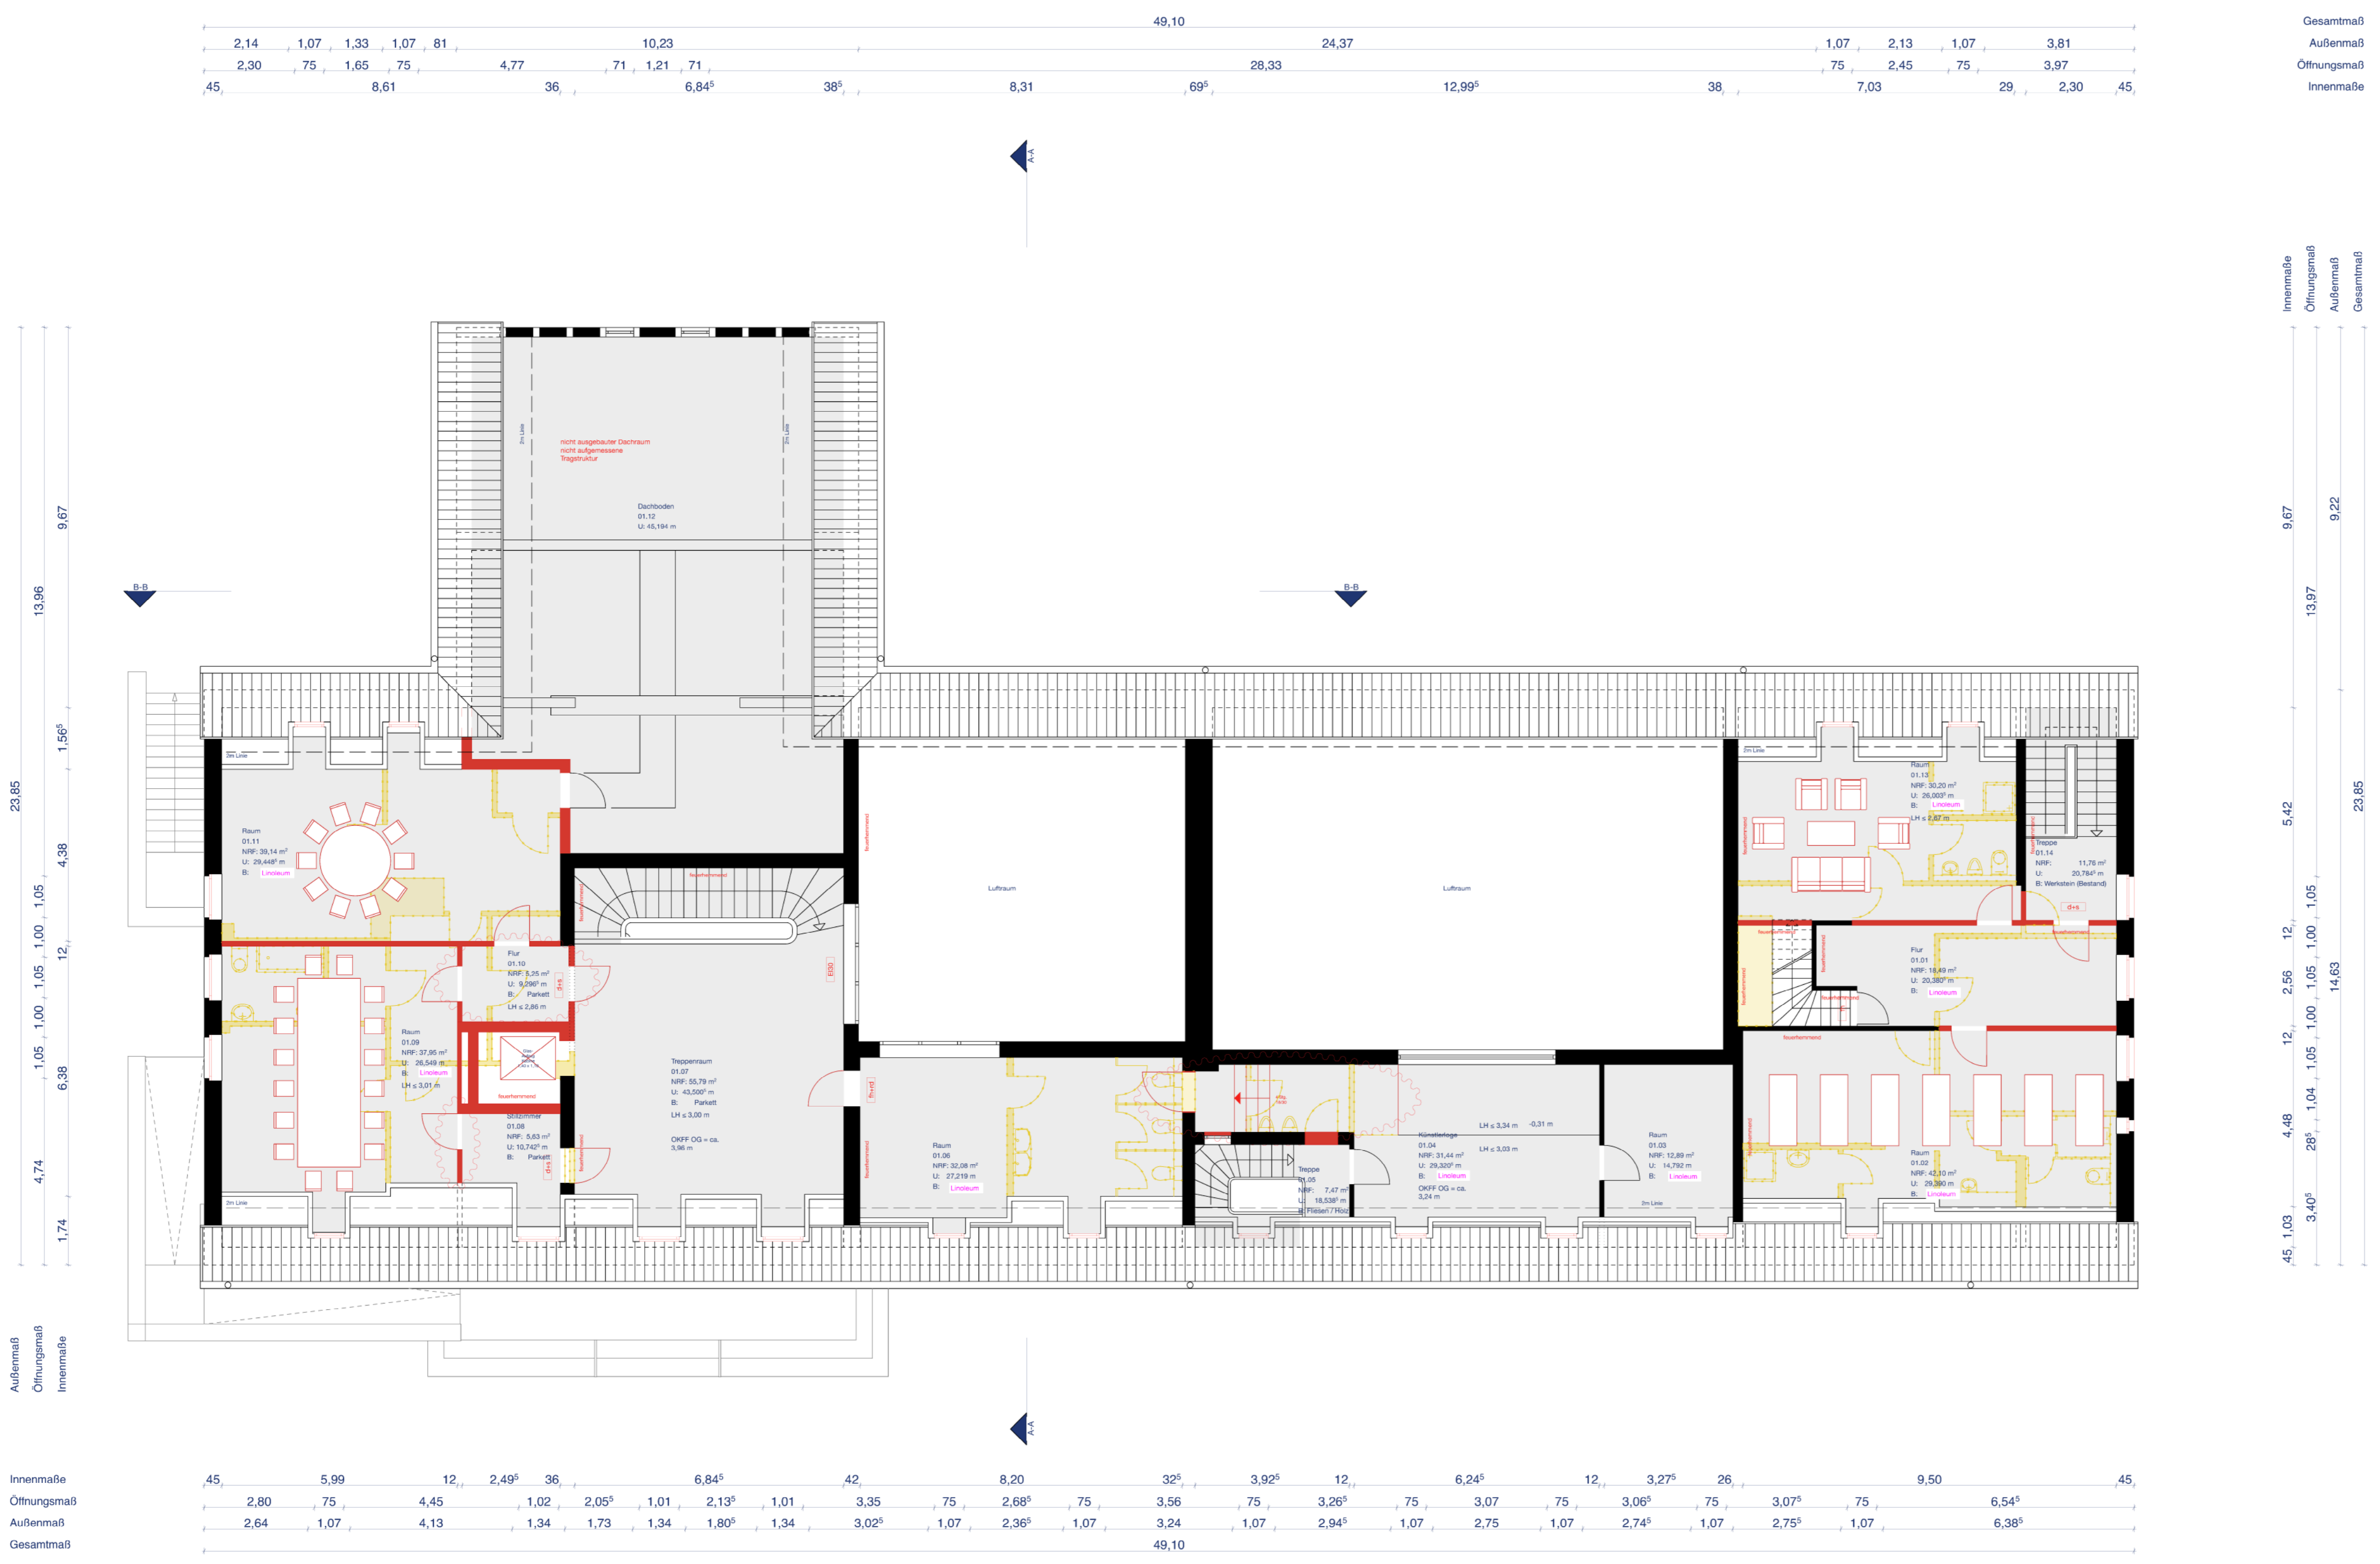

Gesamtmaß
 Außenmaß
 Öffnungsmaß
 Innenmaß

Innenmaß
 Öffnungsmaß
 Außenmaß
 Gesamtmaß


Projektkurztitle:	Plannummer:	Index:
YO Casino	E 301	a
Zeichnung:	Datum:	
Grundriss	10.11.2025	
1. Obergeschoss	Planstatus:	
	Vorabzug	
	Planungsstand:	
	Entwurfsplanung	
	Maßstab:	
	1:100	
	gezeichnet:	
	sh	
Projekt:	Sanierung und Umbau des Gebäude 30 im York-Quartier, Münster	
48149 Münster		
Bauherr:	NRW URBAN Kommunale Entwicklung GmbH im Treuhandauftrag der Stadt Münster	
Rechenstraße 3 44379 Dortmund		
	Unterschrift Bauherr	
Architekt:	PBA Peter Bastian Architekten	
Hafenweg 24 48155 Münster	Tel: 0251 60 92 27-10 Fax: 0251 60 92 27-11	
	Unterschrift Architekt	
Planfreigabe:	Freigabedatum:	

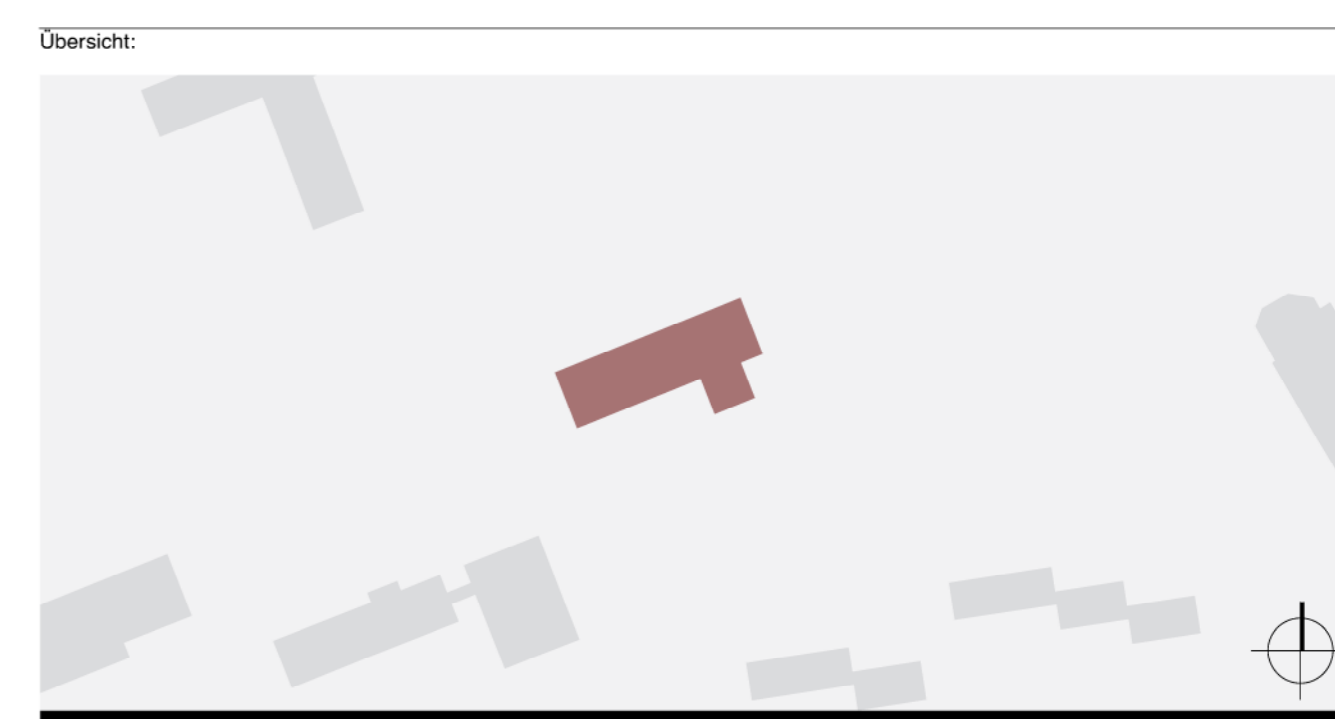


PLANSTÄNDE:

Planstand / Index	Bearbeiter	Datum	Änderungen

Alle Maße sind am Bau zu prüfen!
 Maßstimmigkeiten sind sofort mit dem Architekten zu klären. Für Maßfehler haftet allein der Auftragnehmer. Maßbezüge gelten vor Einzelmaßen.
 Bei der Bauausführung sind die Planungen der Sonderfachleute zu beachten. Firmendetails und -ausführungszeichnungen gelten nur mit dem Freigabevermerk des Architekten.
 Widersprüchliche Angaben in den Architektenplänen und den Ausführungsplänen der Fachplaner sind unverzüglich und vor Ausführung schriftlich anzukündigen.
 Alle Höhenangaben sind auf OKKF bezogen, sofern nicht anders vermerkt.
 Sämtliche Zeichnungen basieren auf den uns übergebenen Bestandsplänen. Abweichungen zur tatsächlichen Bausubstanz bleiben vorbehalten.
 Grundlage der Zeichnungen sind analoge Bestandszeichnungen.
 Ein Gebäudeaufmaß liegt nicht vor. Sämtliche Maßangaben daher unter Vorbehalt!

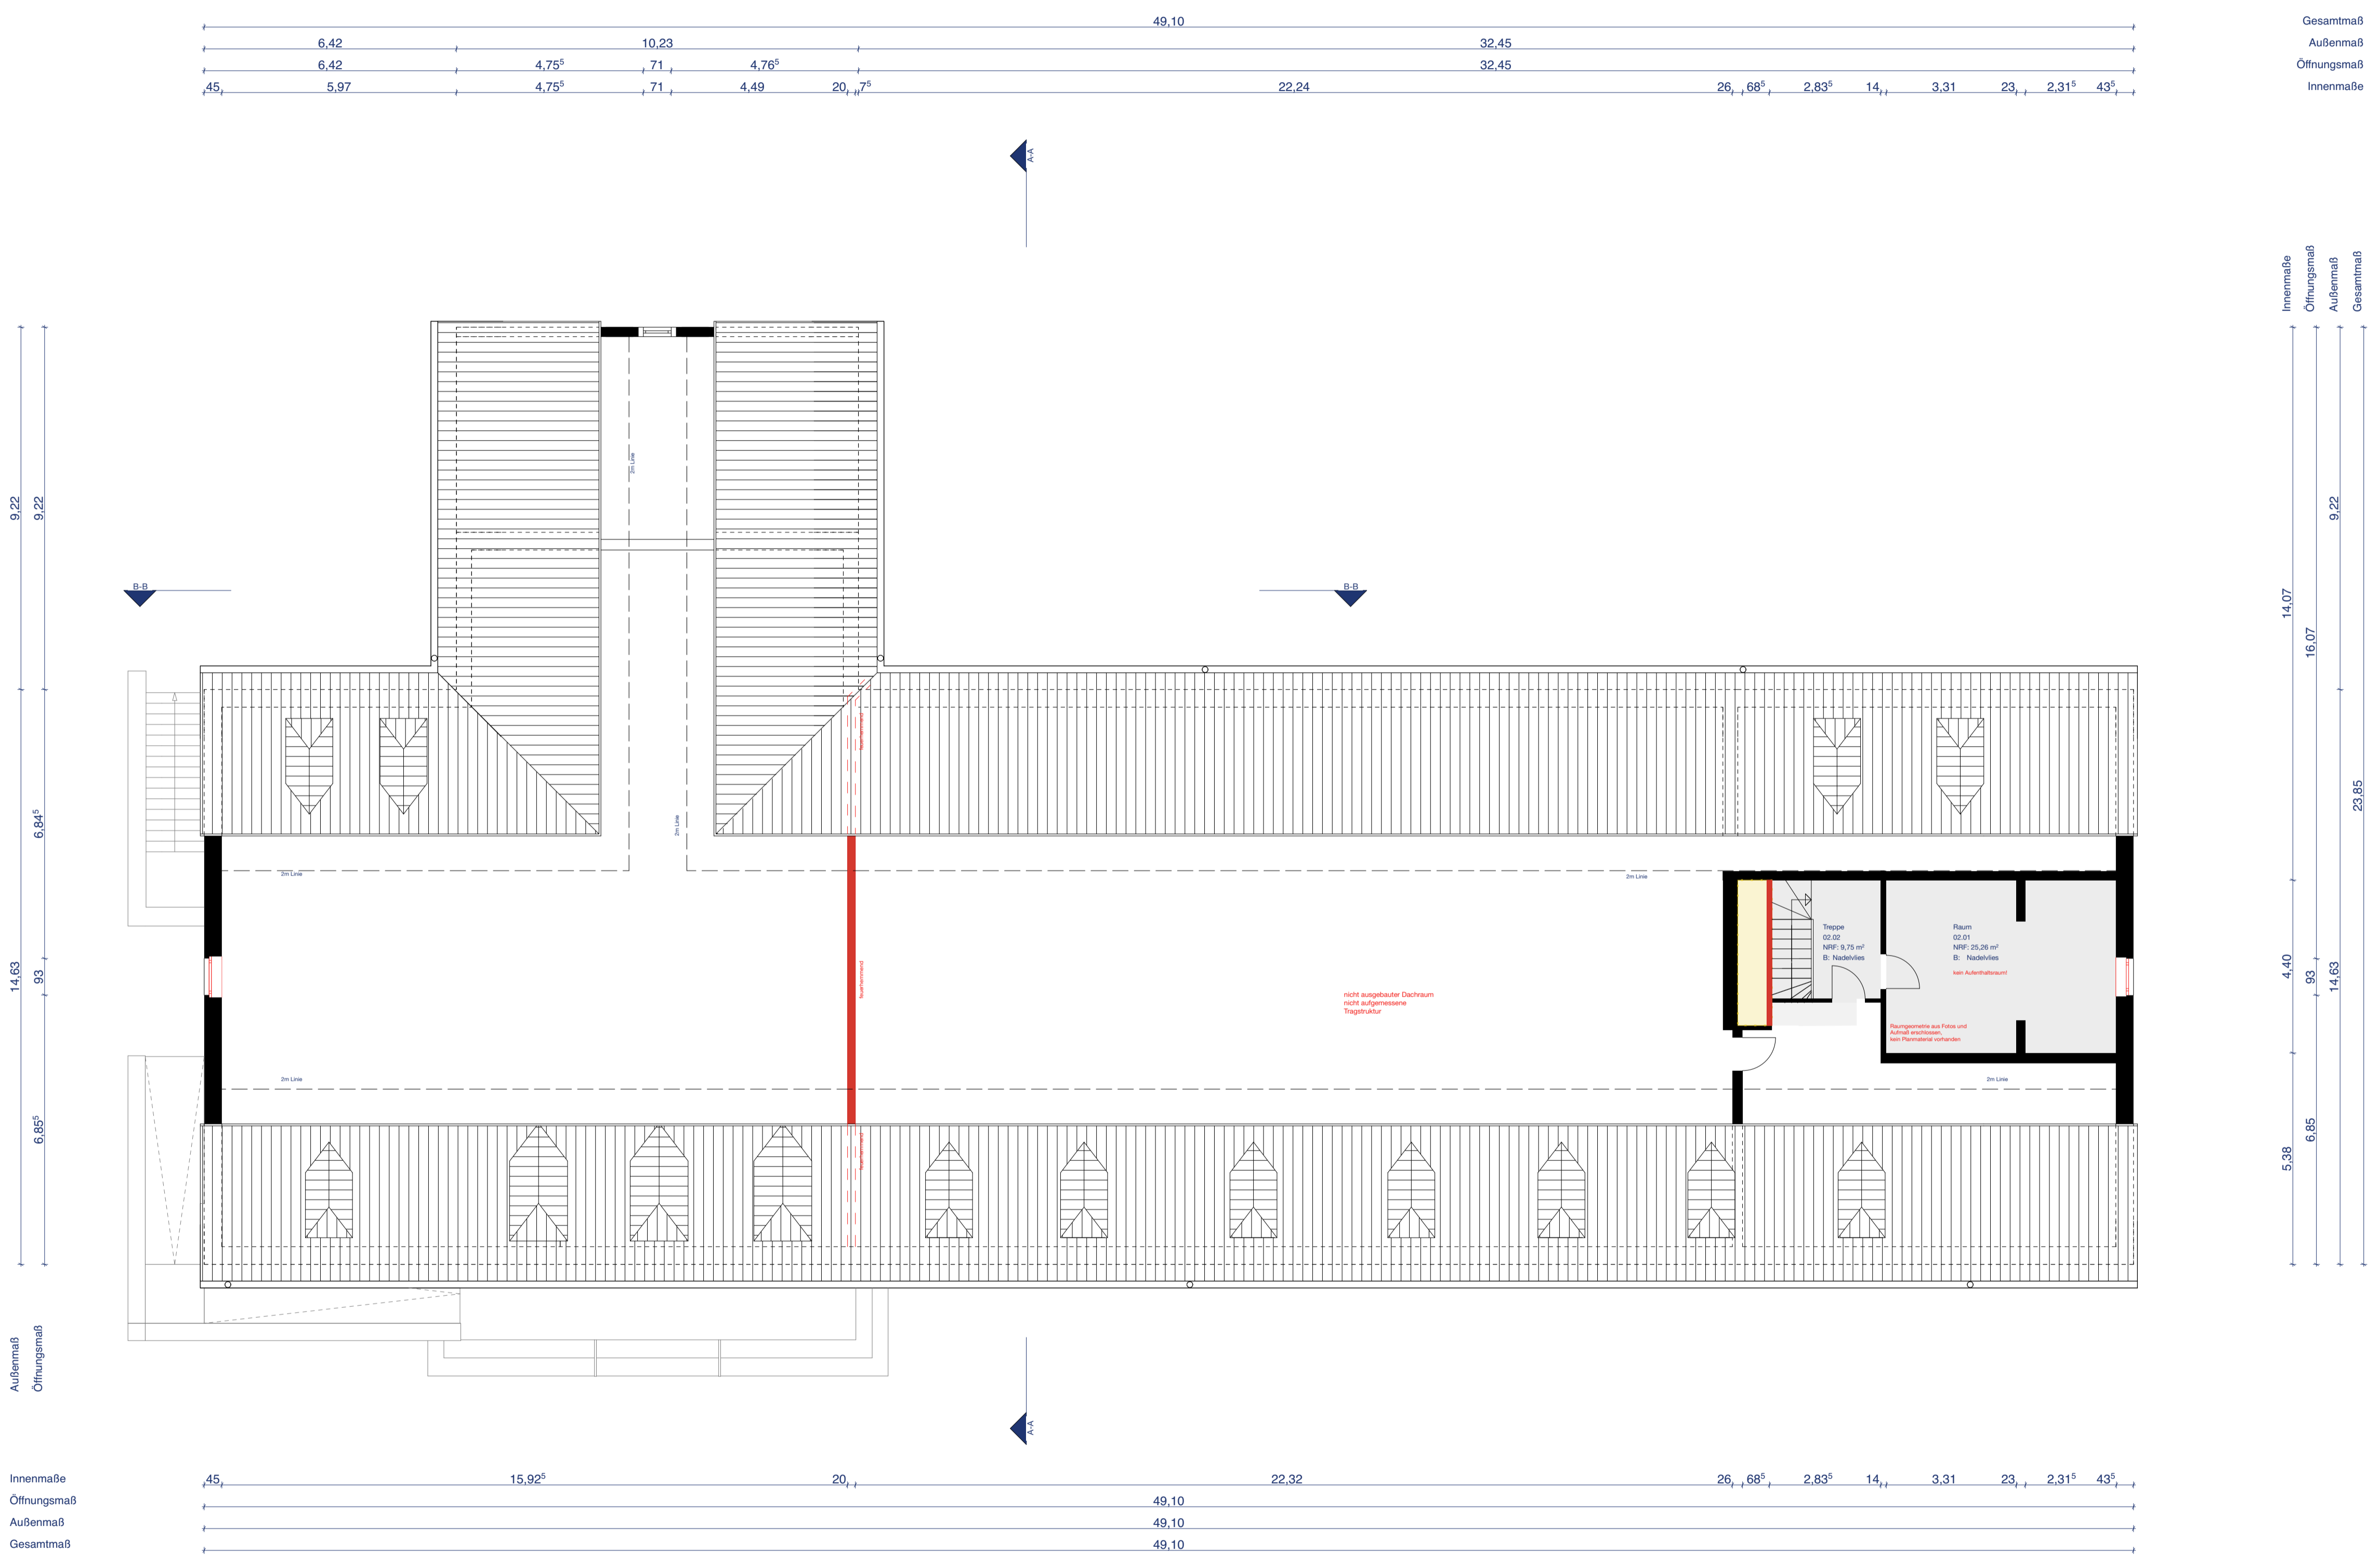

Projektkurztitel:	Plannummer:	Index:
YO Casino	E 302	-
Zeichnung:	Datum:	10.11.2025
Grundriss	Planstatus:	Vorabzug
Spitzboden	Planungsstand:	Entwurfsplanung
	Maßstab:	1:100
	gezeichnet:	sh
Projekt:	Sanierung und Umbau des Gebäude 30 im York-Quartier, Münster	
	48149 Münster	
Bauherr:	NRW URBAN Kommunale Entwicklung GmbH im Treuhandauftrag der Stadt Münster	
	Reckenstraße 3 44379 Dortmund	
	Unterschrift Bauherr	
Architekt:	PBA Peter Bastian Architekten	
	Hafenweg 24 48155 Münster Tel: 0251 60 92 27-10 Fax: 0251 60 92 27-11	
	Unterschrift Architekt	
Planfreigabe:	Freigabedatum:	

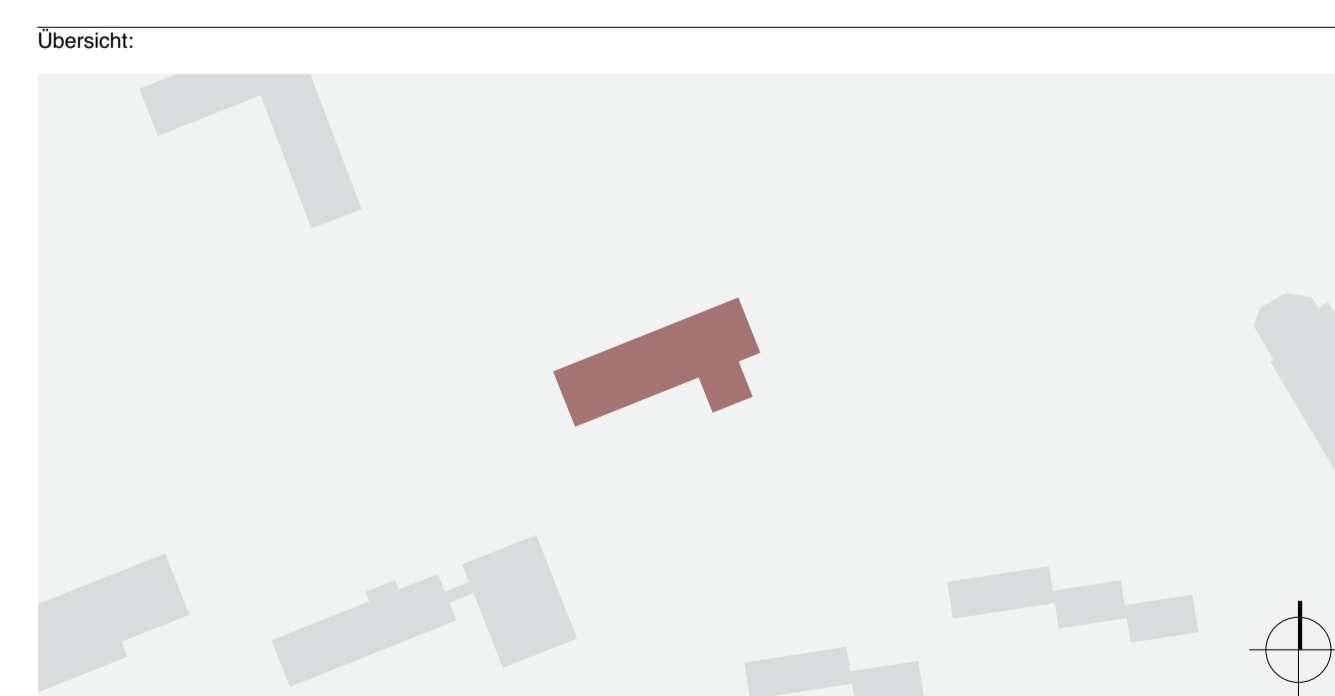

PLANSTÄNDE:

Planstand / Index	Bearbeiter	Datum	Änderungen

Alle Maße sind am Bau zu prüfen!
 Maßstimmigkeiten sind sofort mit dem Architekten zu klären. Für Maßfehler haftet allein der Auftragnehmer. Maßbezüge gelten vor Einzelmaßen.
 Bei der Bauausführung sind die Planungen der Sonderfachleute zu beachten. Firmendetails und -ausführungszeichnungen gelten nur mit dem Freigabevermerk des Architekten.
 Widersprüchliche Angaben in den Architektenplänen und den Ausführungsplänen der Fachplaner sind unverzüglich und vor Ausführung schriftlich anzukündigen.
 Alle Höhenangaben sind auf OKFF bezogen, sofern nicht anders vermerkt.
 Sämtliche Zeichnungen basieren auf den uns übergebenen Bestandsplänen, sowie Vermesserdaten. Abweichungen zur tatsächlichen Bausubstanz bleiben vorbehalten.

OK First
ca. +12.19

OK Traufe
ca. +5.81

OK Traufe
ca. +4.28

OKFF
±0.00




Projektkurztitel: **YO Casino** Plannummer: **E 402** Index: **-**


Zeichnung: Datum: 19.11.2025
 Ansicht: Planstatus: Vorabzug
 Süd-Ost: Planungsstand: Entwurfsplanung
 Maßstab: 1:100
 gezeichnet: sh

Projekt: Sanierung und Umbau des Gebäude 30 im York-Quartier, Münster
 48149 Münster
 Bauherr: NRW URBAN Kommunale Entwicklung GmbH im Treuhandauftrag der Stadt Münster
 Reeserstraße 3
 44379 Dortmund
 Unterschrift Bauherr


Architekt: **PBA Peter Bastian Architekten**
 Hafenweg 24 48155 Münster Tel: 0251 60 92 27-10 Fax: 0251 60 92 27-11
 Unterschrift Architekt

Planfreigabe: Freigabedatum:

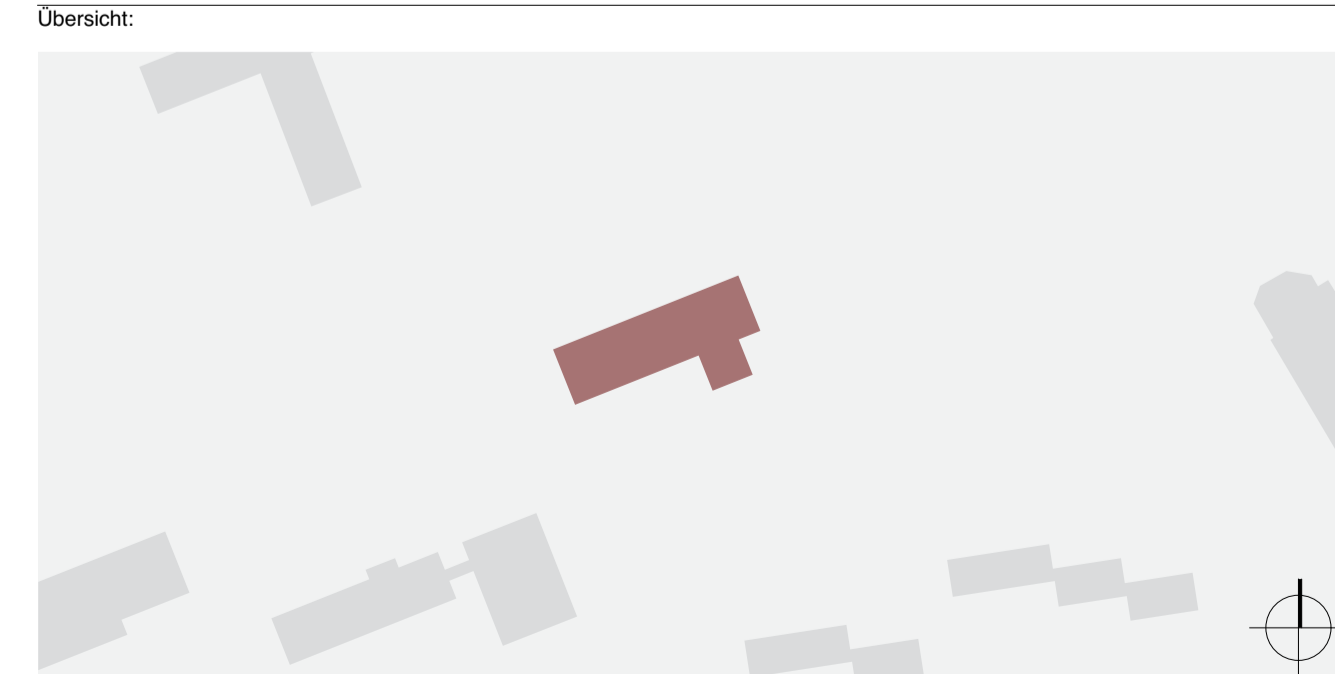

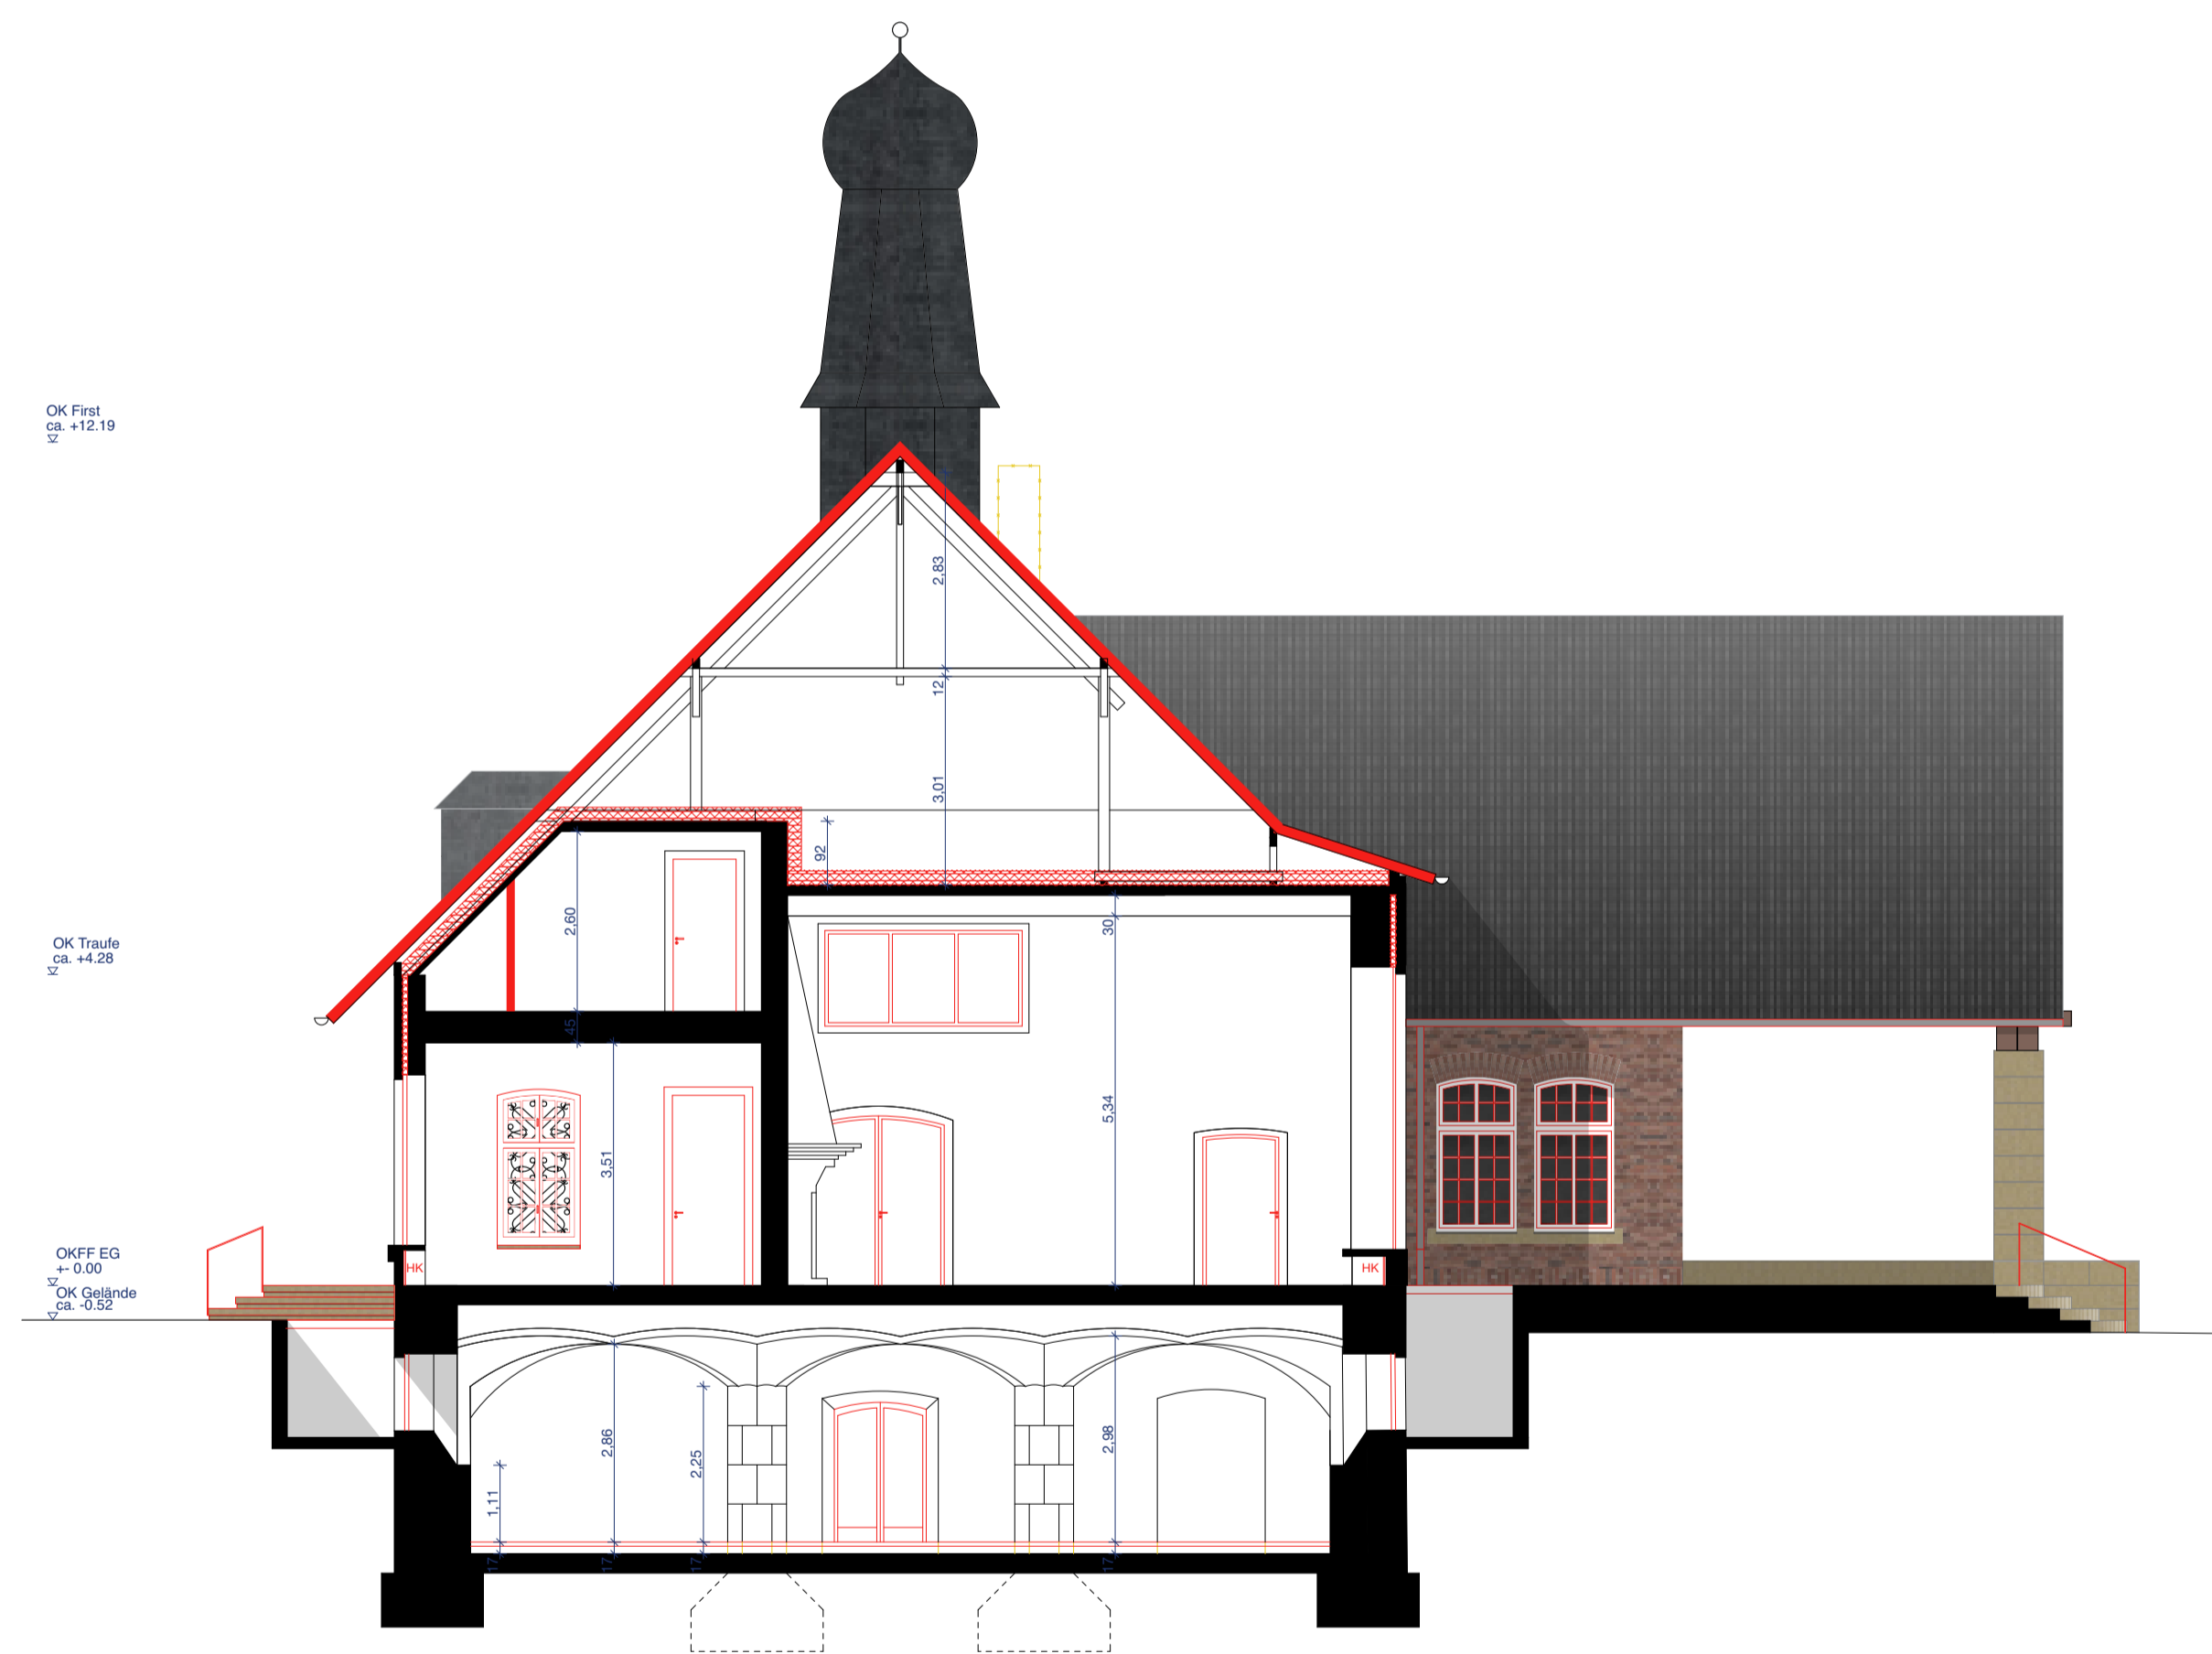

Schnitt A-A

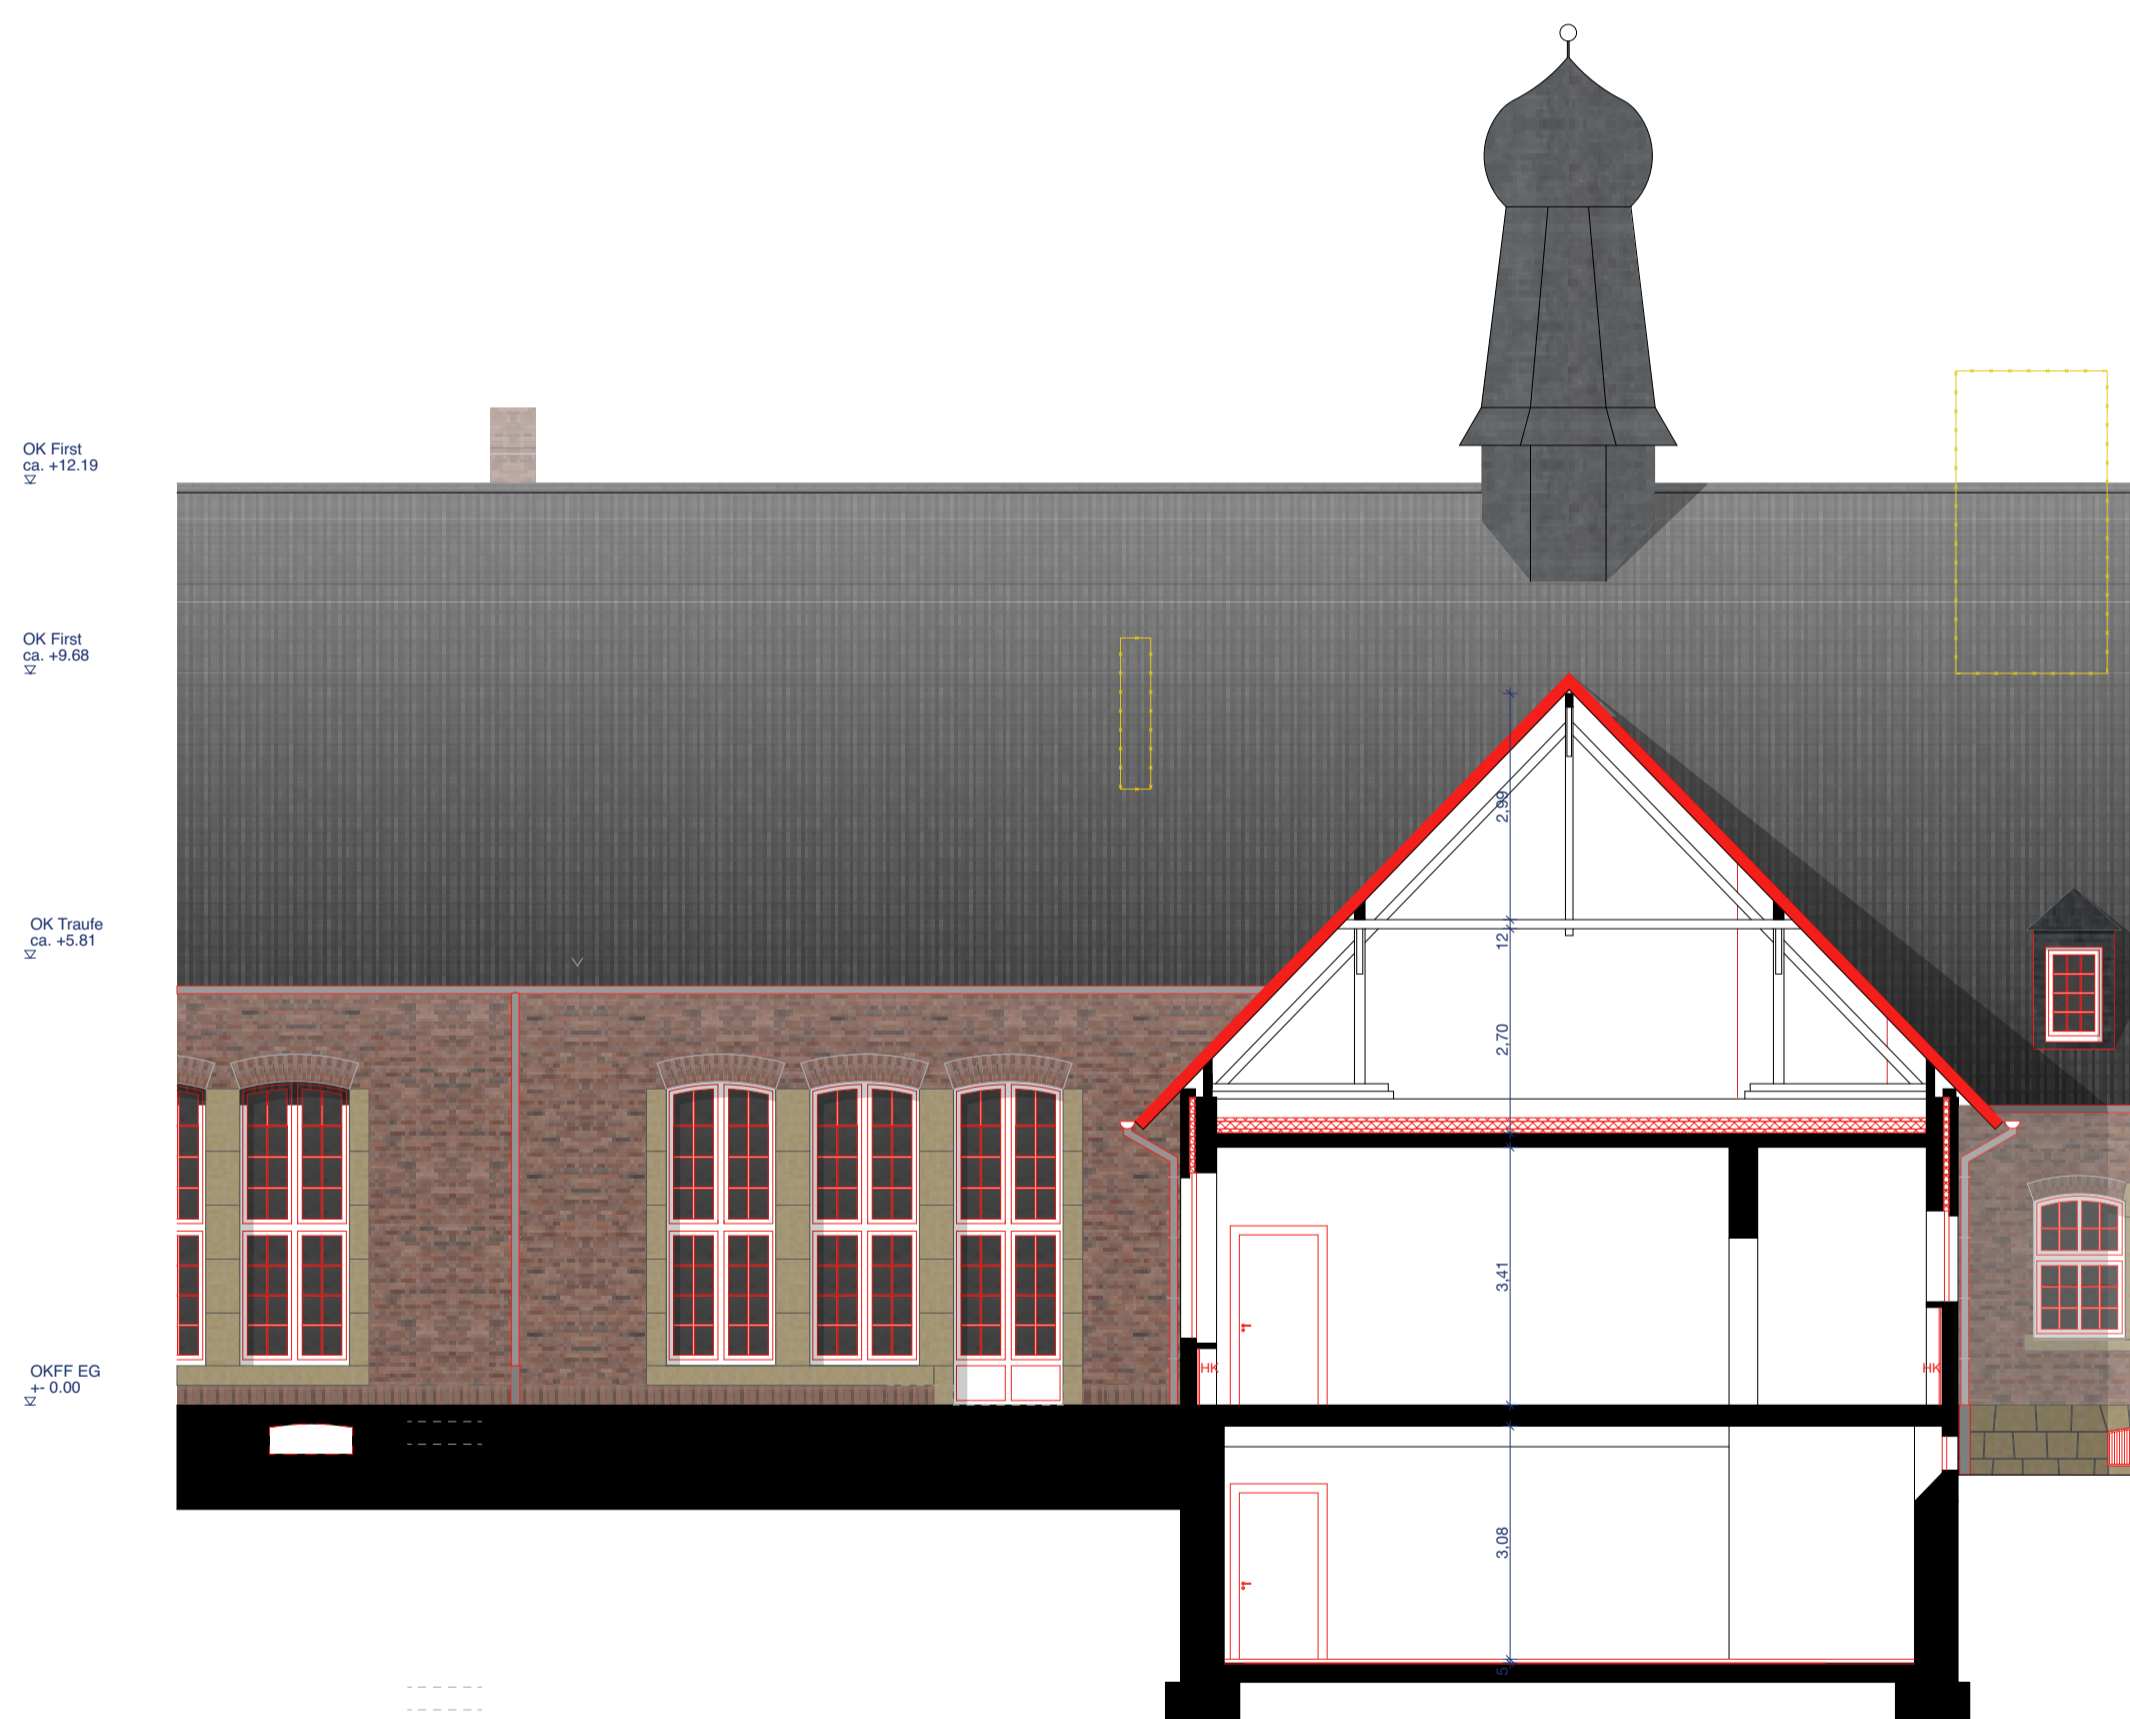

Schnitt B-B

PLANSTÄNDE:

Planstand / Index	Bearbeiter	Datum	Änderungen

Alle Maße sind am Bau zu prüfen!
 Maßunstimmigkeiten sind sofort mit dem Architekten zu klären. Für Maßfehler haftet allein der Auftragnehmer. Maßbezüge gelten vor Einzelmaßen.
 Bei der Bauausführung sind die Planungen der Sonderfachleute zu beachten. Firmendetails und -ausführungszeichnungen gelten nur mit dem Freigabevermerk des Architekten.
 Widersprüchliche Angaben in den Architektenplänen und den Ausführungsplänen der Fachplaner sind unverzüglich und vor Ausführung schriftlich anzukündigen.
 Alle Höhenangaben sind auf OKFF bezogen, sofern nicht anders vermerkt.
 Sämtliche Zeichnungen basieren auf den uns übergebenen Bestandsplänen. Abweichungen zur tatsächlichen Bausubstanz bleiben vorbehalten.
 Grundlage der Zeichnungen sind analoge Bestandszeichnungen.
 Ein Gebäudeaufmaß liegt nicht vor. Sämtliche Maßangaben daher unter Vorbehalt!

Projektkurztitel:	Plannummer:	Index:
YO Casino	E 500	-
Zeichnung:	Datum:	
Schnitt A-A	10.11.2025	
Schnitt B-B	Planstatus:	
	Vorabzug	
	Planungsstand:	
	Entwurfplanung	
	Maßstab:	
	1:100	
	gezeichnet:	
	sh	
Projekt:		
Sanierung und Umbau des Gebäude 30 im York-Quartier, Münster		
48149 Münster		
Bauherr:		
NRW URBAN Kommunale Entwicklung GmbH im Treuhandauftrag der Stadt Münster		
Reverstraße 3		
44379 Dortmund		
	Unterschrift Bauherr	
Architekt:		
PBA Peter Bastian Architekten		
Hafenweg 24 48155 Münster Tel: 0251 60 92 27-10 Fax: 0251 60 92 27-11		
	Unterschrift Architekt	
Planfreigabe:	Freigabedatum:	

