Anlage zur Vorlage V/0510/2019

Bestand (ohne Maßstab)

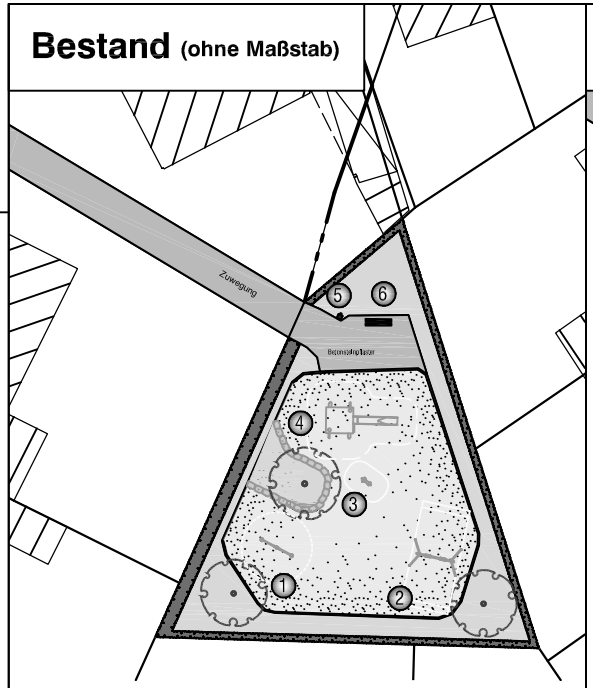

Spielgeräte Bestand:

1. Hiphopper, Fa.Proludic
2. Doppelscschaukel, Fa. FHS
3. Bobcat, Fa. Kompan
4. Sandwerk mit Rutsche, Fa. Richter , abgängig
5. Abfalleimer
6. Hockerbank

Sanierung 2019

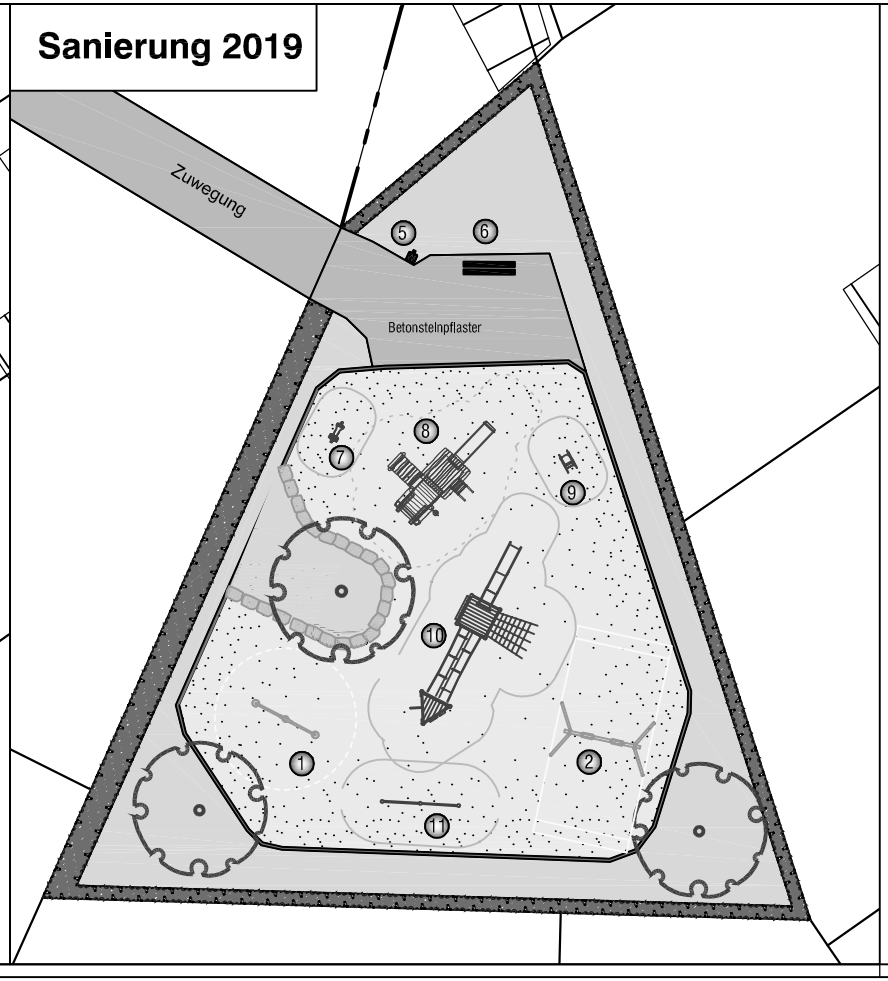

Spielgeräte Neu:

7. Motorrad, Bauhof
8. Sandbackhaus, Fa. Ziegler
9. Bobcat, versetz
10. Kletter-Rutschenturm, Fa. FHS
11. 2-fach Reck, Bauhof

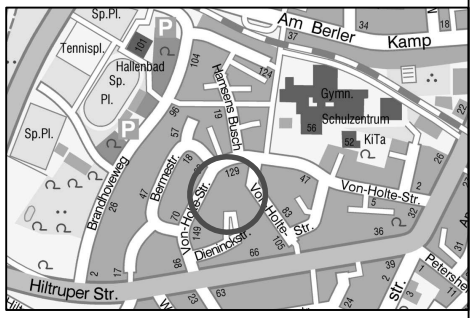

Grundlage Bestandsplan: Händische Kontrolle D. Hachmann Herbst 2019

Projektnummer: SP 28705		STADT MÜNSTER
Plan Nr.: K 231/5	Datum: 15.05.2019	
Amtsleiter: gez. Bruns	Bearbeitet: gez. K. Wagner	Amt für Grünflächen, Umwelt und Nachhaltigkeit
Abteilungsleiter: gez. Stoldt	Gezeichnet: gez. K. Wagner	
Fachstellenleiter: gez. J. Hoffmann	Maßstab: 1:100	**Spielplatz Von-Holte-Strasse**
Geändert: Index / Inhalt / Datum / Bearbeiter		Spielplatzsanierung 2019