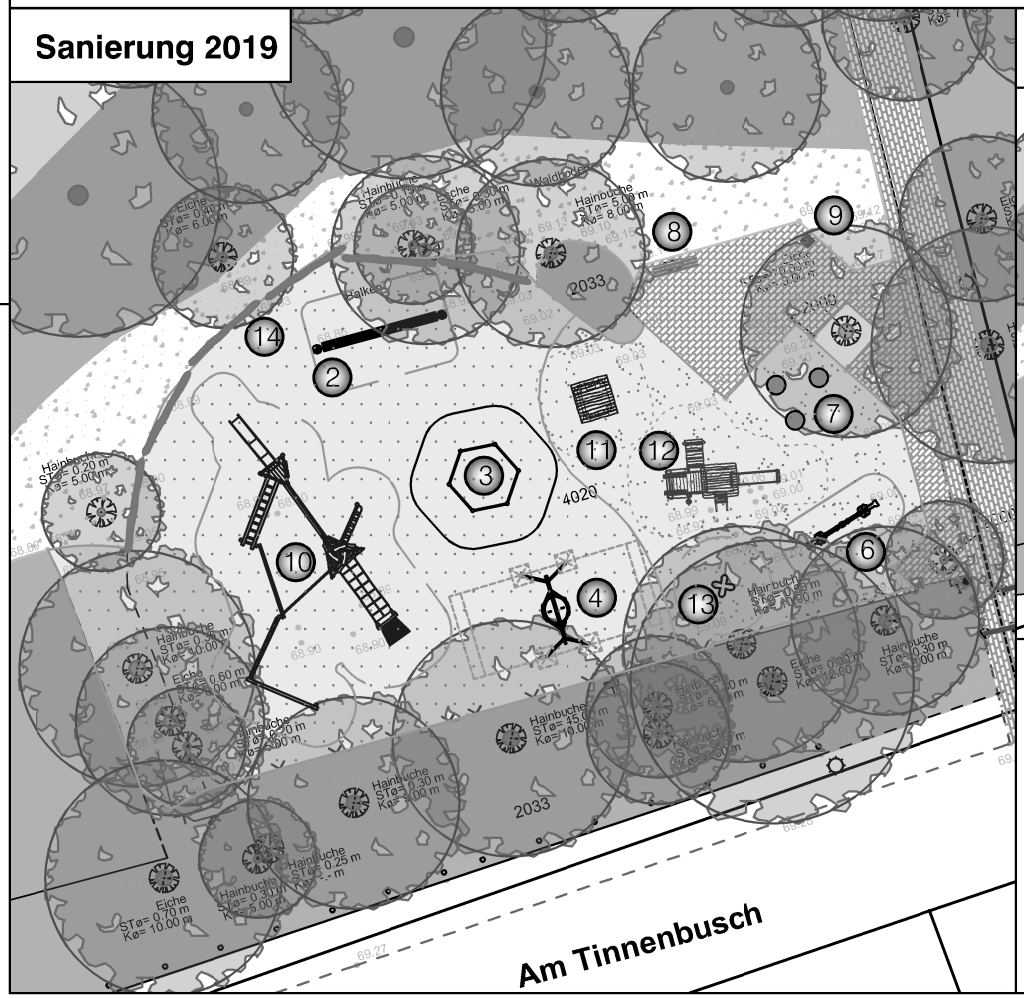

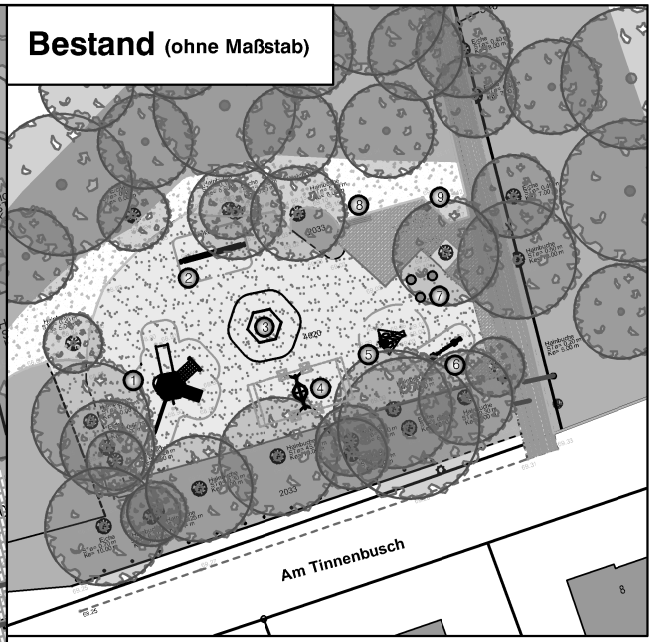

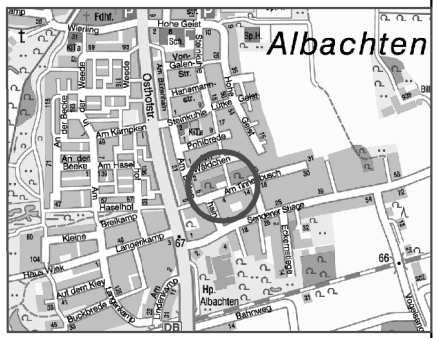

Spielgeräte Bestand:

1. Kletter-Rutschenturm Arnsberg, abgängig
2. Balancierstamm,
3. 6-fach-Reck
4. Korbnestschaukel
5. Kleinkinder-Kombination, abgängig
6. Doppelwippe
7. Backtische aus Holzstämmen
8. Sitzbank
9. Abfallbehälter

Spielgeräte Neu:

10. Kletter- und Balancierparkour mit Rutschenturm
11. Spielhaus Sally
12. Sandbackhaus mit Rutsche
13. Federwippe Margaritte, Bauhof
14. Sitz- und Balancierstämme

Grundlage: Bestandsplan der Vermessung vom 18.04.2019

Projektnummer: 25604	
Plan Nr.: K 96/5	Datum: 25.05.2019
Amtsleiter: gez. Bruns	Bearbeitet: gez. K. Wagner
Abteilungsleiter: gez. Stoldt	Gezeichnet: gez. K. Wagner
Fachstellenleiter: gez. J. Hoffmann	Maßstab: 1:100
Geändert: Index / Inhalt	Datum / Bearbeiter

STADT MÜNSTER
Amt für Grünflächen, Umwelt und Nachhaltigkeit

Spielplatz Am Tinnenbusch

Spielplatzsanierung 2019

Anlage zur Vorlage V/0552/2019