Anlage zur Vorlage V/0212/2020

Bestand (ohne Maßstab)

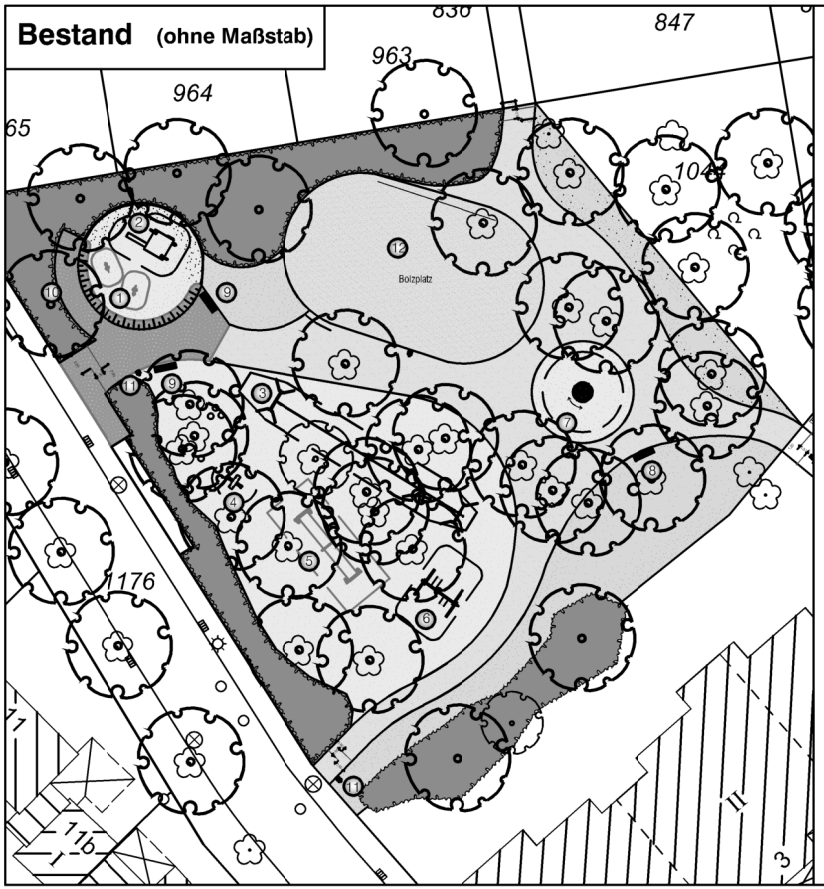

Sanierung 2020

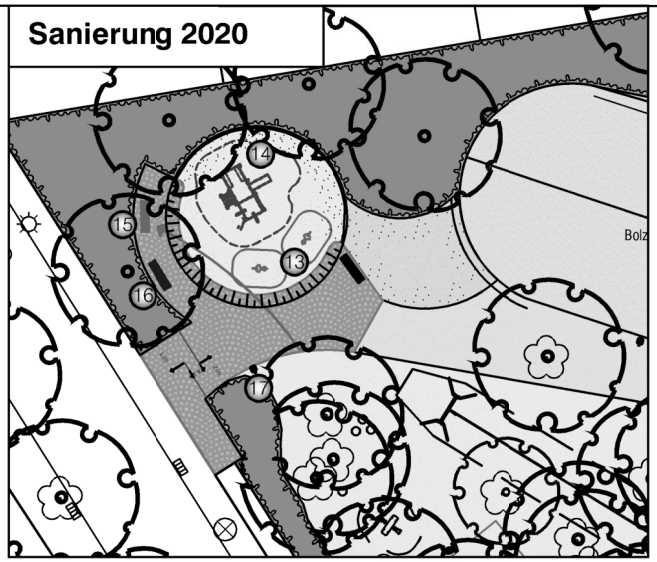

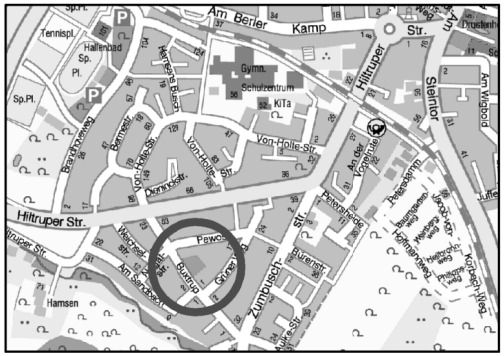

Spielgeräte Bestand:

1. Wipptier
2. Sandwerk mit Rutsche, abgängig
3. Seilbahn
4. Federgerät
5. Gurtsteg
6. Doppelschaukel
7. Hally Gally
8. Bank ohne Rückenlehne
9. Bank mit Rückenlehne
10. Sitzstämme, abgängig
11. Abfalleimer, abgängig
12. Bolzplatz

Spielgeräte Neu:

13. Federgerät, Bestand versetzt
14. Sandspielhausanlage 'Strolch' mit Treppe und Rutschbrett
15. Bank , Bestand versetzt
16. Bank mit Rückenlehne
17. Abfalleimer mit Deckel

Grundlage: Bestandsplan W. Eilert

Projektnummer: SP 28701	
Plan Nr.: K 149/7	Datum: 05.03.2020
Amtsleiter: gez. Bruns	Bearbeitet: gez. K. Wagner
Abteilungsleiter: gez. Stoldt	Gezeichnet: gez. K. Wagner
Fachstellenleiter: gez. J. Hoffmann	Maßstab: 1:200

Geändert:

Index	Inhalt	Datum	Bearbeiter

STADT MÜNSTER

Amt für Grünflächen, Umwelt und Nachhaltigkeit

Spielplatz Buxtrup

Spielplatzsanierung 2020