Anlage zur Vorlage V/0212/2020

Sanierung 2020

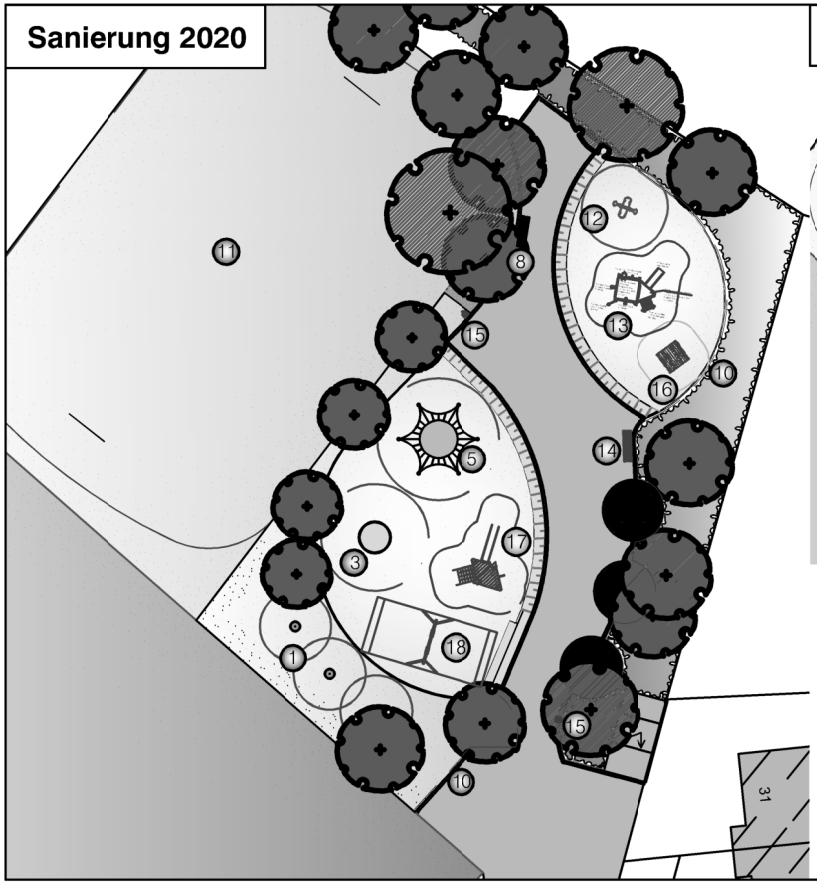

Bestand (ohne Maßstab)

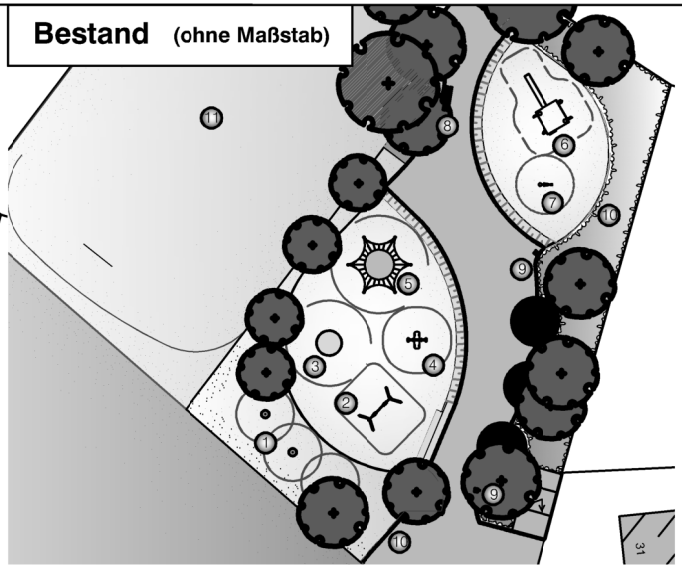

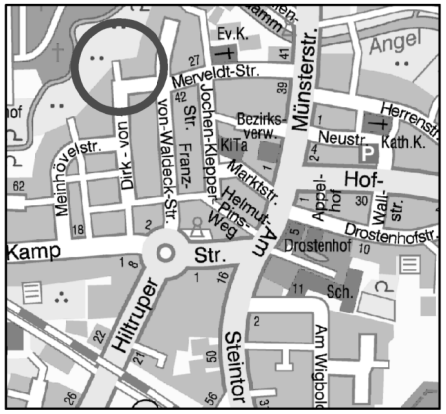

Spielgeräte Bestand:

1. Kreisel
2. Doppelschaukel, Abbau 2021
3. Drehscheibe
4. Federgerät
5. Sechsecksprungnetz
6. Sandwerk mit Rutsche, Abbau 2020
7. Sandbagger, Abbau 2020
8. Bank
9. Abfalleimer, Abbau 2020
10. Zaun
11. Bolzplatz

Spielgeräte Neu:

1. Bauabschnitt 2020

12. Federgerät, Bestand versetzt
13. Sandwerk mit Treppe und Rutschbrett
14. Bank mit Armlehne
15. Abfalleimer

2. Bauabschnitt vor. 2021

16. Waldhäuschen
17. Kletterturm mit Rutsche
18. Doppelschaukel

Grundlage: Bestandsplan W. Eilert

Projektnummer: SP 28707	
Plan Nr.: K 166/12	Datum: 04.03.2020
Amtsleiter: gez. Bruns	Bearbeitet: gez. K. Wagner
Abteilungsleiter: gez. Stoldt	Gezeichnet: gez. K. Wagner
Fachstellenleiter: gez. J. Hoffmann	Maßstab: 1:200

Geändert:

Index	Inhalt	Datum	Bearbeiter

STADT MÜNSTER

Amt für Grünflächen, Umwelt und Nachhaltigkeit

Spielplatz

Dirk-vom-Merveldt-Straße

Spielplatzsanierung 2020 / 2021
1. und 2. Bauabschnitt