Anlage zur Vorlage V/0454/2022

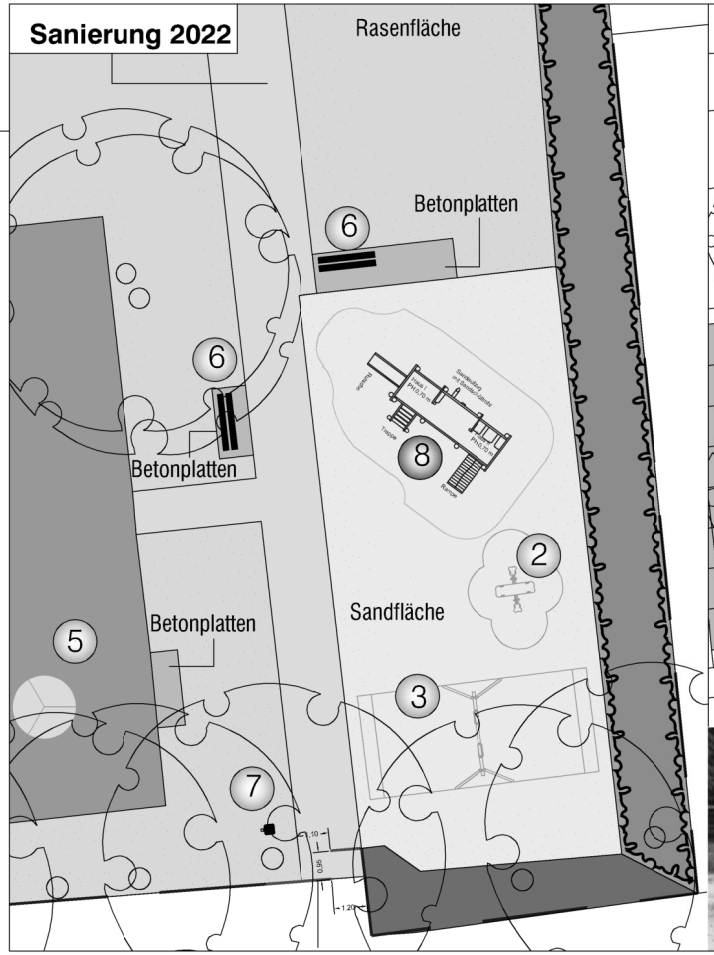

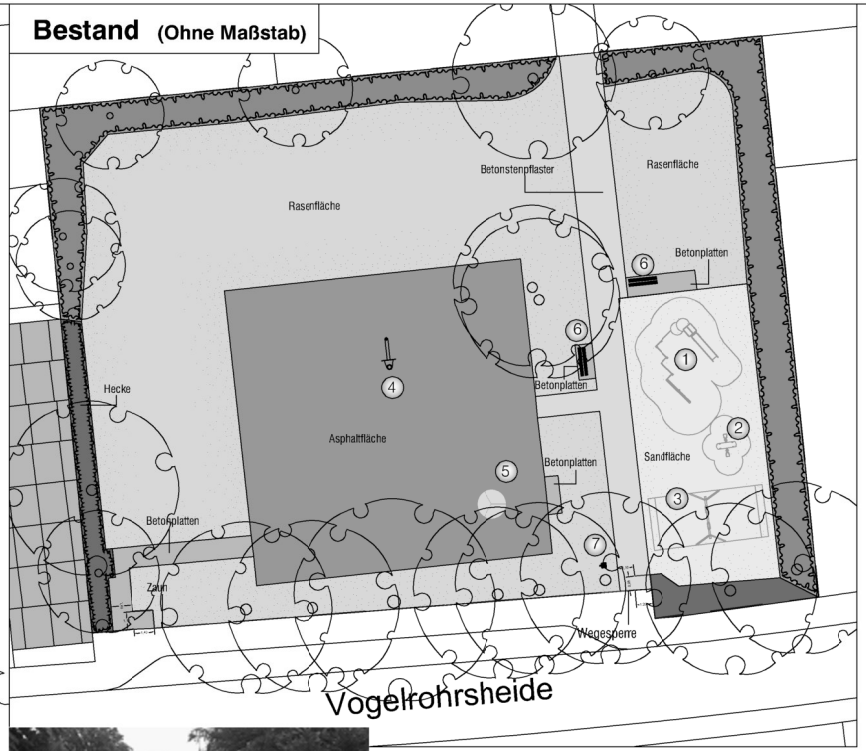

Spielgeräte Bestand:

1. Kletterkombination mit Rutsche, Fa. Kompan, abgängig
2. Federgeräte
3. Stahl-Doppelschaukel
4. Streetballständer
5. Tischtennisplatte
6. Bank
7. Abfalleimer

Spielgeräte Neu, 1. Bauabschnitt 2022:

8. Spielhäuser mit Sandwerk, Rampe, Treppe und Rutsche, Fa. Doehring, Bestand Bauhof

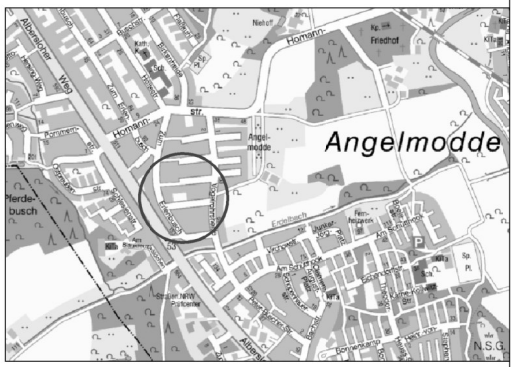

Grundlage: Bestandsplan W. Eilert Juni 2010

Projektnummer: SP 28605	STADT MÜNSTER
Plan Nr.: K 189/6 Datum: 22.06.2022	Amt für Grünflächen, Umwelt und Nachhaltigkeit
Amtsleitung: gez. Bruns	Bearbeitet: gez. K. Wagner
Abteilungsleitung: gez. Schumann	Gezeichnet: gez. K. Wagner
Fachstellenleitung: gez. J. Hoffmann	Maßstab: M.: 1:100
Geändert: Index / Inhalt / Datum / Bearbeiter	**Spielplatz Vogelrohrsheide**
	Sanierung 1. BA Kleinkinderbereich 2022