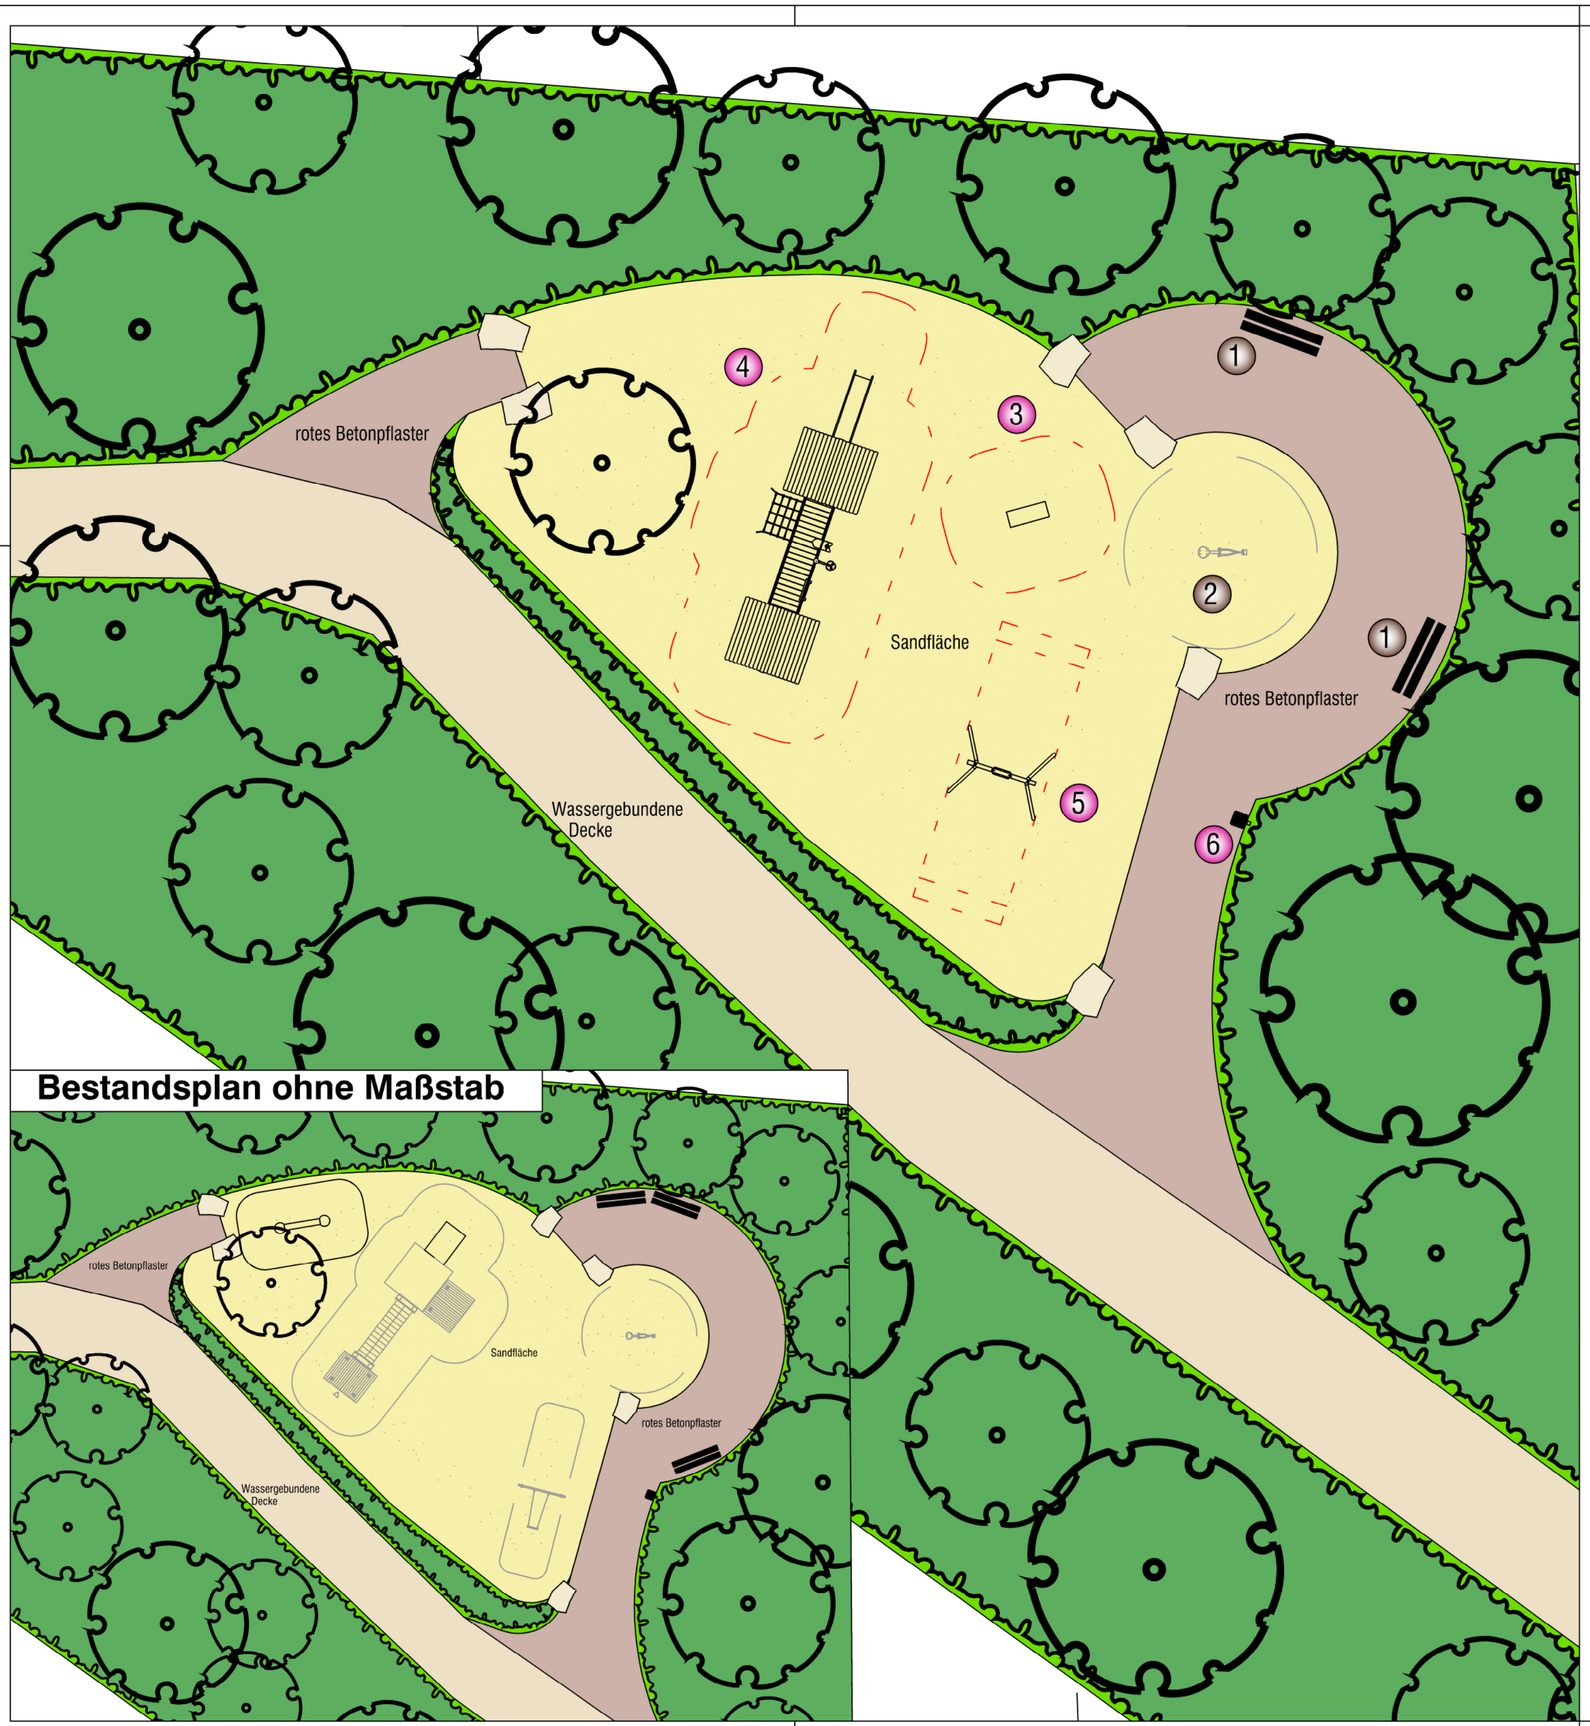

Bestandsplan ohne Maßstab

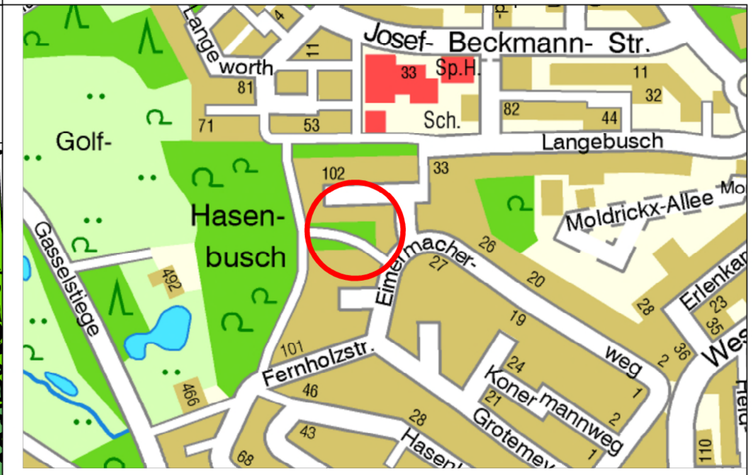

Legende

Bestand

1. Bank
2. Sandbagger

Neu 2022

3. Stehwippe
   Fa. FHS
4. Pfahlhausdorf, geändert
   Fa. FHS
5. Einfach-Schaukel
   Fa. FHS
6. Abfallbehälter austauschen

Einfach-Schaukel

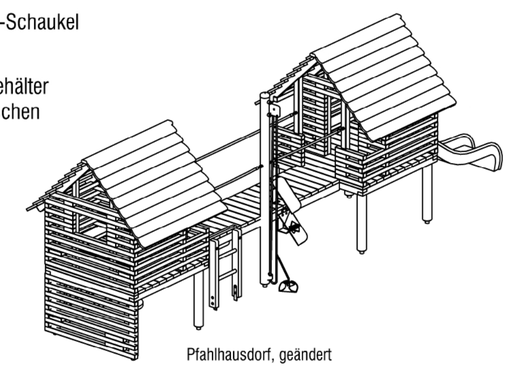

Pfahlhausdorf, geändert

Projekt-Nr.:	Objekt-Nr.: 26318
Plan Nr.: K 869/3	Datum: 27.09.2022
stellver. Amtsleitung: gez. Riep	Bearbeitet: gez. Karstens
Abteilungsleitung: gez. Schumann	Gezeichnet: Karstens
Fachstellenleitung: gez. J. Hoffmann	Maßstab: 1:100

Geändert:

Index	Inhalt	Datum	Bearbeiter
...	...	...	...

STADT MÜNSTER

Amt für Grünflächen, Umwelt und Nachhaltigkeit

SP Eimermacherweg

Sanierung 2022

Anlage zur Vorlage V/0620/2022