Anlage zur Vorlage V/0578/2023

Sanierung 2023

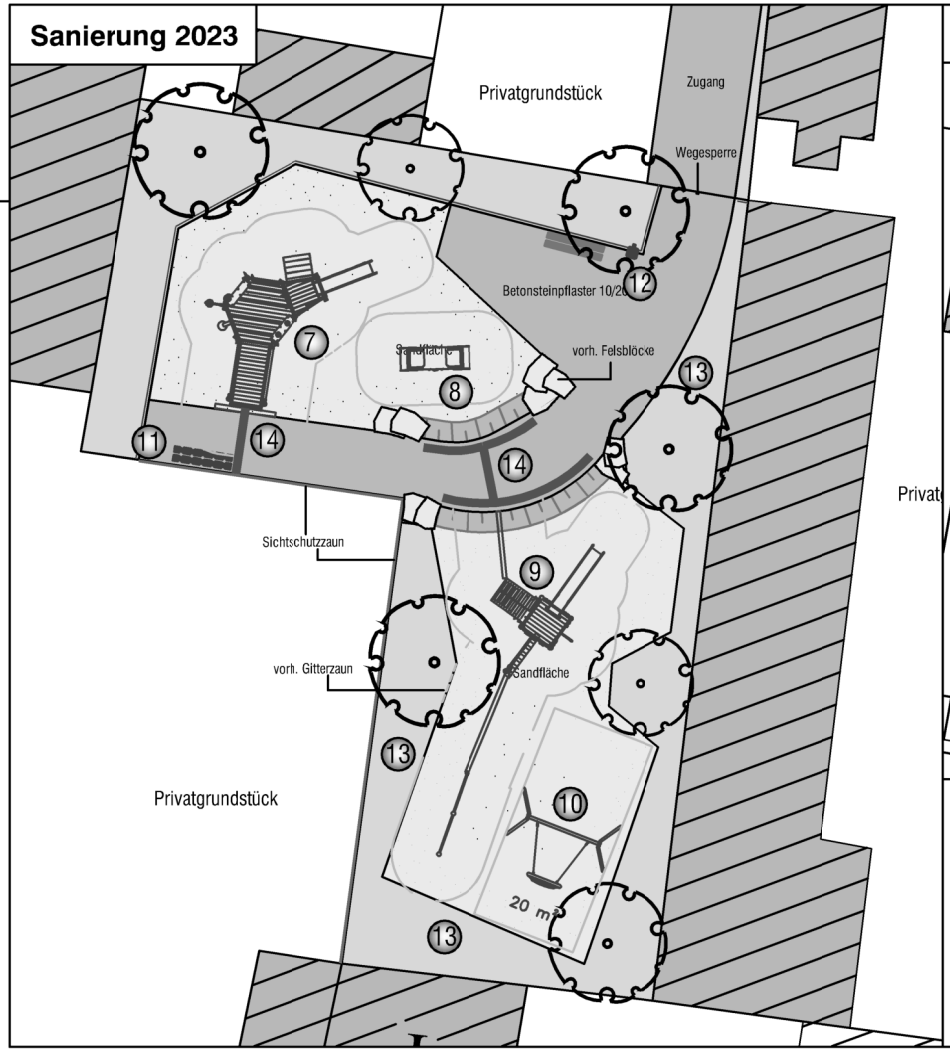

Bestand (ohne Maßstab)

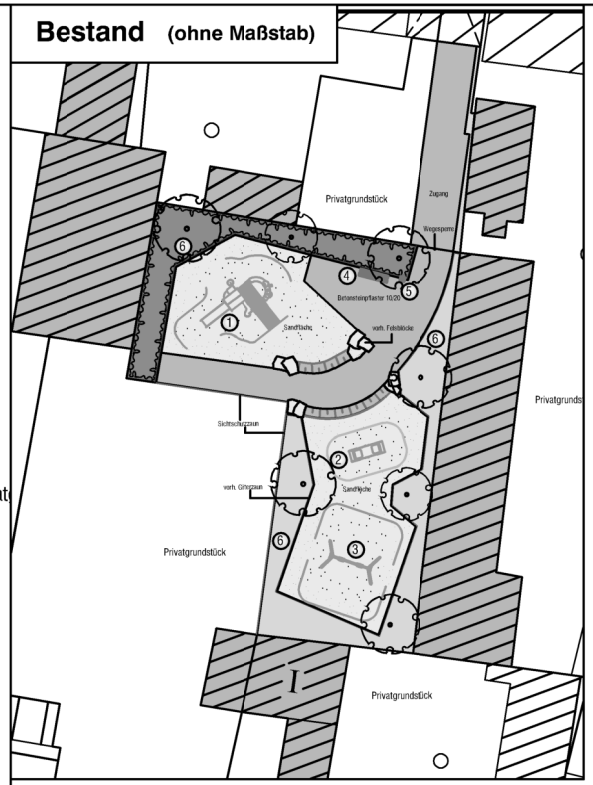

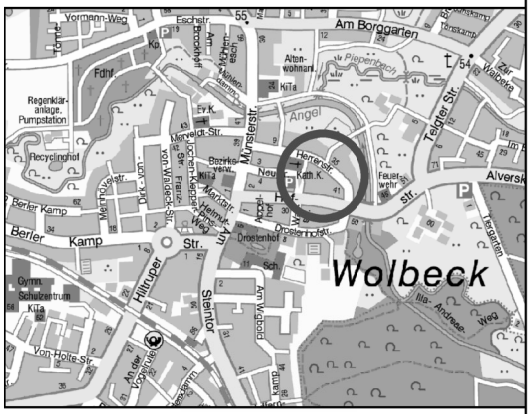

Grundlage: Bestandsplan W. Eilert 2010

Spielgeräte Bestand:

1. Abenteuerbaustelle, Fa Kompan, abgängig
2. Vogelscharwippe, Fa. Kompan
3. Doppelschaukel, Fa. Kompan, abgängig
4. Bank mit Rückenlehne
5. Abfalleimer
6. Zaun

Spielgeräte Neu:

7. Sandwerkpodest mit Rampe und unterfahrbarem Sandbord, Sandrinne, Backtisch, mitangeschlossenem Spielturm mit Treppe, Kleinkinder-Rutsche und Kaufladen, Fa. FHS
8. Vogelscharwippe, versetzt Fa. Kompan
9. Kletter-Rutschenturm mit Balancierelementen Fa. FHS
10. Korbnestschaukel, Bauhof Bestand
11. Bank mit Rückenlehne, neu
12. Neues Abfallsystem
13. Zaun demoniert
14. dunkle Pflasterbänderung

Projektnummer: SP 28712	STADT MÜNSTER
Plan Nr.: K 224/3 Datum: 28.09.2023	Amt für Grünflächen, Umwelt und Nachhaltigkeit
Amtsleitung: gez. Driesch	Bearbeitet: gez. K. Wagner
Abteilungsleitung: gez. Schumann	Gezeichnet: gez. K. Wagner
Fachstellenleitung: gez. J. Hoffmann	Maßstab: M.: 1:100
Geändert: Index / Inhalt / Datum / Bearbeiter	

Spielplatz Herrenstraße

Spielplatzsanierung 2023