Sanierung 2023

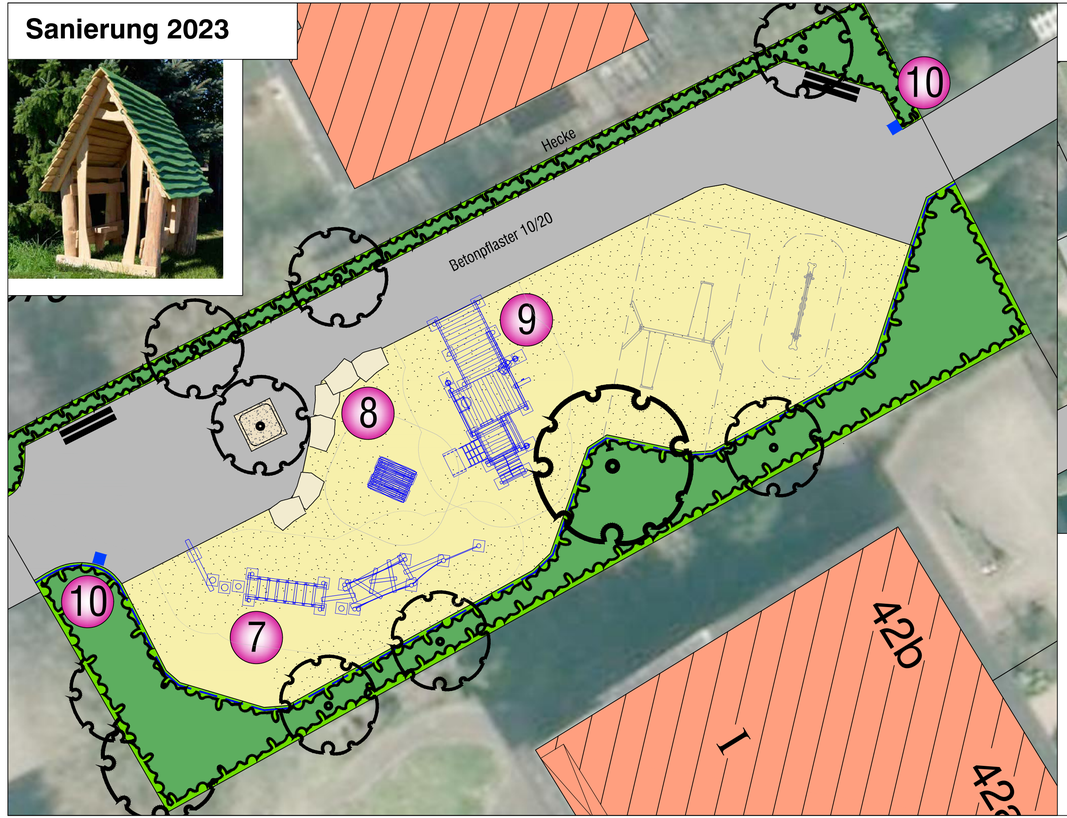

Bestand (ohne Maßstab)

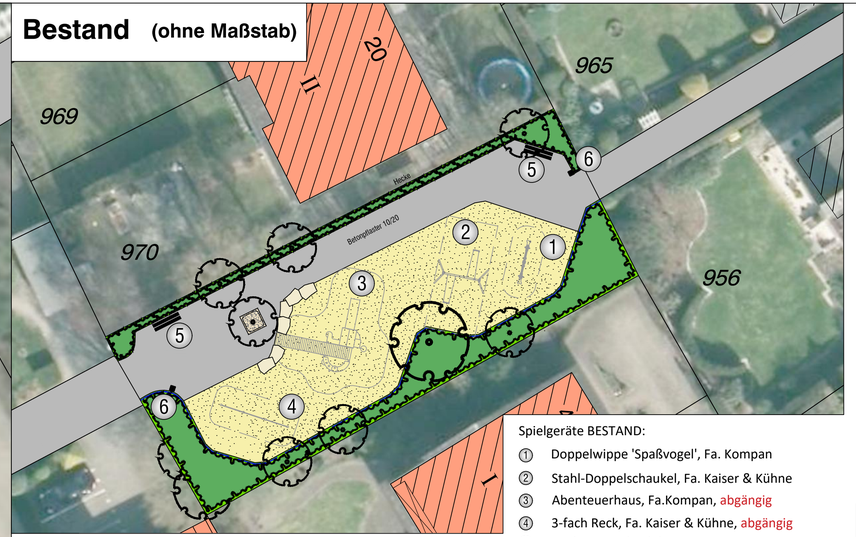

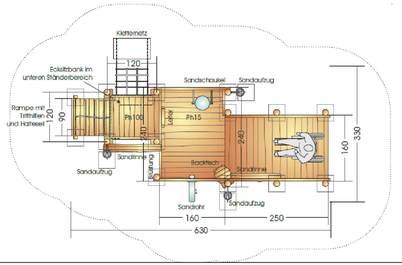

Spielgeräte BESTAND:

① Doppelwippe 'Spaßvogel', Fa. Kompan

② Stahl-Doppelschaukel, Fa. Kaiser & Kühne

③ Abenteuerhaus, Fa.Kompan, abgängig

④ 3-fach Reck, Fa. Kaiser & Kühne, abgängig

⑤ Bank mit Rückenlehne

⑥ Abfallbehälter

Spielgeräte Neu:

⑦ Balancierstrecke 'Münster' mit Wackelsteg, Balancierbalken, Kreuzweg und Hüpfpalisaden und einfach-Reck, Fa. Ziegler

⑧ Kleinkinder-Spielhütte 'Waldhäuschen', Fa. Ziegler

⑨ Sandbbaustelle mit Rampe und Spielturm, Fa. Ziegler

⑩ neues Abfallsystem

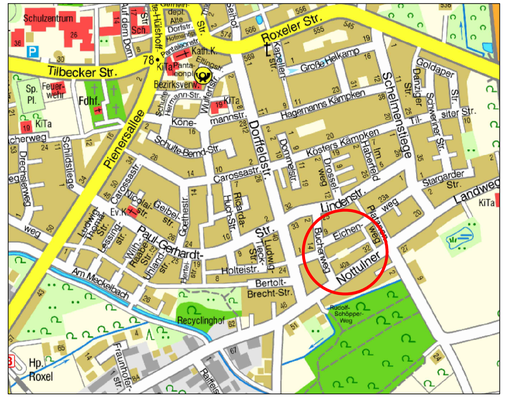

Grundlage: Bestandsplan W. Eilert 2014

Projektnummer: SP 25703	
Plan Nr.: K 92/3	**Datum: 05.10.2023**
Amtsleitung: gez. Driesch	**Bearbeitet:** gez. K. Wagner
Abteilungsleitung: gez. Schumann	**Gezeichnet:** gez. K. Wagner
Fachstellenleitung: gez. J. Hoffmann	**Maßstab:** M.: 1:100

Geändert:

Index	Inhalt	Datum	Bearbeiter

STADT MÜNSTER

Amt für Grünflächen, Umwelt und Nachhaltigkeit

Spielplatz Eichenweg-Süd

Spielplatzsanierung 2023

Anlage zur Vorlage V/0599/2023